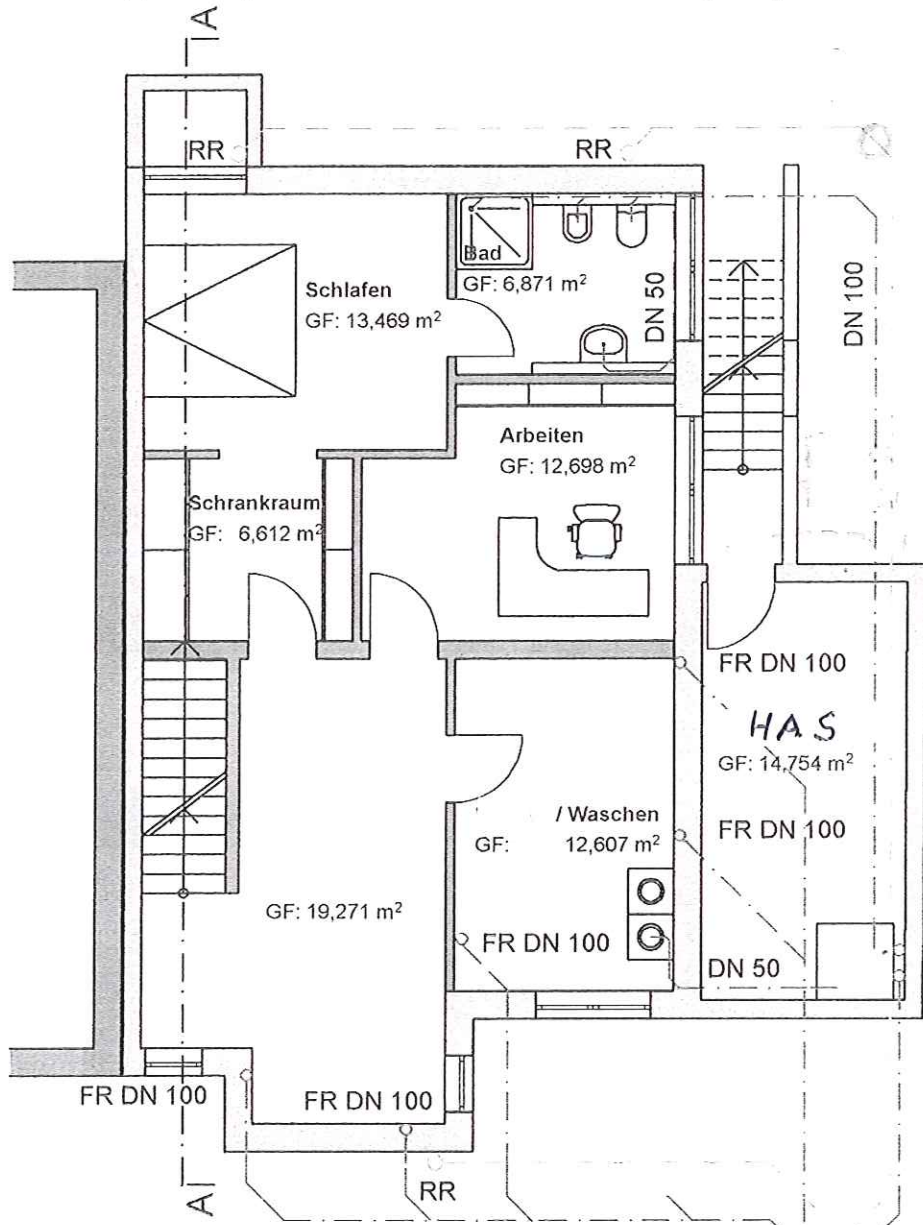
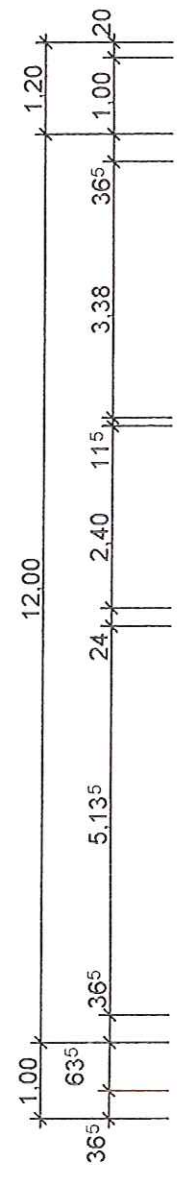
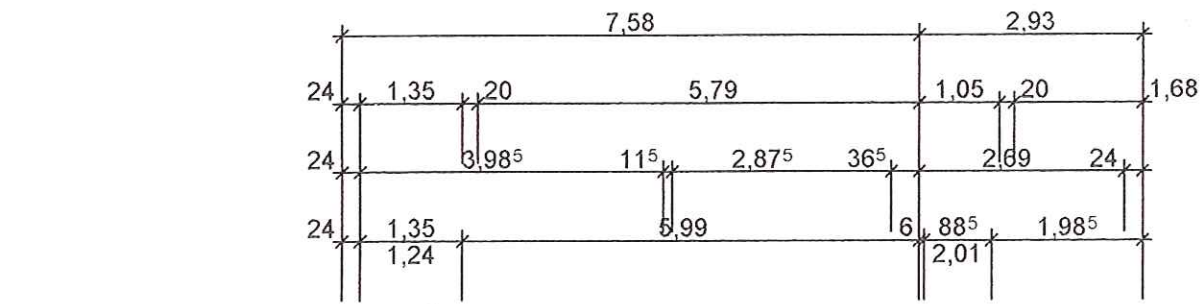


Leitungssystem ist bis zum Übergabepunkt getrennt, dass ein späterer Anschluß an ein Trennsystem erfolgen kann

Übergang
DN 100 / 150

Anschluß DN 150
an vorhandenen
Kanalanschluß mit
Übergabeschacht
DN 1000

Kellergescho
M 1:100