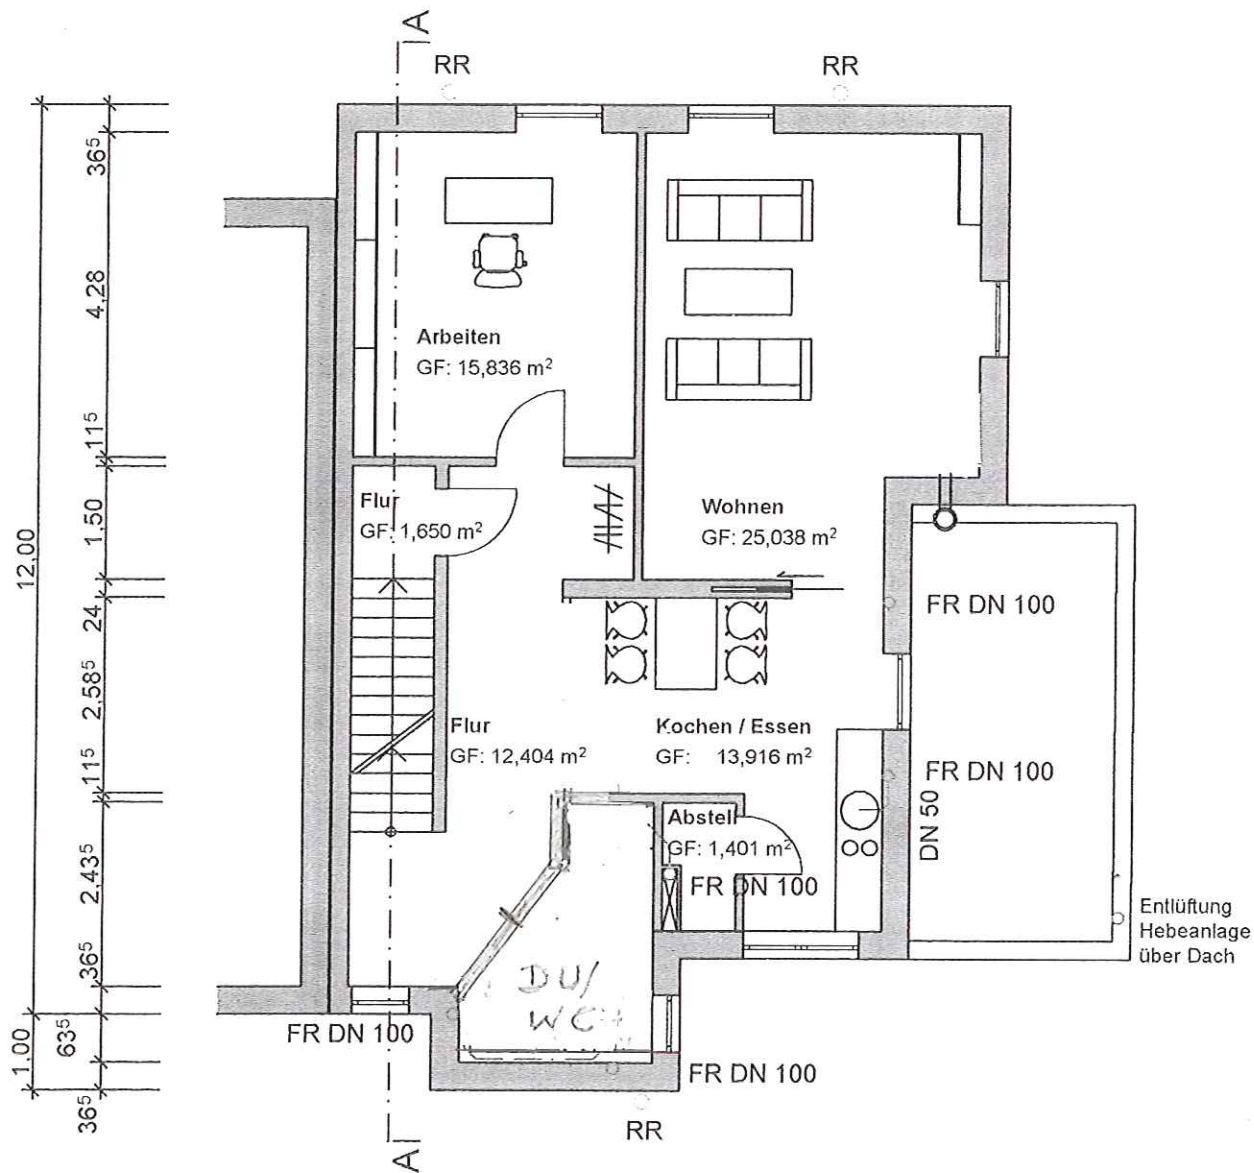
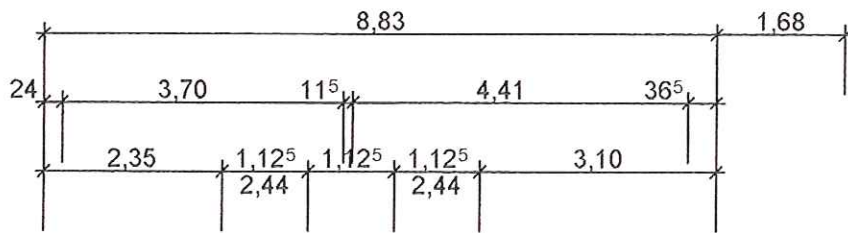


Obergeschoss
M 1:100