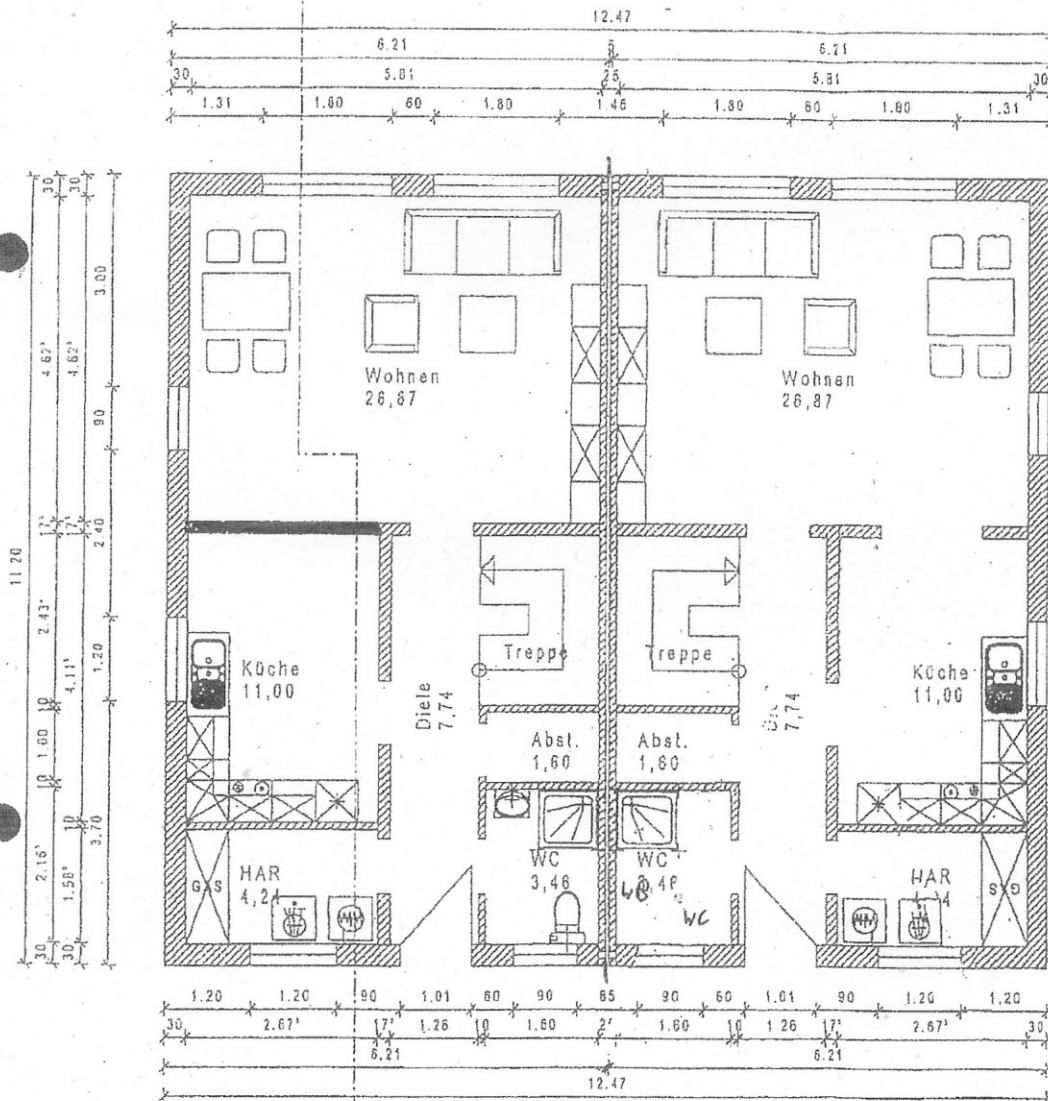


Di 1900

Sachse Handy
0171/4457600Küche 4,11 lang
2,67 breit

Erdgeschoss

Gesamtwohnfläche
118,38 m²Gesamtwohnfläche
118,38 m²

SKAM Projektbau und Verwaltungs GmbH

Seeblick 8

24787 Fockbek


Tel. 043 31/66 99 13 · Fax 66 99 15

BV.: DH4 Fuchsberg 12
24257 Hohenfelde

Wizi } 2,45
3,82

4,80 } Torppol
3,50 } Schlafraum

Dachgeschoss

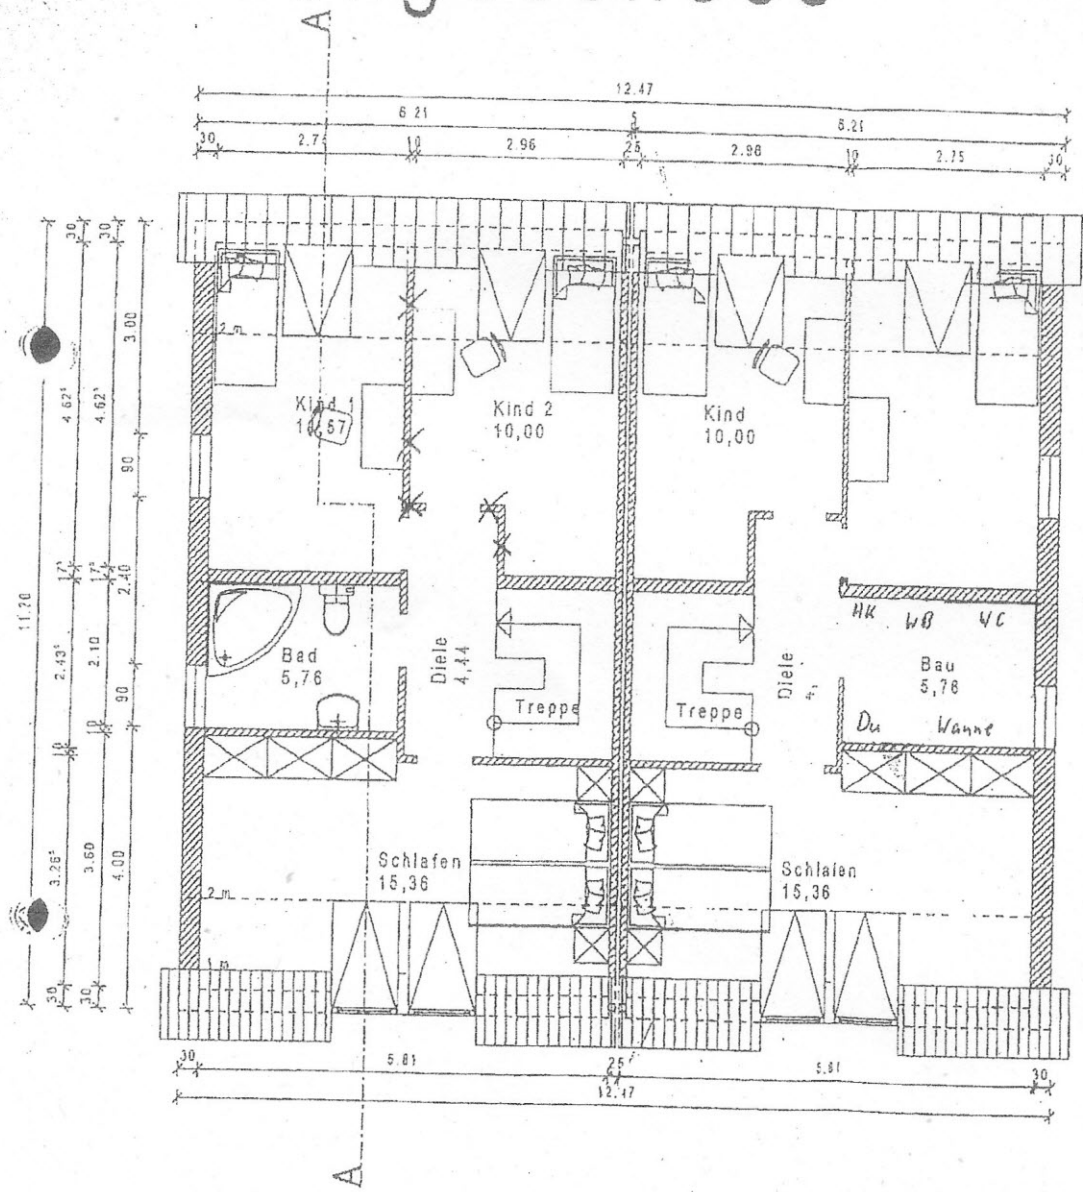

Spitzboden

