


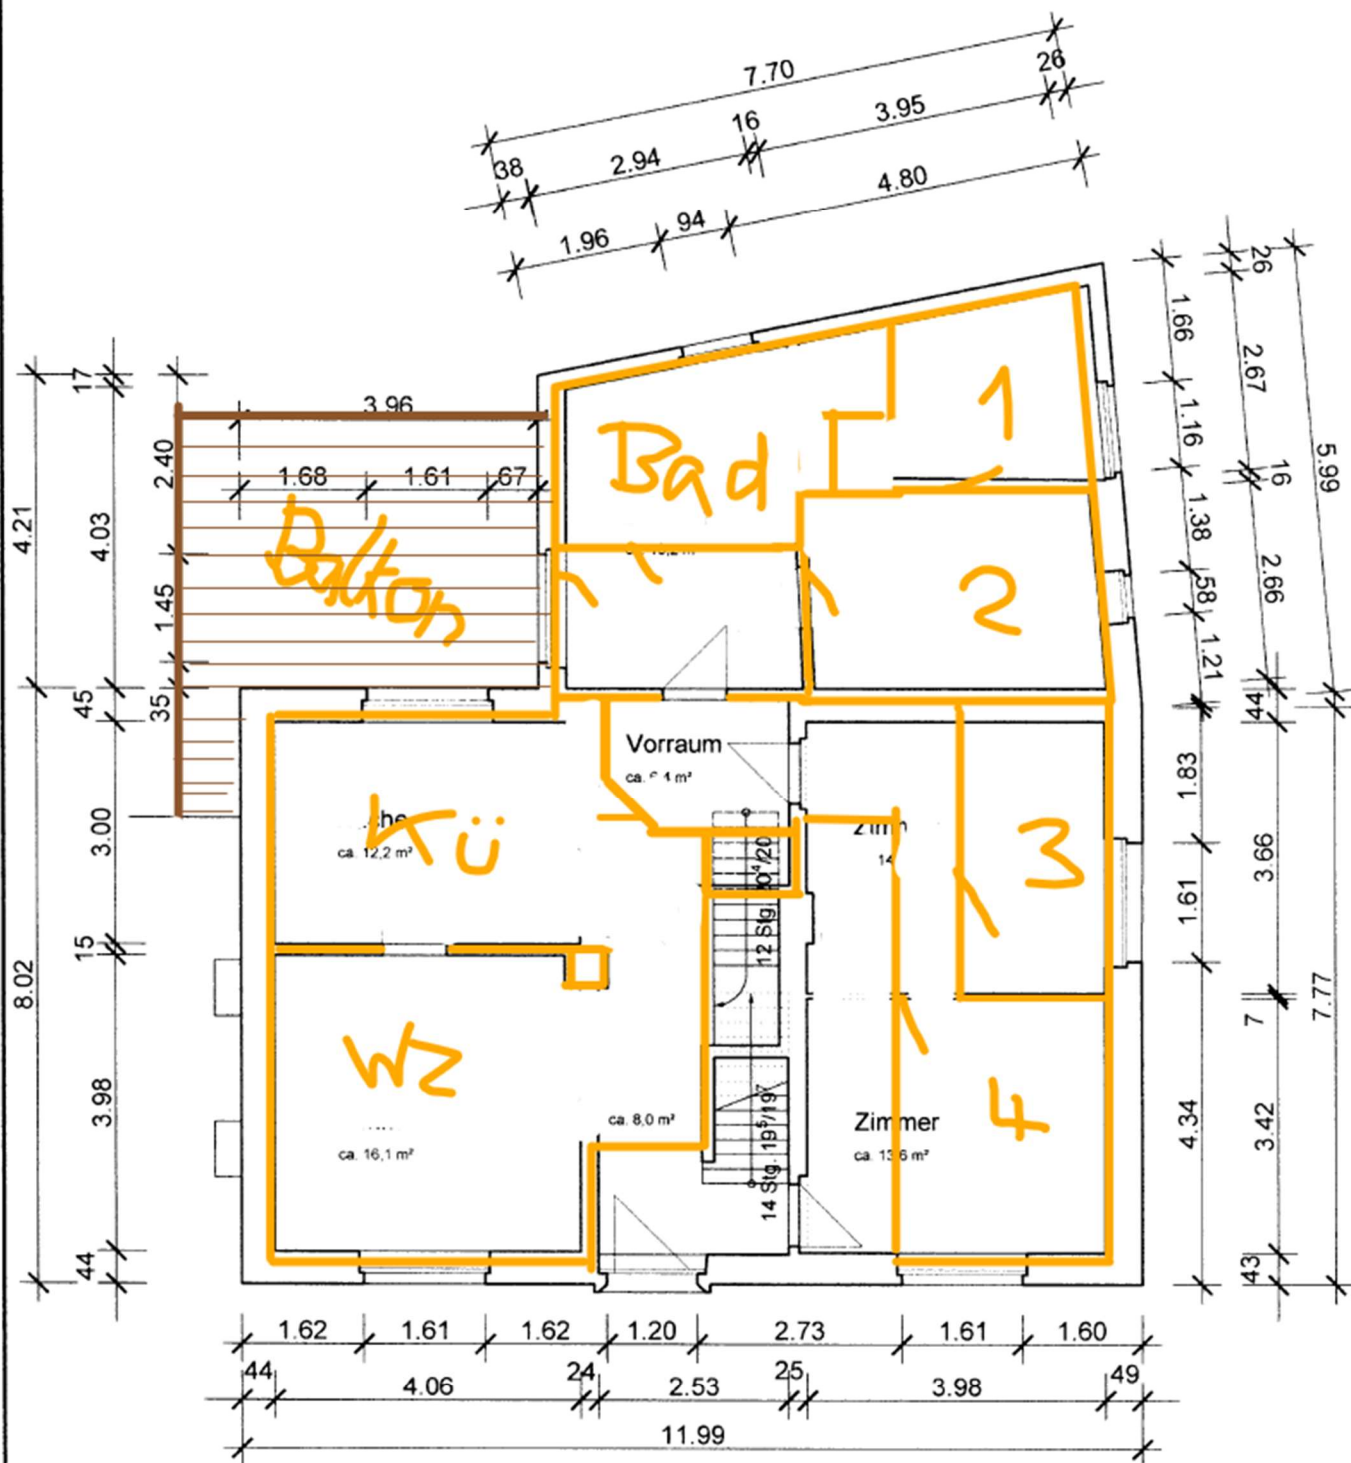

ALLE MASSE SIND AM BAU ZU PRÜFEN!
BEI GRÖßEREN ABWEICHUNGEN IST DER ENTWURFSVERFASSER UNVERZÜGLICH ZU INFORMIEREN.

VORHABEN: **Umbau Zweifamilienhaus**
Hauptstraße 13, 01909 Seeligstadt

Bauherr:		Unterschrift:	
Bearbeitet:		Grundriss EG Planung	
Datum:			
Maßstab:	1:100		
Blattgröße:	29" x 21 cm	Aufmaß	Plannummer: DH 0.03 / 09