



Planckenweg

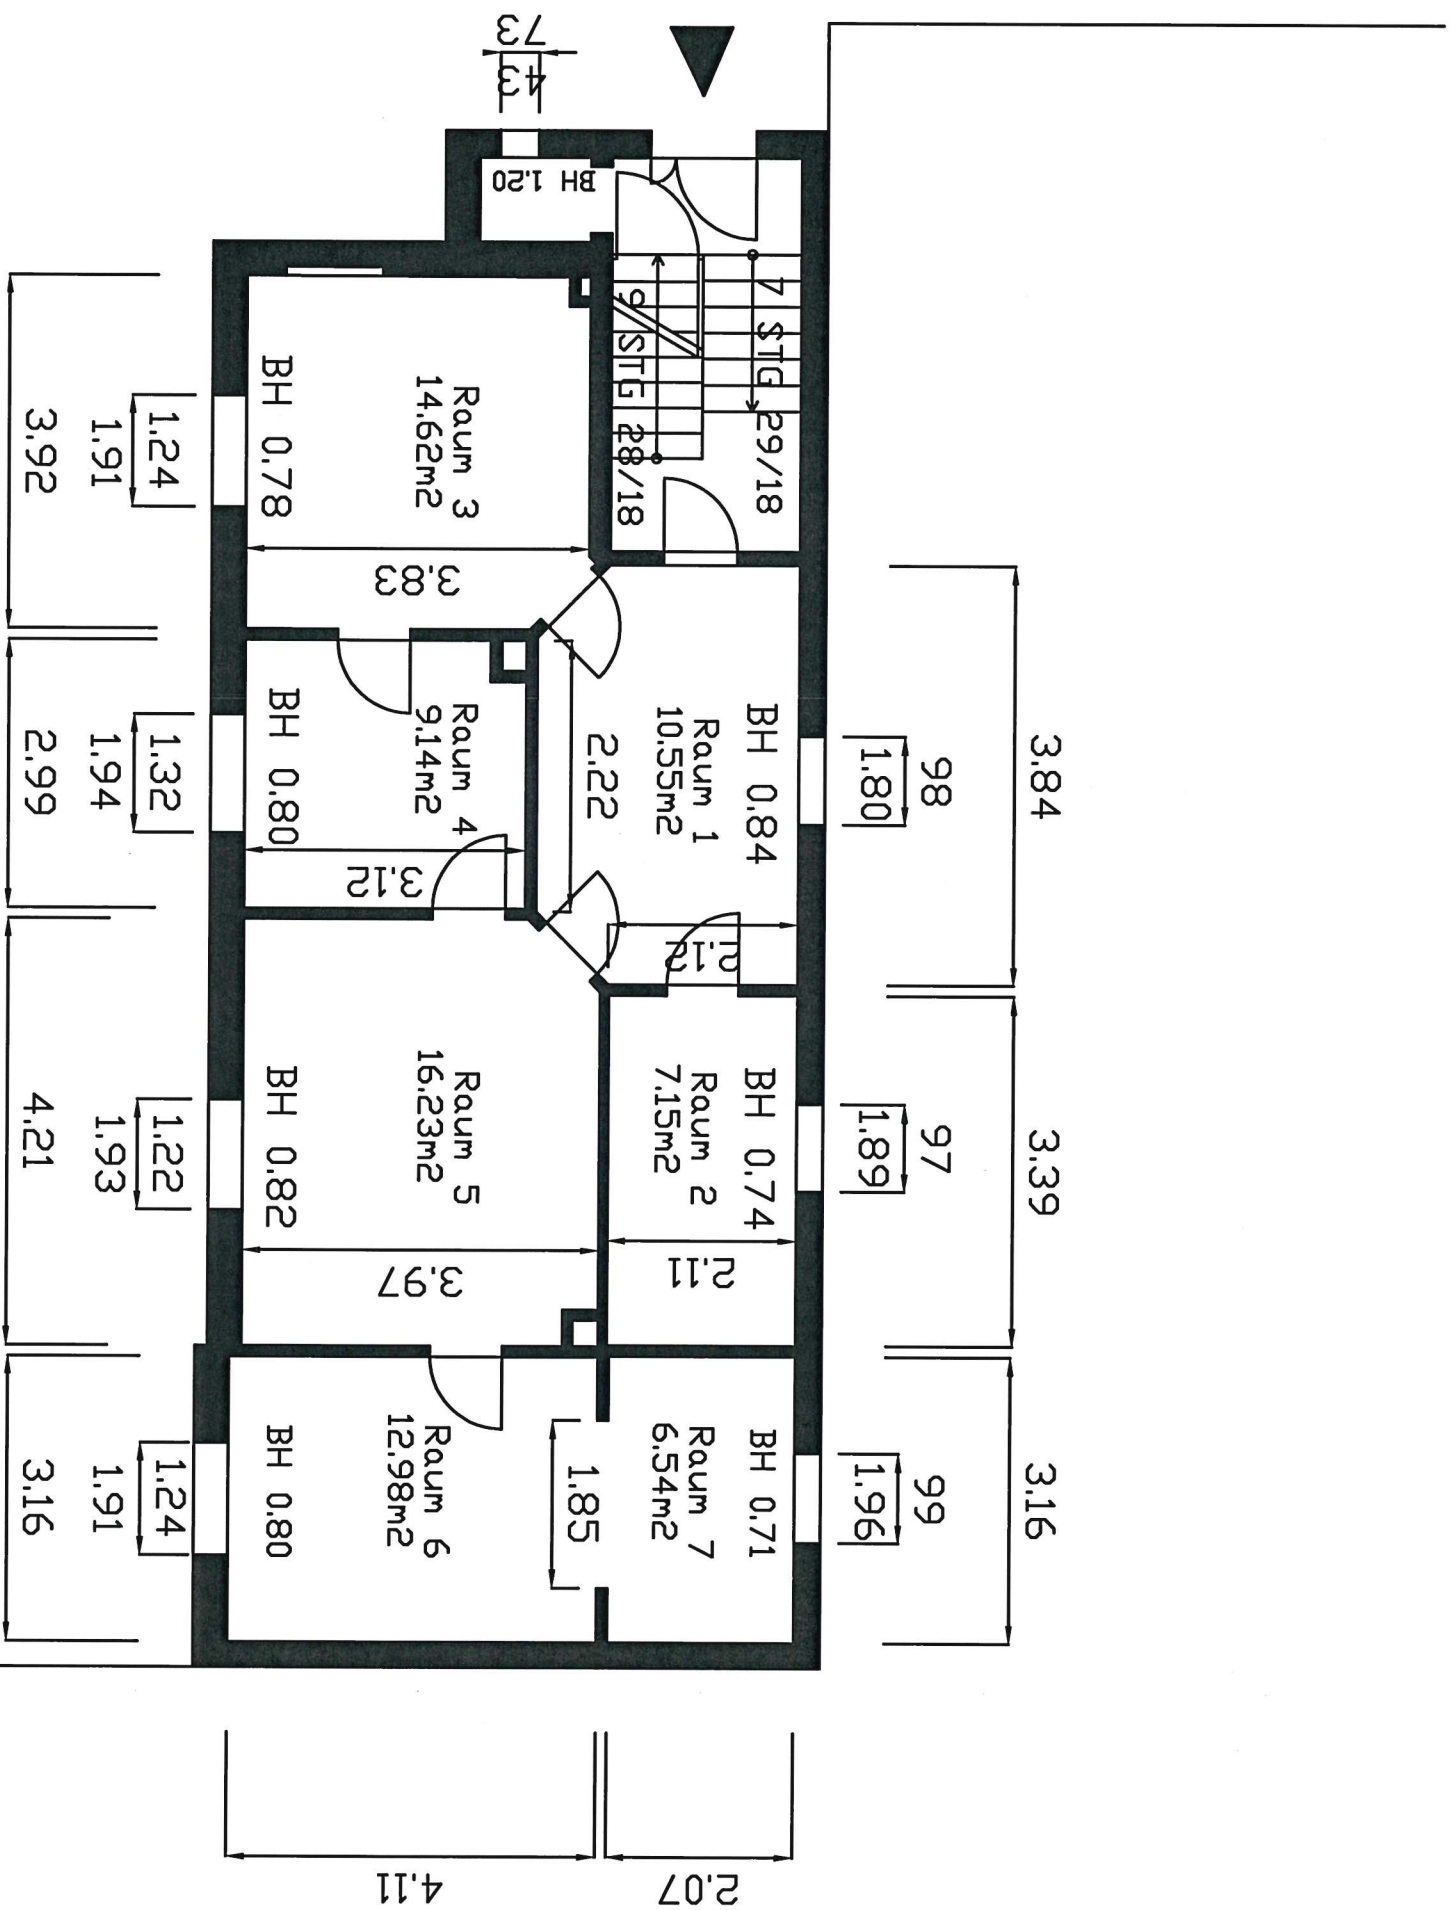


Altensburg 8
Eigentümer: Deutsche Optionshaus GmbH
Prödelstr. 9
04416 Markkleeberg
Zeichner: Thomas Eigner
Bestand Grundriss Erdgeschoß
Markkleeberg 11.03.2022
Alle Maße und Angaben sind zu prüfen

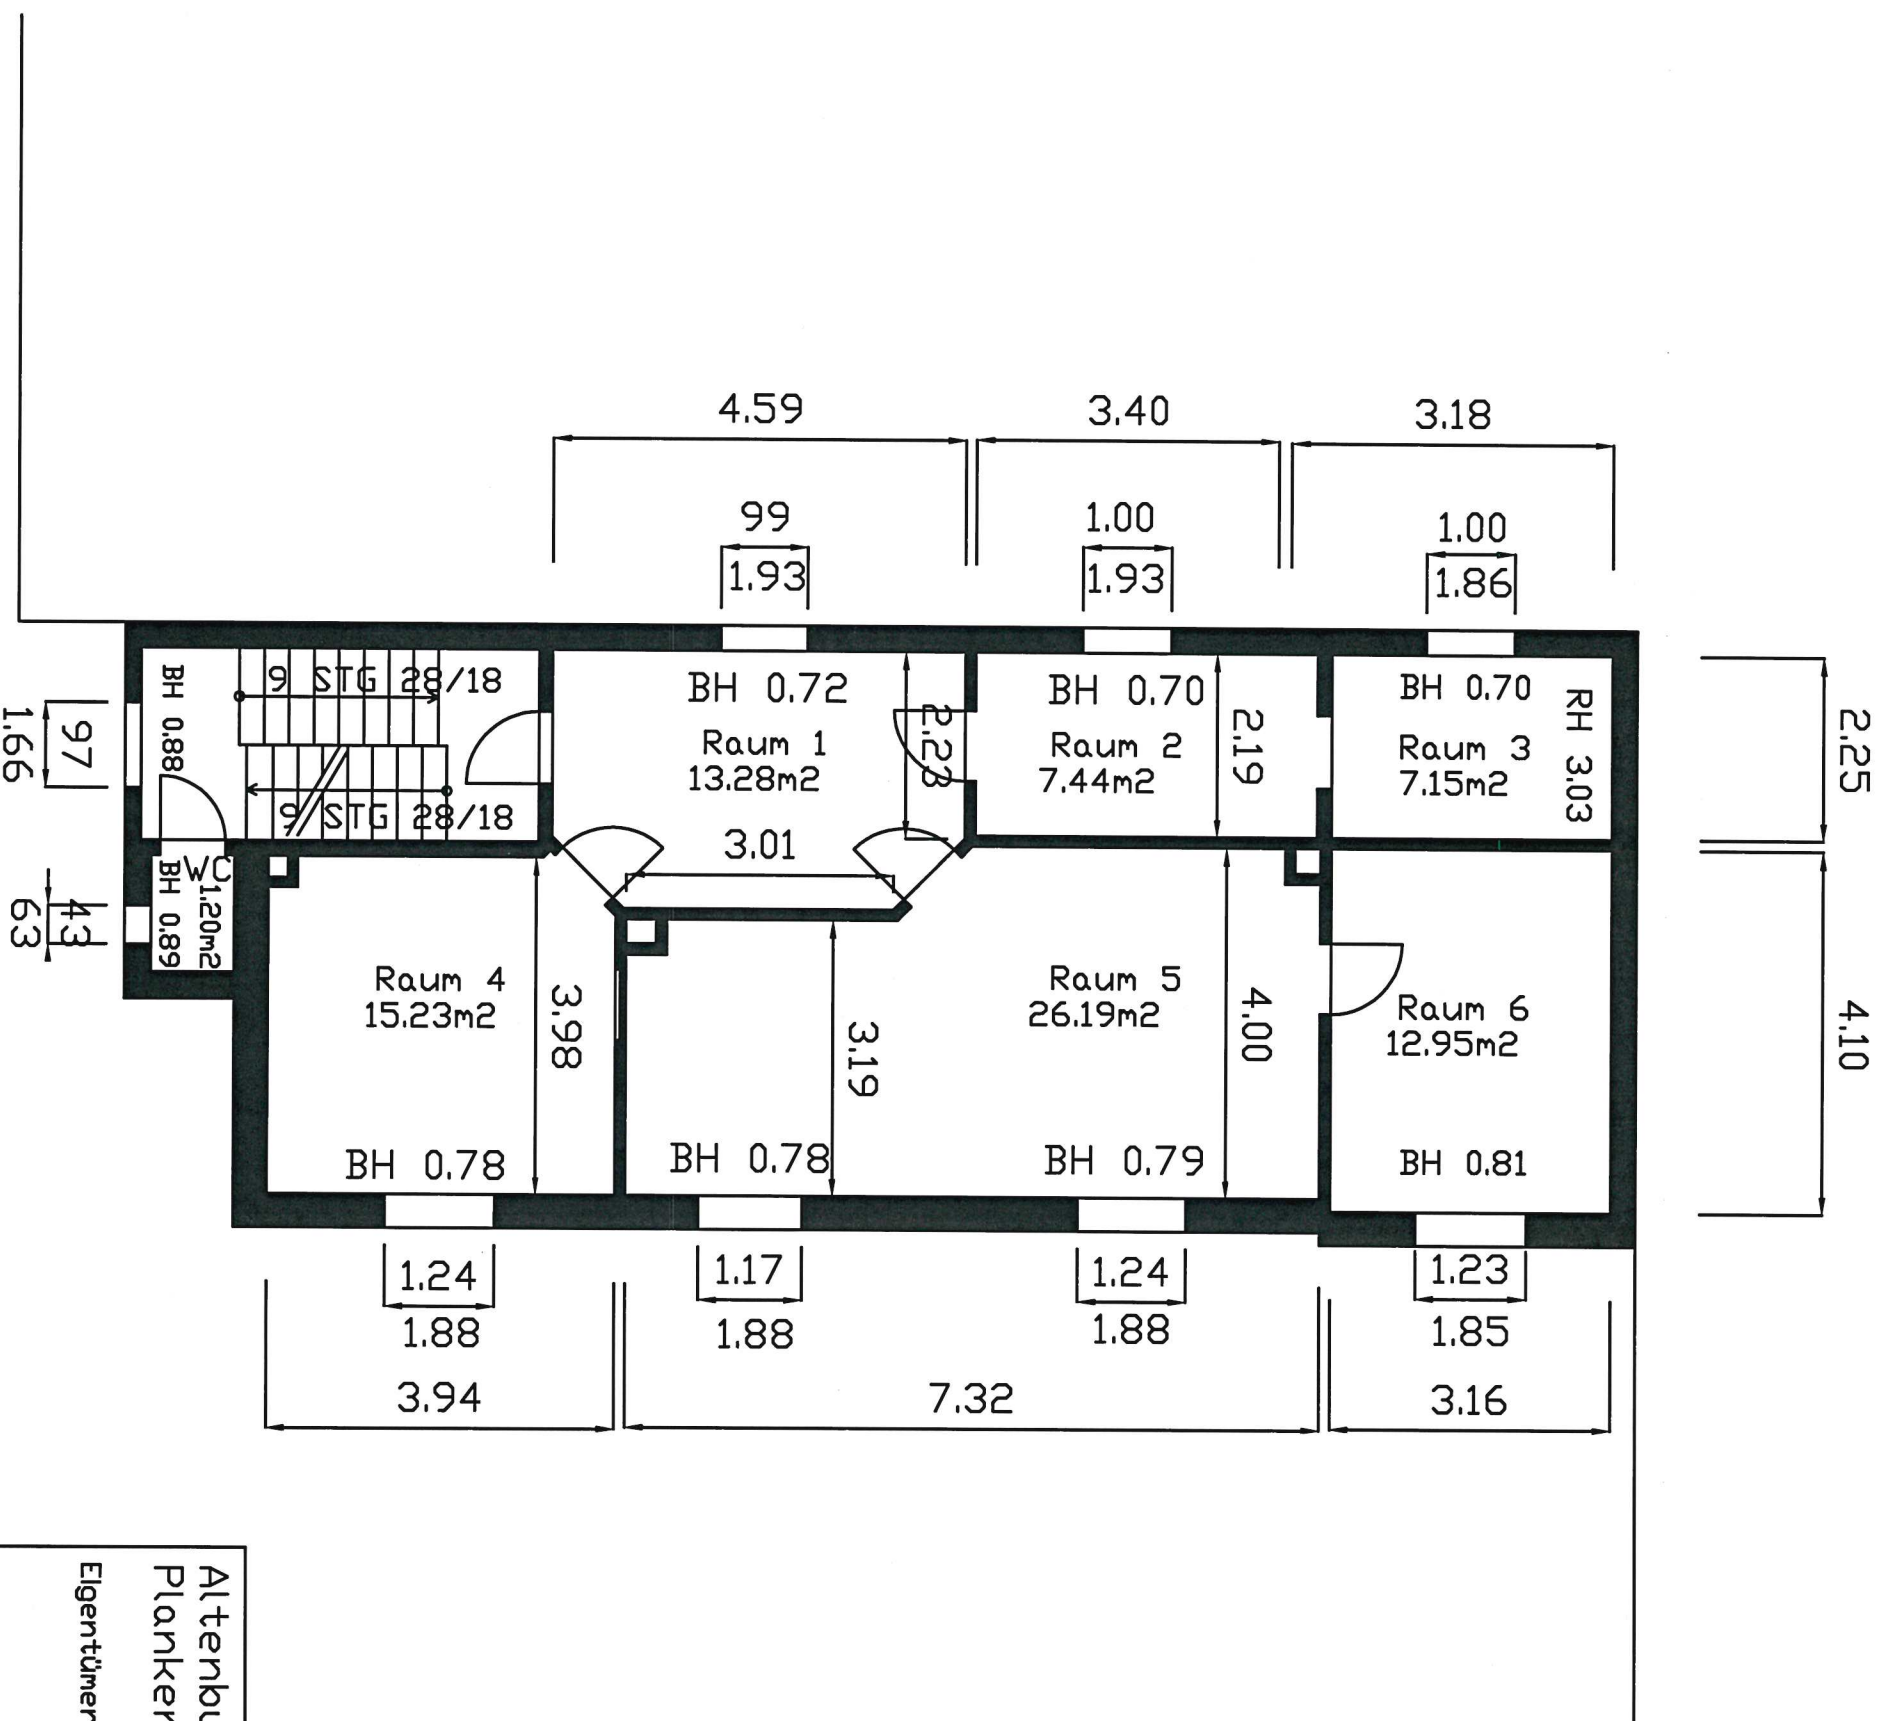

Plankenweg

Altenburg
Plankenweg 8
Eigentümer: Deutsche Optionshaus GmbH
Pröbdelestr. 9
04416 Markkleeberg
Zeichner: Thomas Eligner
Bestand Grundriss 1. Obergeschoß
Markkleeberg 11.03.2022
Alle Maße und Angaben sind zu prüfen

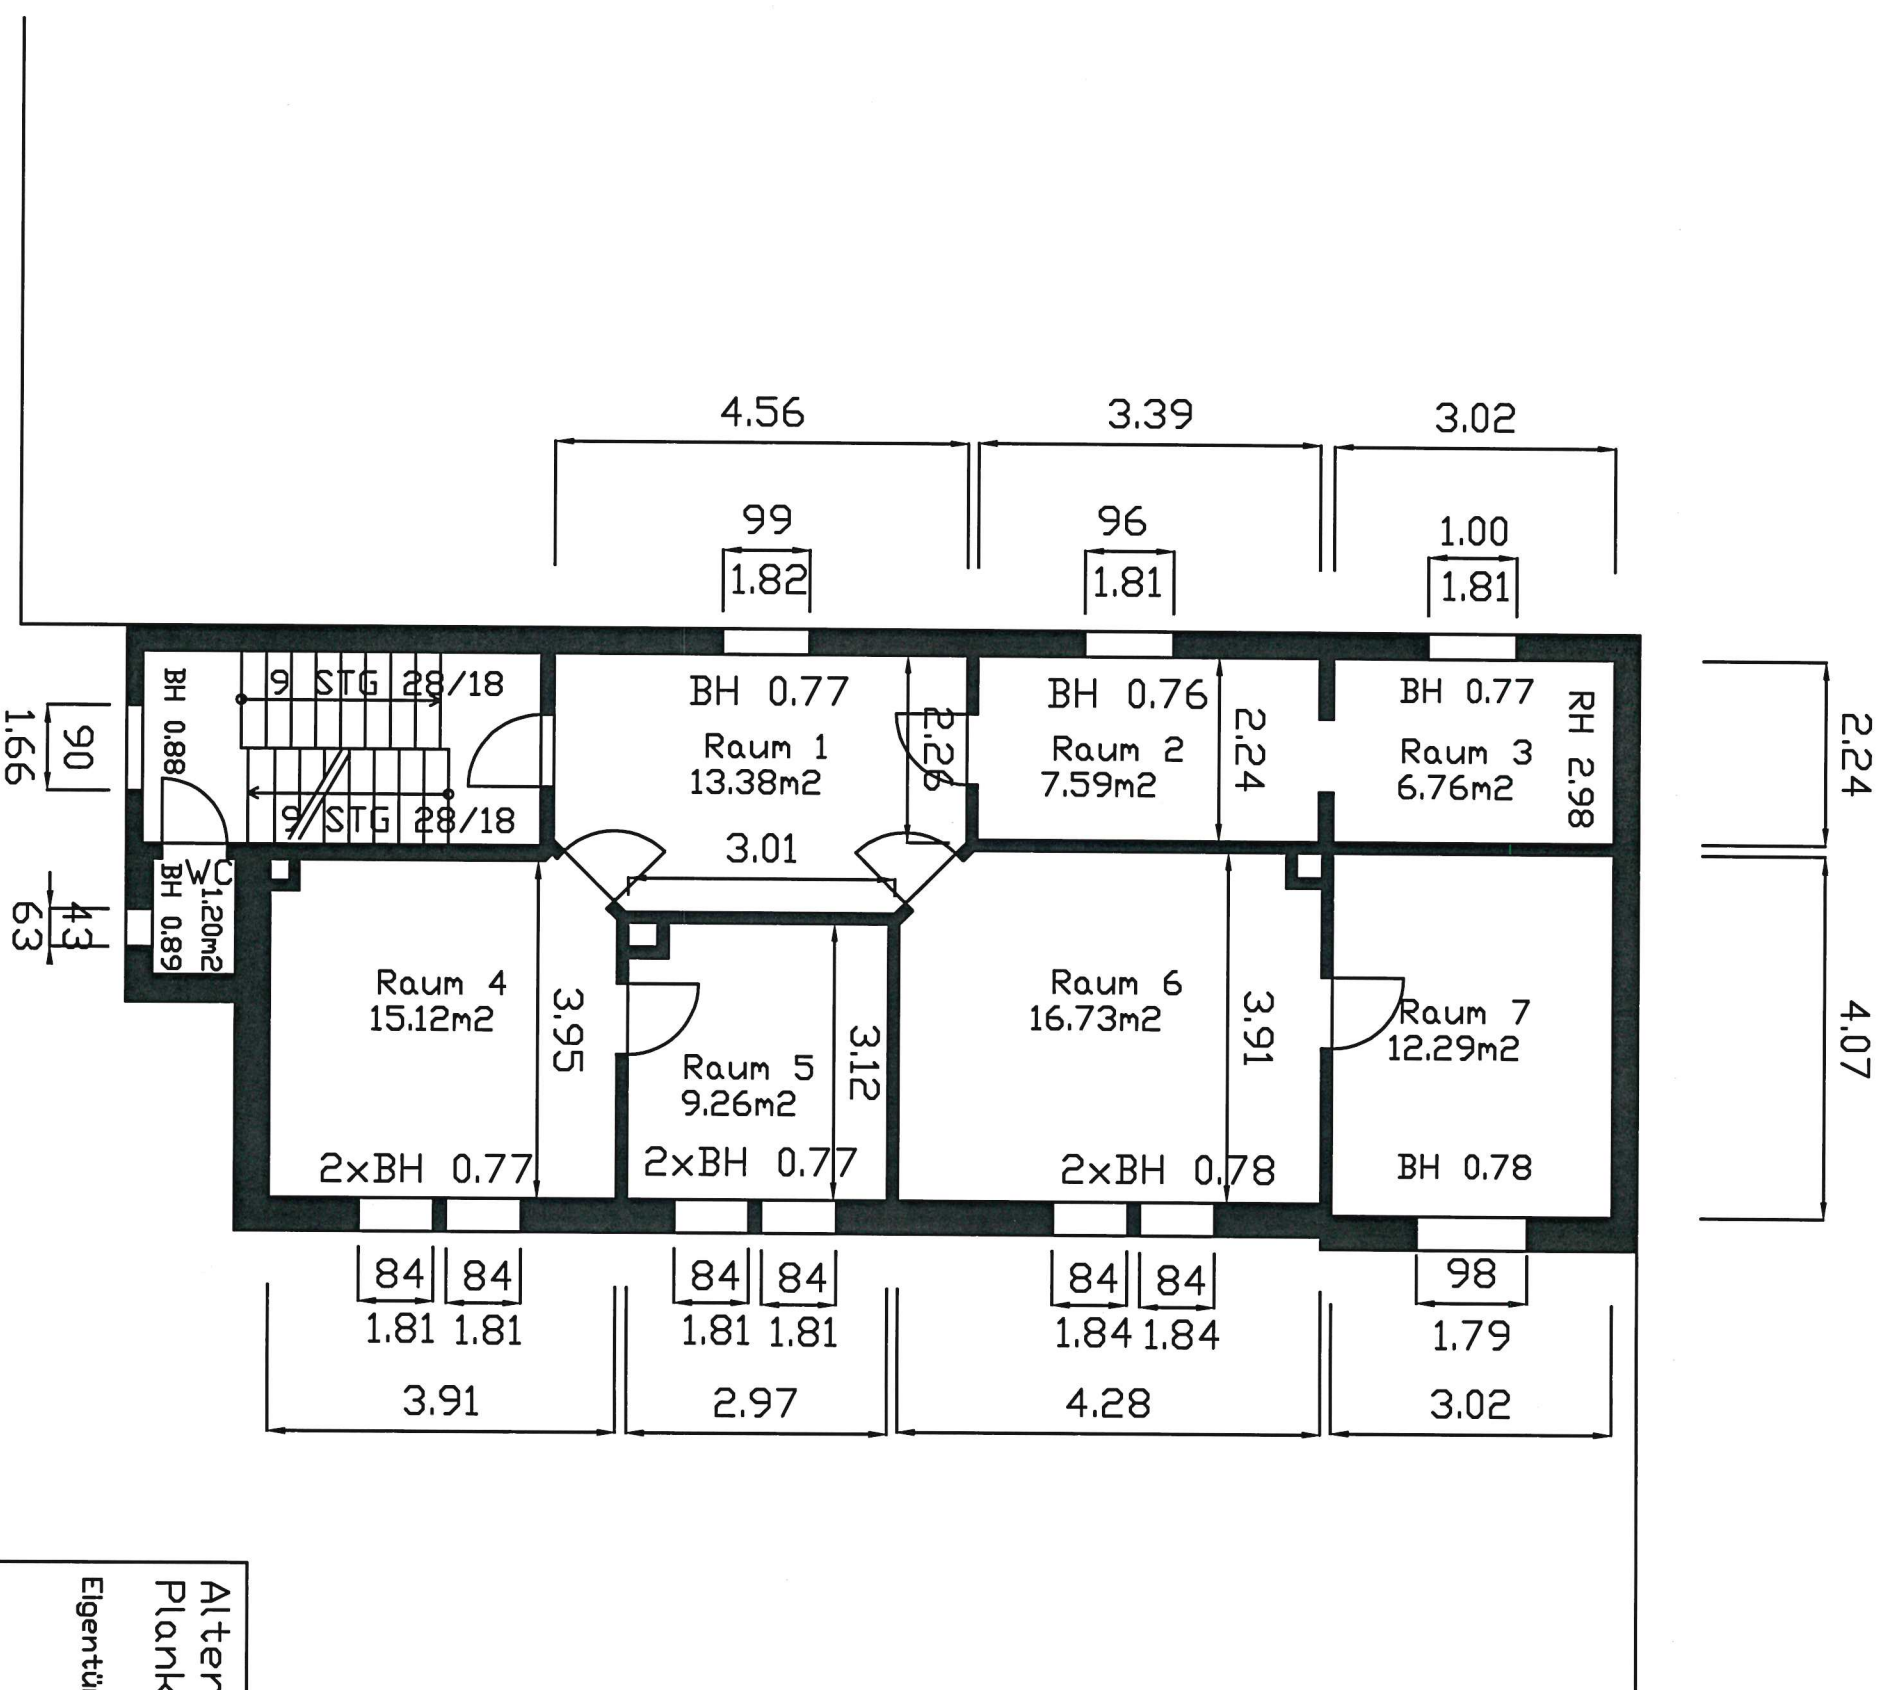

Plankenweg

Altenburg
Plankenweg 8

Eigentümer: Deutsche Optionshaus GmbH
Prödelstr. 9
04416 Markkleeberg

Zeichner: Thomas Eigner
Bestand Grundriss 2. Obergeschoss


Markkleeberg 11.03.2022

Alle Maße und Angaben sind zu prüfen



Altenburg
Plankenweg 8
Eigentümer: Deutsche Optionshaus GmbH
Prödelstr.9
04416 Markkleeberg
Zeichner: Thomas Eigner
Bestand Grundriss 3. Obergeschoß
Markkleeberg 11.03.2022
Alle Maße und Angaben sind zu prüfen

Plankenweg

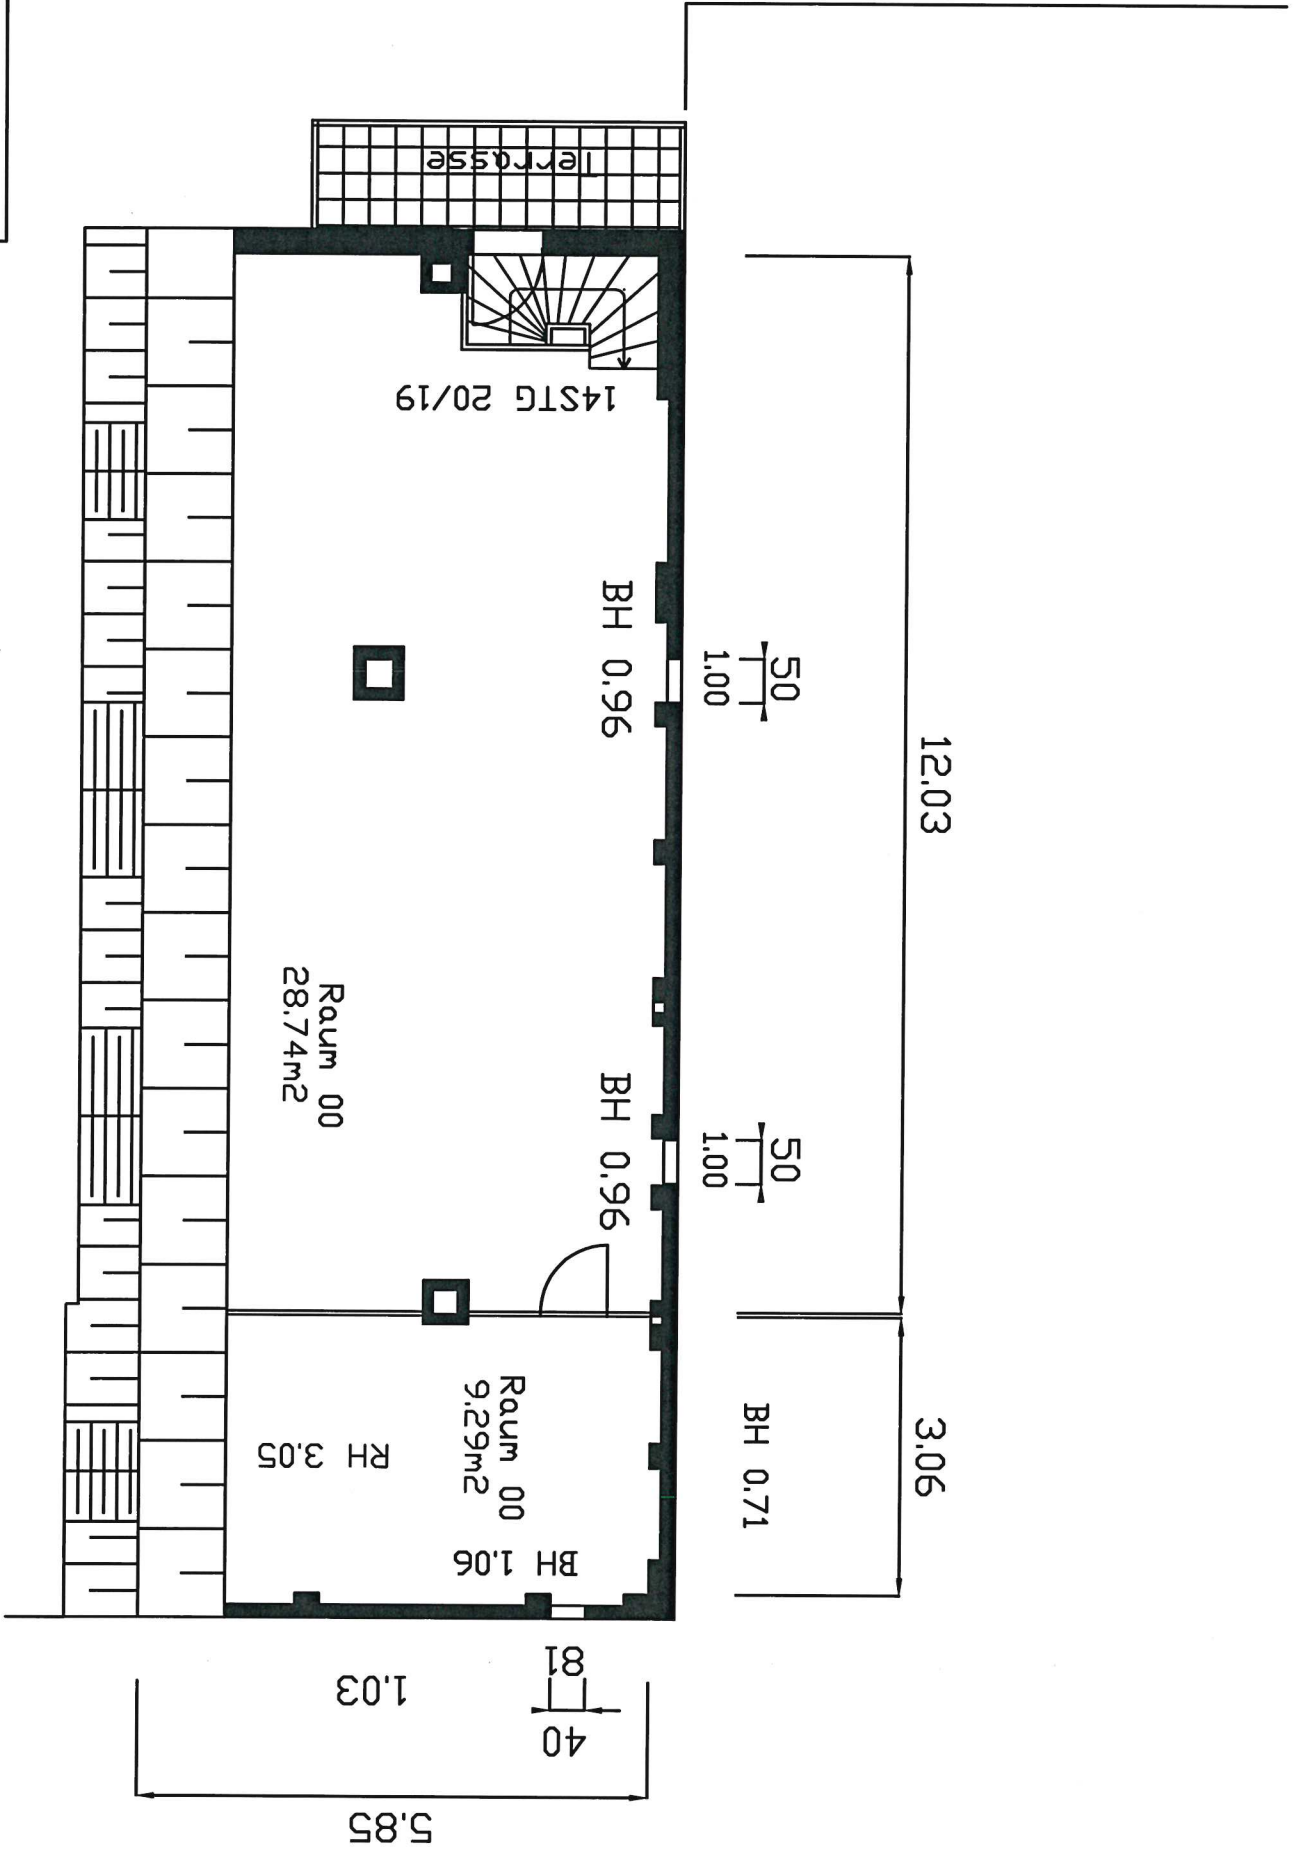

Altenburg
Plankenweg 8

Eigentümer: Deutsche Optionshaus GmbH
Prödelersstr. 9
04416 Markkleeberg
Zeichner: Thomas Elgner
Bestand Grundriss Dachgeschoss
Markkleeberg 11.03.2022

Alle Maße und Angaben sind zu prüfen