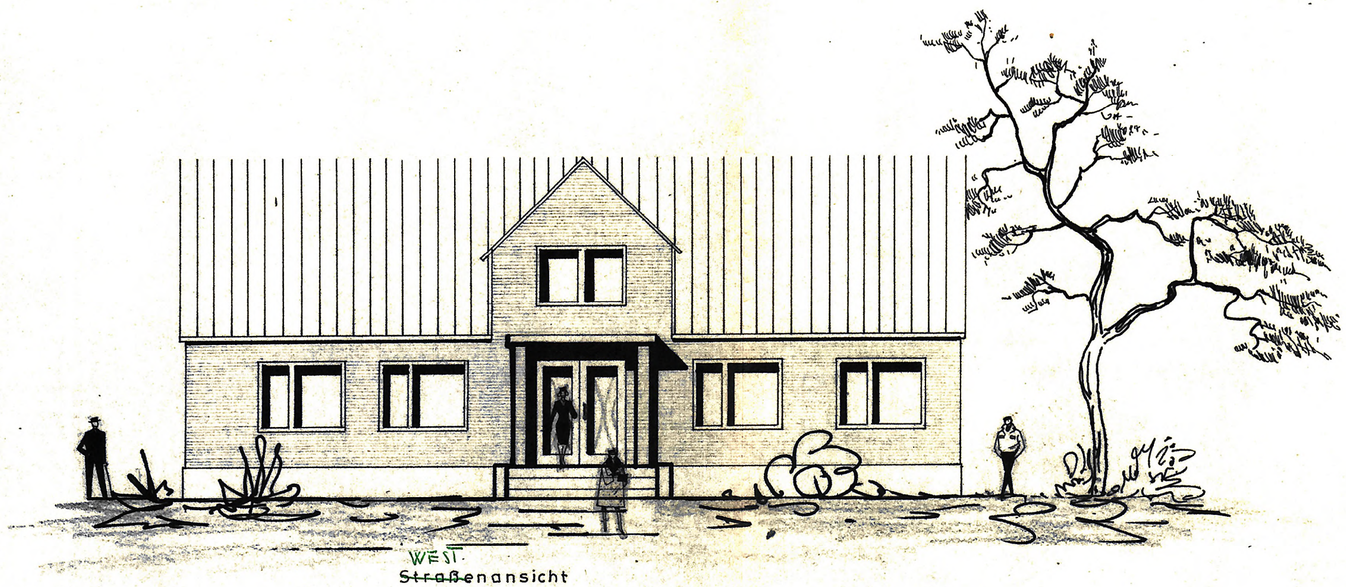

WEST
~~Straße~~nansicht

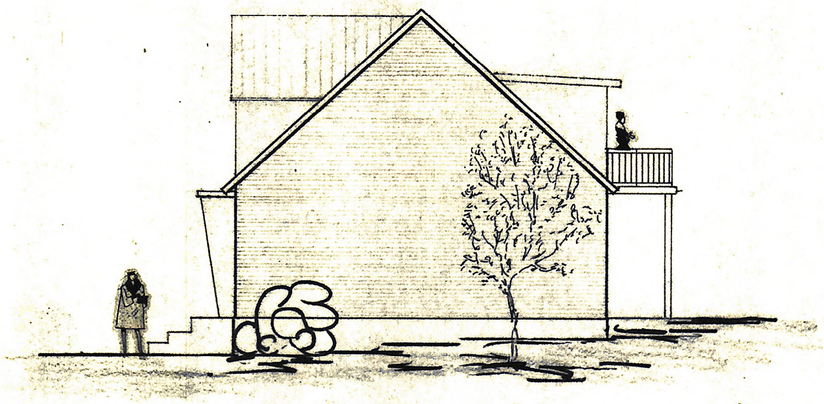

Giebelansicht

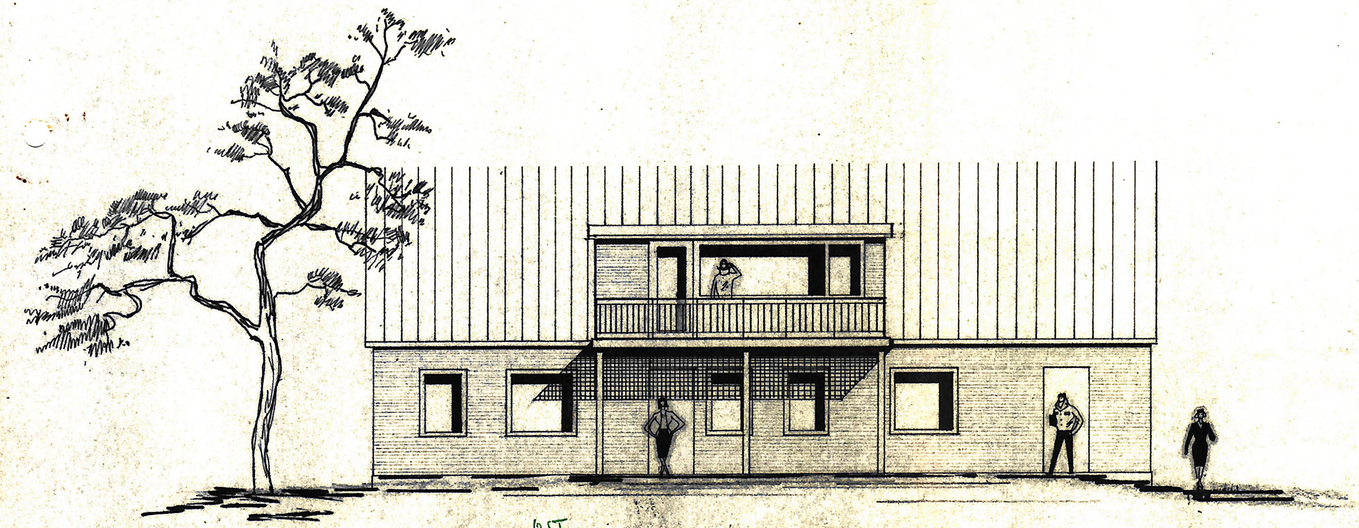

OST
~~Hof~~ansicht

Bauherr: Mienes

Bauaufsichtlich geprüft und genehmigt
in Verbindung mit dem Bau ~~schein~~
Nr. 127 /1972 vom heutigen Tage
Lüchow, den 7.12.1972

Landkreis Lüchow-Dannenberg
Der Oberkreisdirektor
- Hochbauabteilung -
i. A.

Architekt:
Hugo Hagel
Architekt
3139 HITZACKER/ELBE
Danziger Str. 1 Tel. 479

Zimmerausbau und
Änderung der Fensterfront
für Herrn Mienes
Tießau

Ansichten M = 1:100

JULI 1971