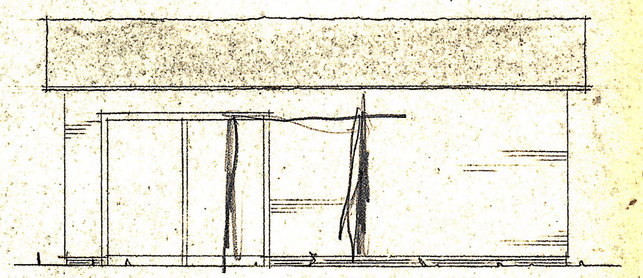

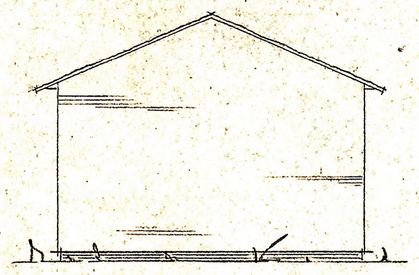

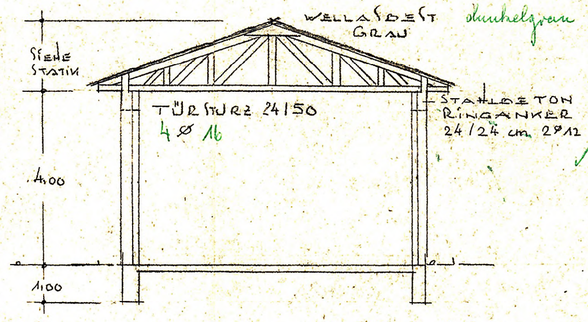

ANSICHTEN

Genehmigt gem. §

SCHEUNE M. 1:100

FÜR FRAU BERTA BOHM

TIESSAU

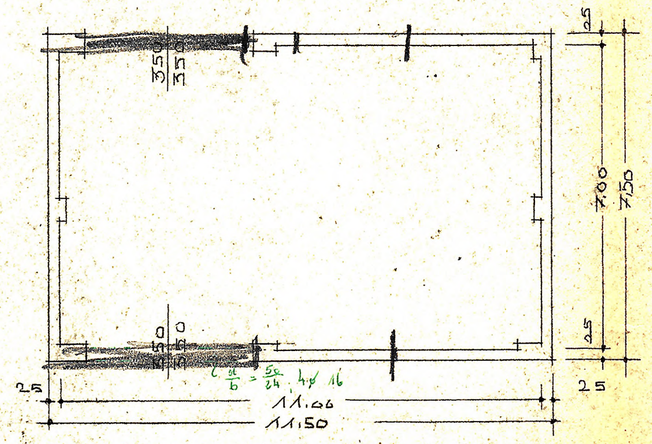

GRUNDRISS

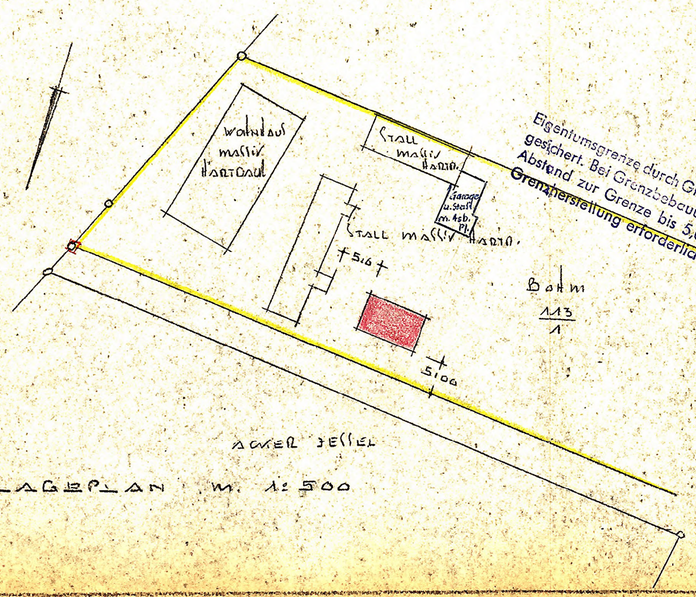

LAGEPLAN M. 1:500

Eigentumsgrenze durch Grenzmarken nicht gesichert. Bei Grenzbebauung oder festem Abstand zur Grenze bis 5,0 m ist vorher Grenzfeststellung erforderlich.

BAUHERR
Erwin Bohm

GEMEINDE
Schulmann

Gemeinde Tießau Kreis Lüchow-Dannenberg

Genehmigt gem. §

Genehmigt gem. §

Genehmigt gem. §