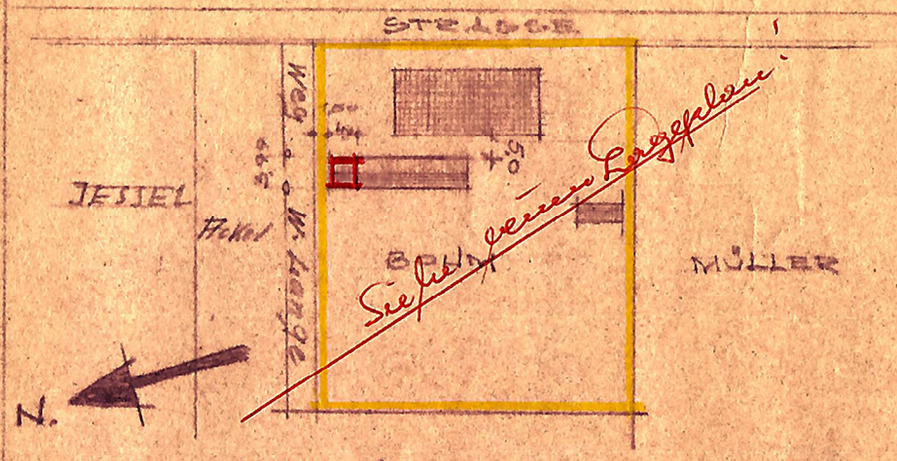


LAGEPLAN 1:100

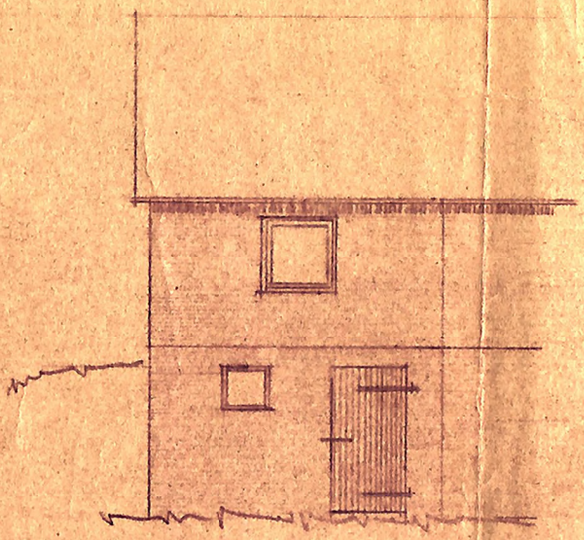

RÜCKANSICHT

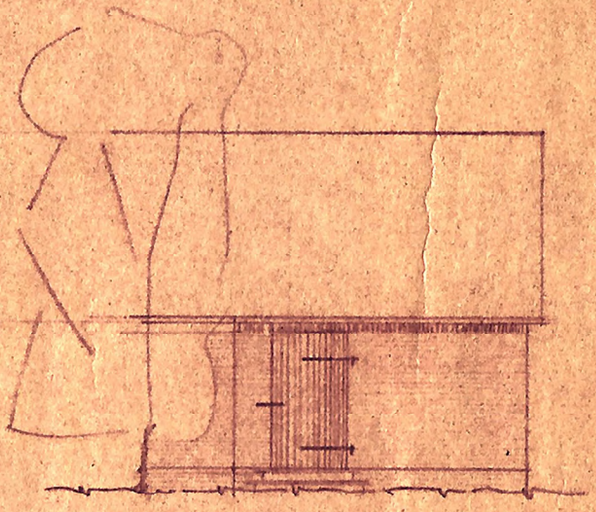

HOFANSICHT

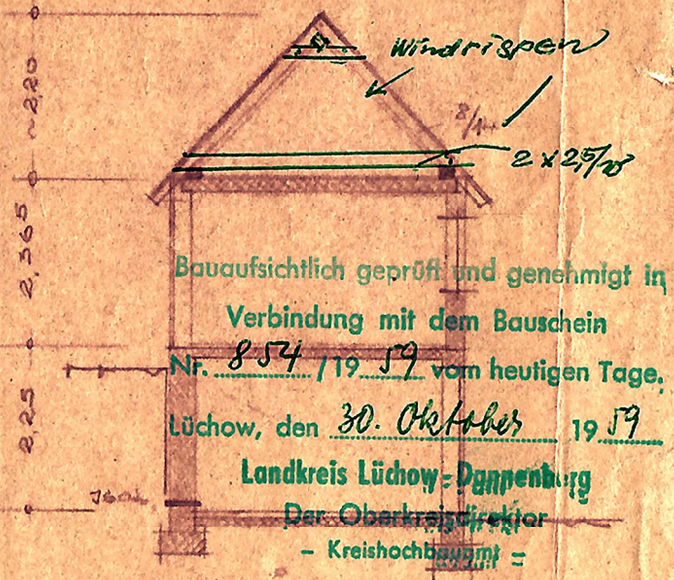


SCHNITT

Bauaufsichtlich geprüft und genehmigt in Verbindung mit dem Bauschein Nr. 854 / 1959 vom heutigen Tage,
Lüchow, den 30. Oktober 1959
Landkreis Lüchow-Dannenberg
Der Oberkreisdirektor
– Kreishochbauamt –
J.V.

Bauingenieur

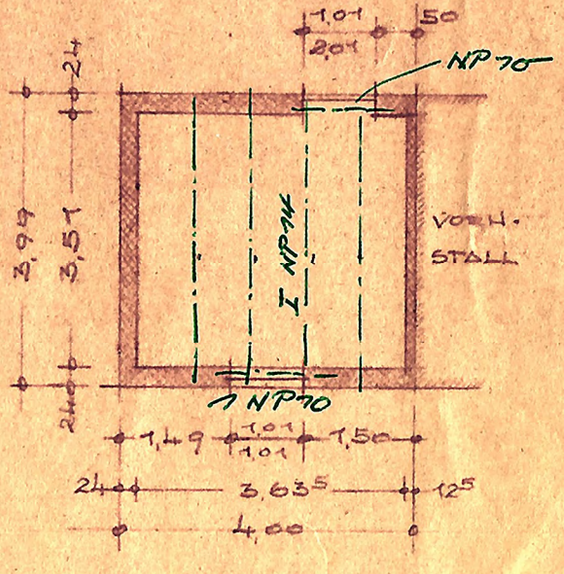


ERDGESCHOSS

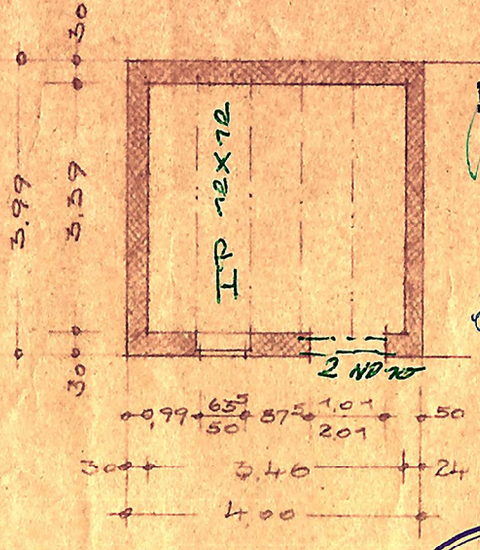


KELLER

STALLANBAU
BOHM, TIESAU
M. 1:100

Wilhelm Bohm,
HITZACKER, 10.7.59

Hermann Meier
Bau-Ing. – Zimmermeister
Hitzacker / Elbe

Gemeinde Tießau Kreis Lüchow-Dannenberg

Lindemann