


Tekturplan zum Einbau einer Trennwand im DG Hornschuchpr. 30

Genehmigungsbescheide Az. 602D900301.0245 SM
und Az. 602U880817.0545 SM

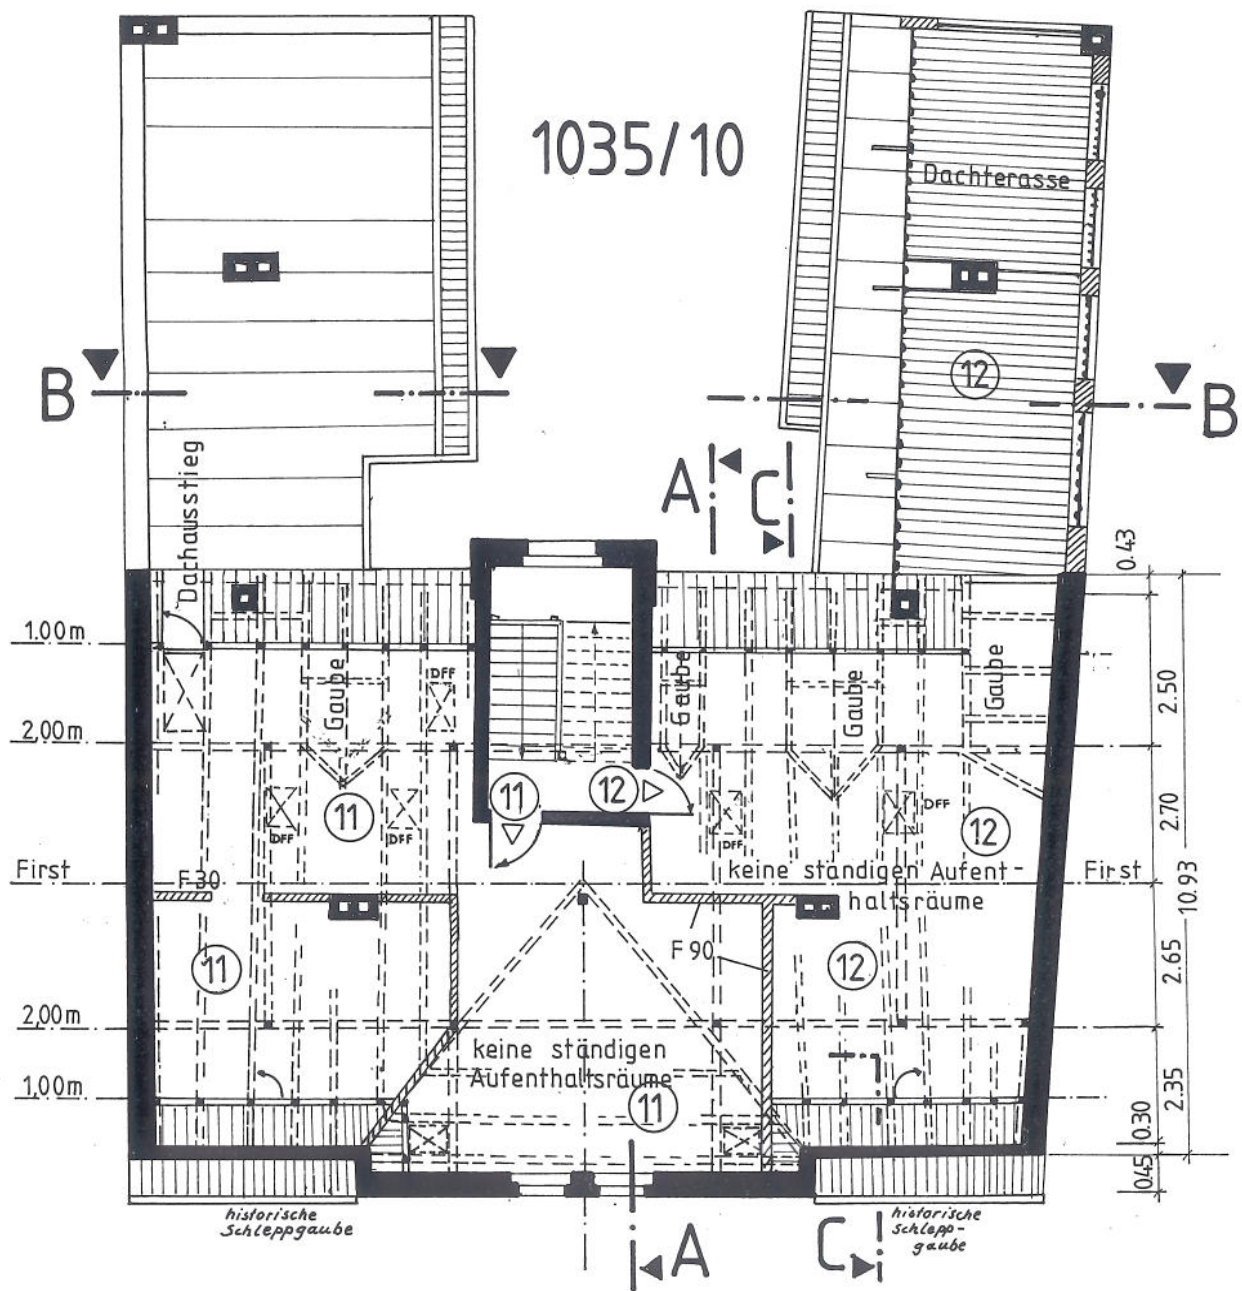

GRUNDRISS DACHGESCHOSS 1:100