



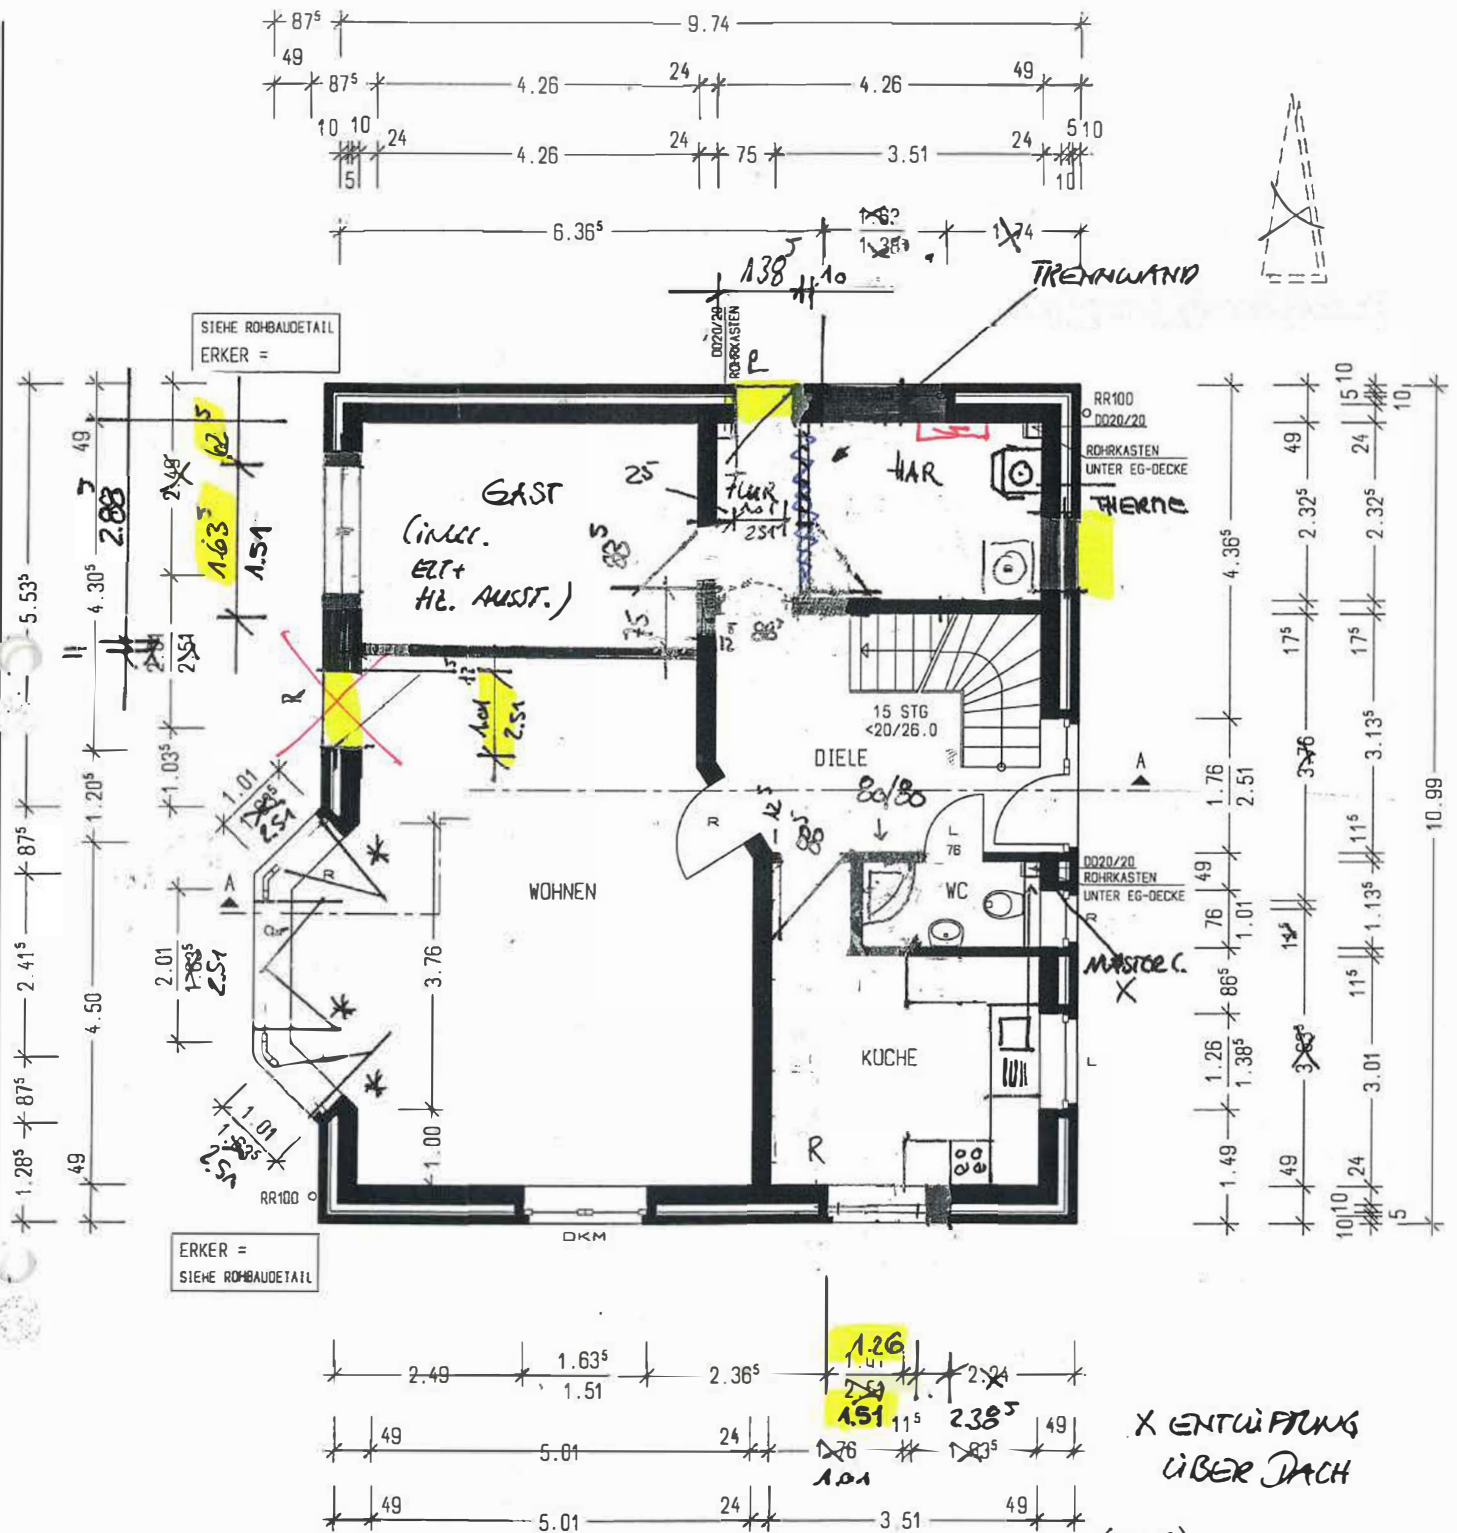

* ABSCHLIESSEL
ART. 101

DIAGONALMAß: ROHBAUMAUERWERK: INNEN: 13.30m AUßEN: 13.98m ABSOLUTES AUßENMAß: 14.69m Bearbeiter: XX # Haus typ: LH.BE/V+K+K42+H 226E1MGG1MWH075 EG=2.75		Bauherr: Bauort: Datum, Unterschrift		ERDGESCHOSS M 1:100 Planverfasser: Isernhagen, den xx.xx.xx	
---	--	---	--	--	--

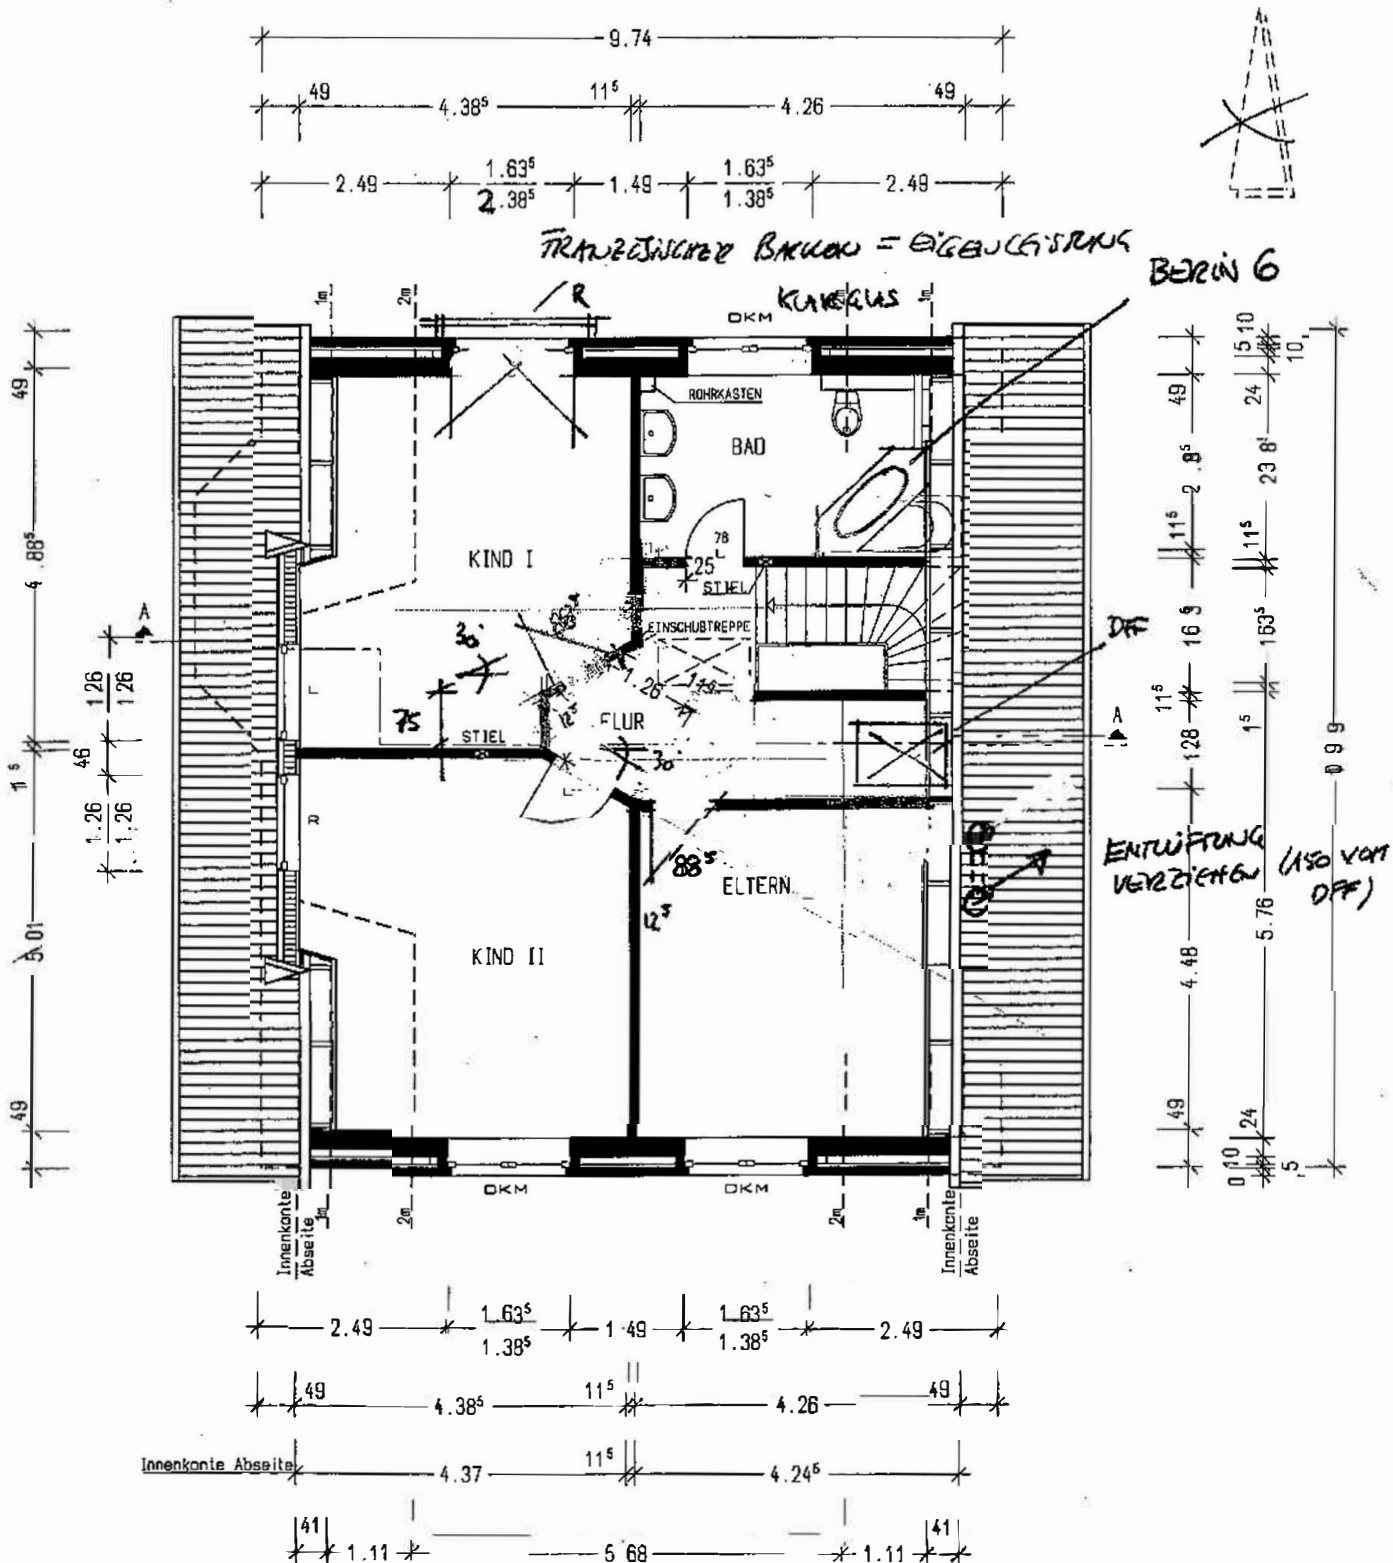

Bauvorhaben:
NEUBAU EINES
EINFAMILIENHAUSES
MIT EINEM
STELLPLATZ

Bearbeiter: XX

#

Hauslyp: LH.BE/V+K+K42+H

226E1MGG1MWH075

EG=2.75

Bauherr:

Bauort:

Datum, Unterschrift

DACHGESCHOSS

M 1:100

Planverfasser:

Isernhagen, den xx.xx.xx