


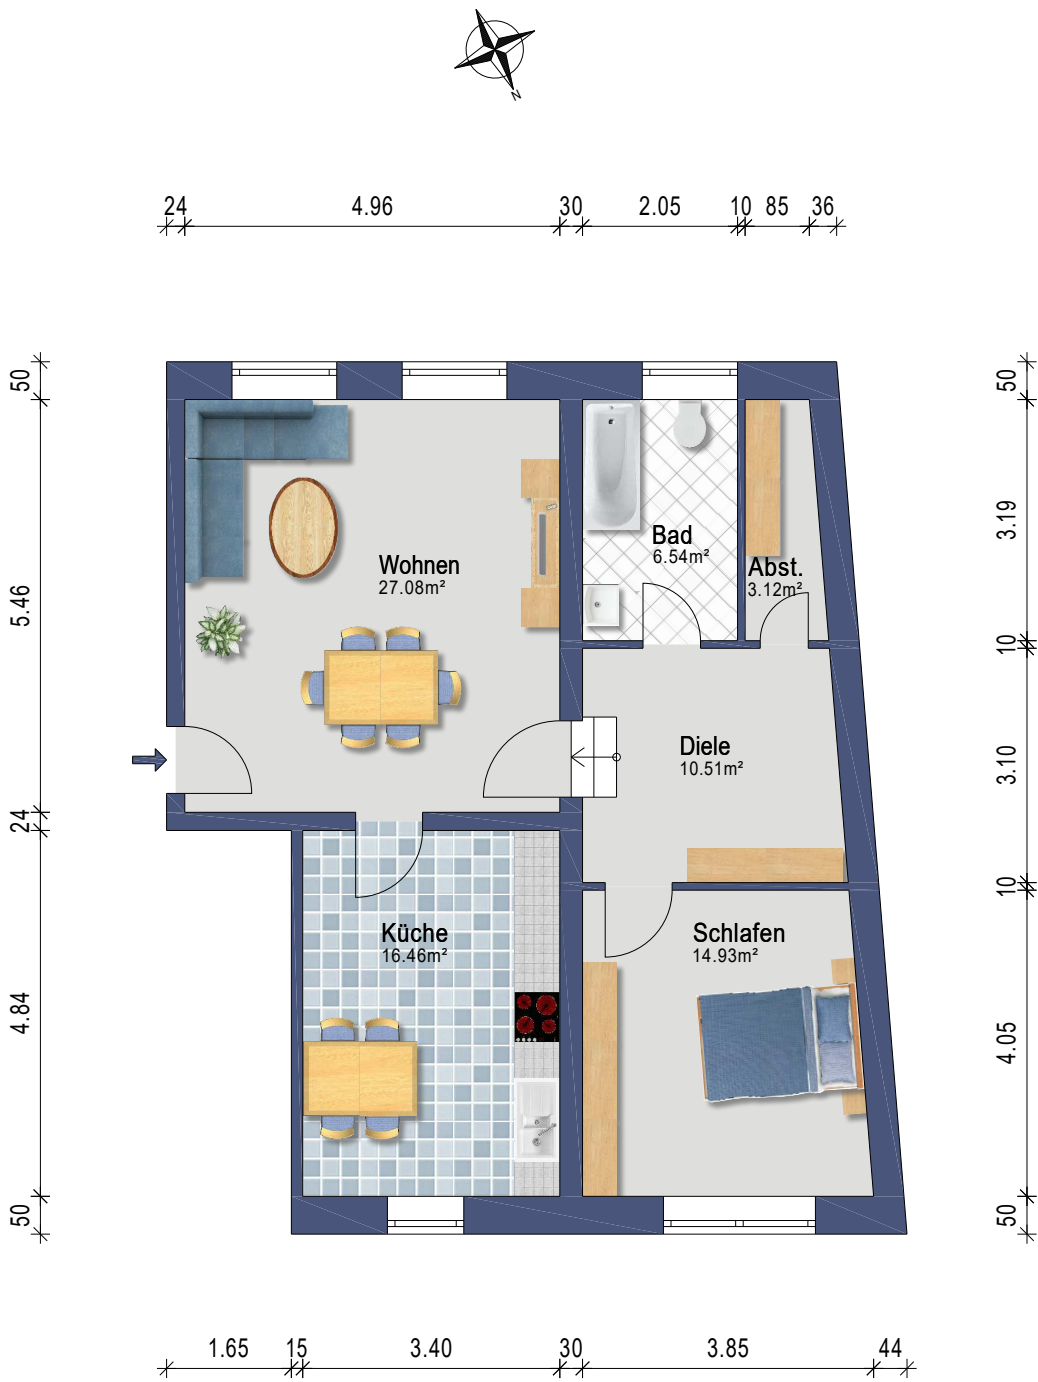

Gebäude EFH / MFH			 Ein Service der 1000hands AG Aufmaß - CAD-Service - Flächen
Ort/Straße 41236 Mönchengladbach, Oberheydener Straße 71			
Planinhalt 1.Obergeschoss			
Maßstab 1:100	Datum 05.09.2023		
Objekt-Nr. -	Plan-Nr. 3		