



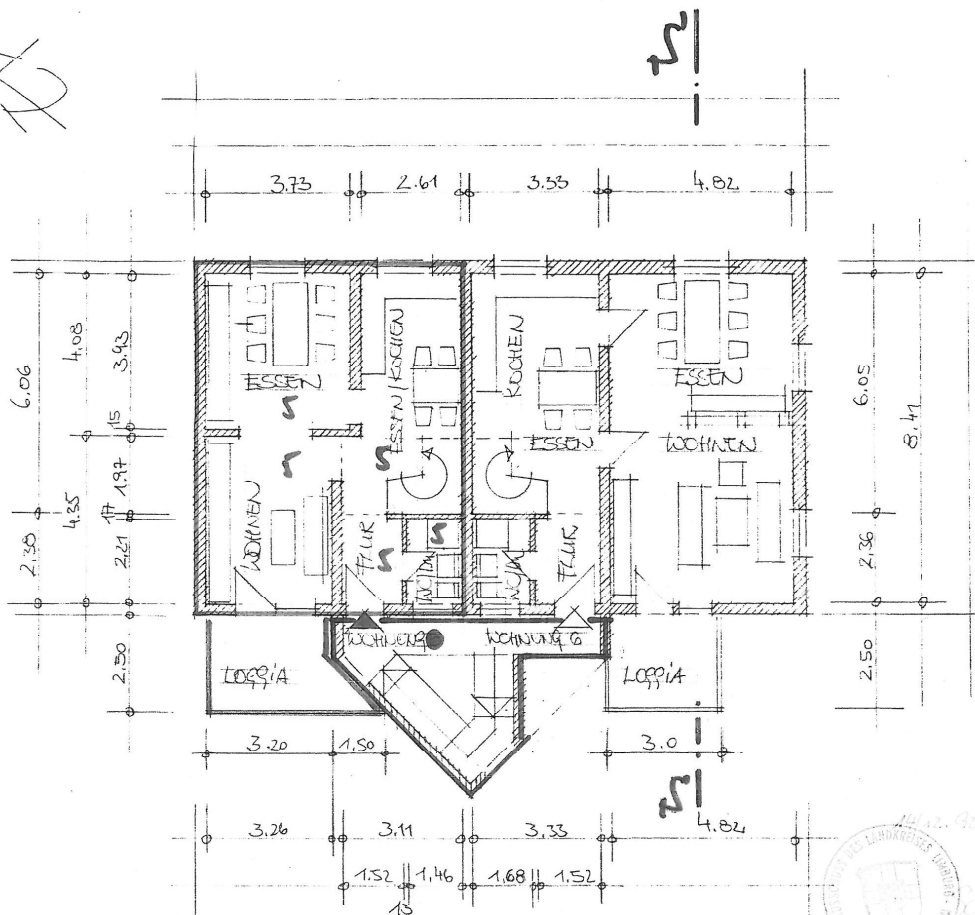


BESTANDSPPLAN
EINES
MEHRFAMILIEN-
WOHNHAUSES
IN
WEINRACH
EDELGEBERG
FRIEDHOFSTRASSE 8
FLUR 3
FLURSTÜCK 37

GRUNDRISSE
2. OBERGESCHOSS
M 1:100



Kurt Will
SEPT. 92

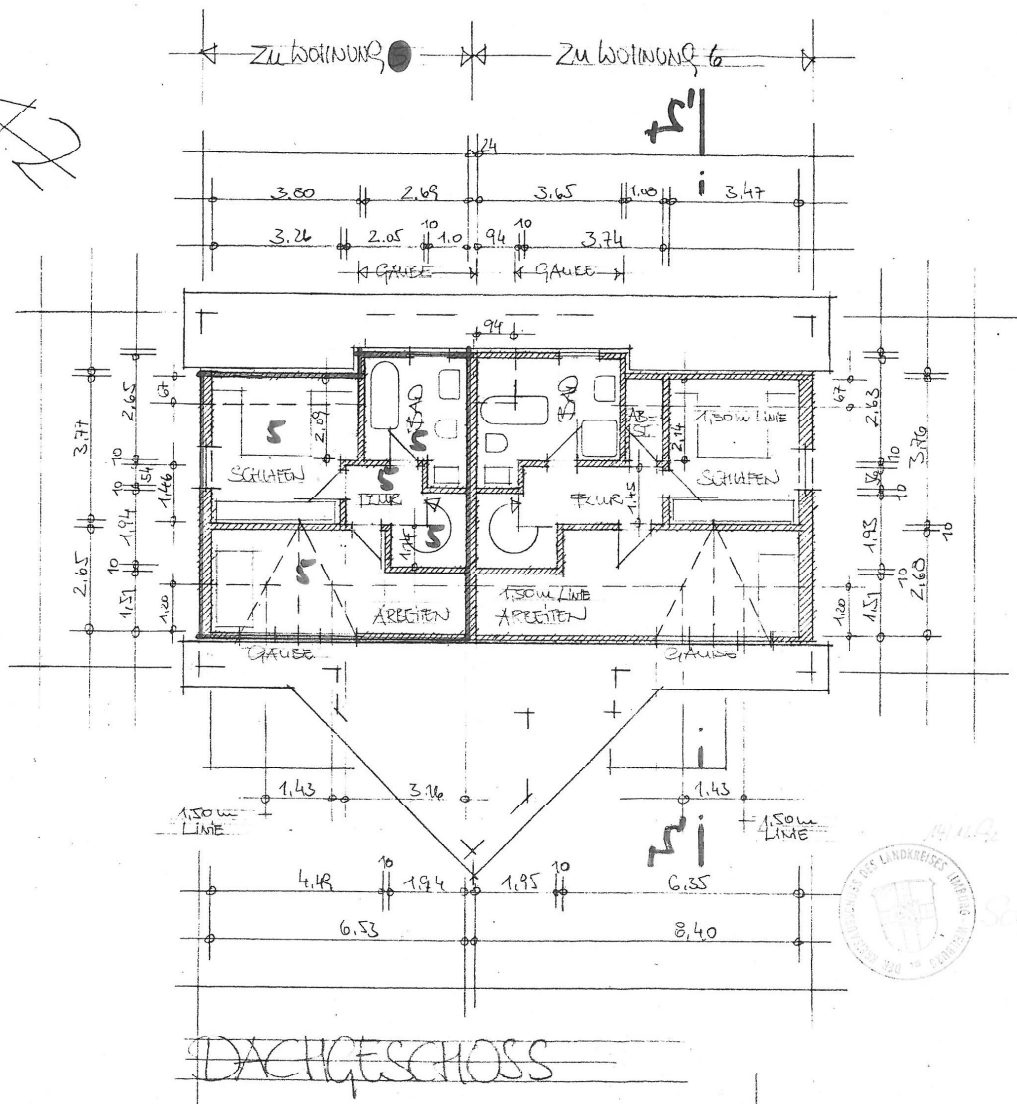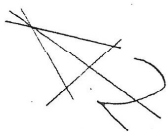

BESTANDSPAN
EINES
MEHRFAMILIEN-
WOHNHAUSES
IN
LEINBACH-
EDELBERG
FRIEDHOFSTRASSE 8
FLUR 3
FLURSTÜCK 37
GRUNDRISS
DACHGESCHOSS
M 1:100



K. Will
SEPT. 92