


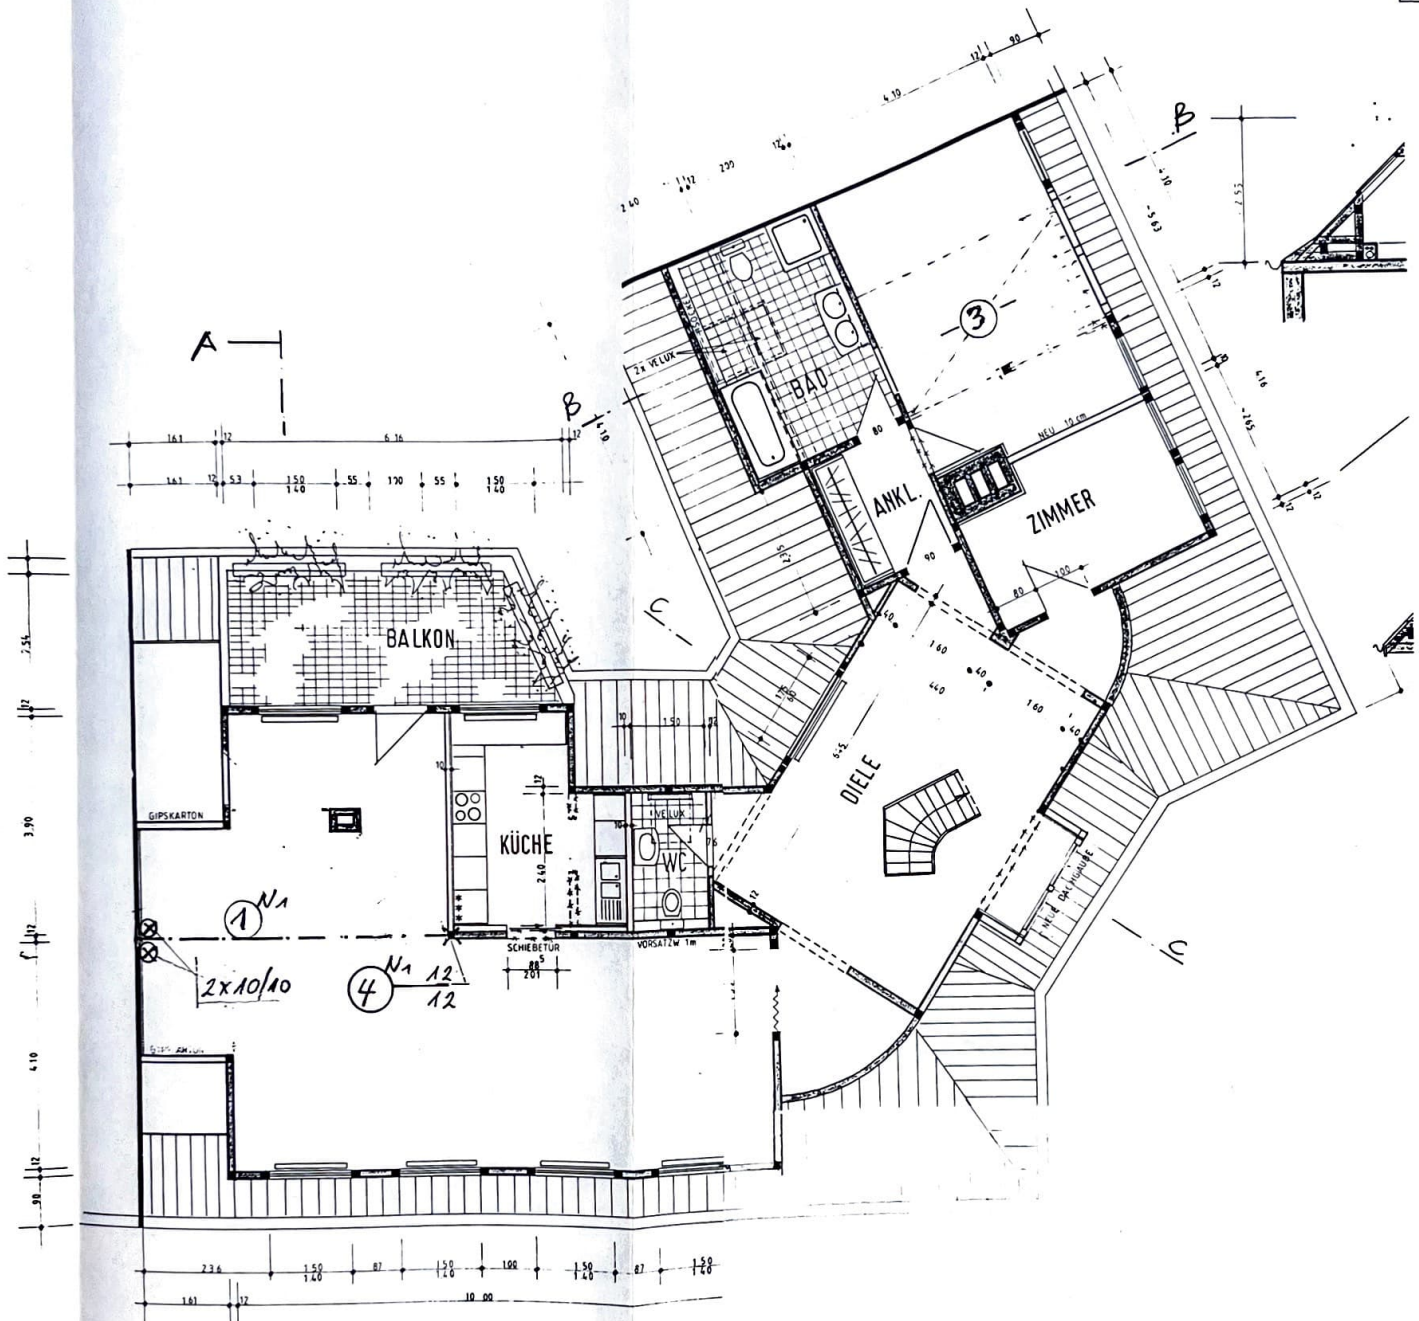

DACHGESCHOSS - GRUNDRISS

A