




Wohnhausneubau des Herrn
Friedrich Pfeifer, in Wiesental, Haagweg

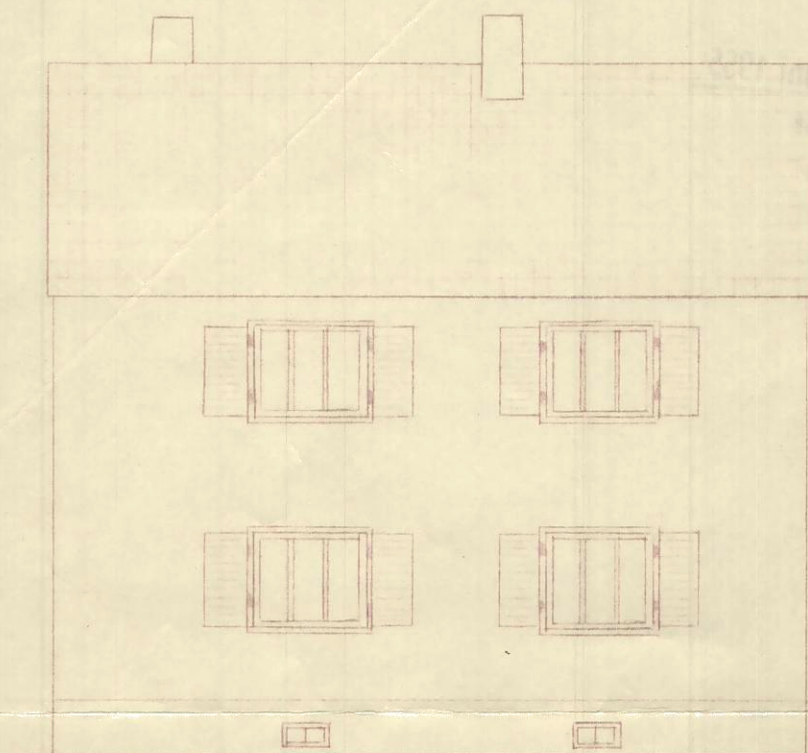


Vorderansicht

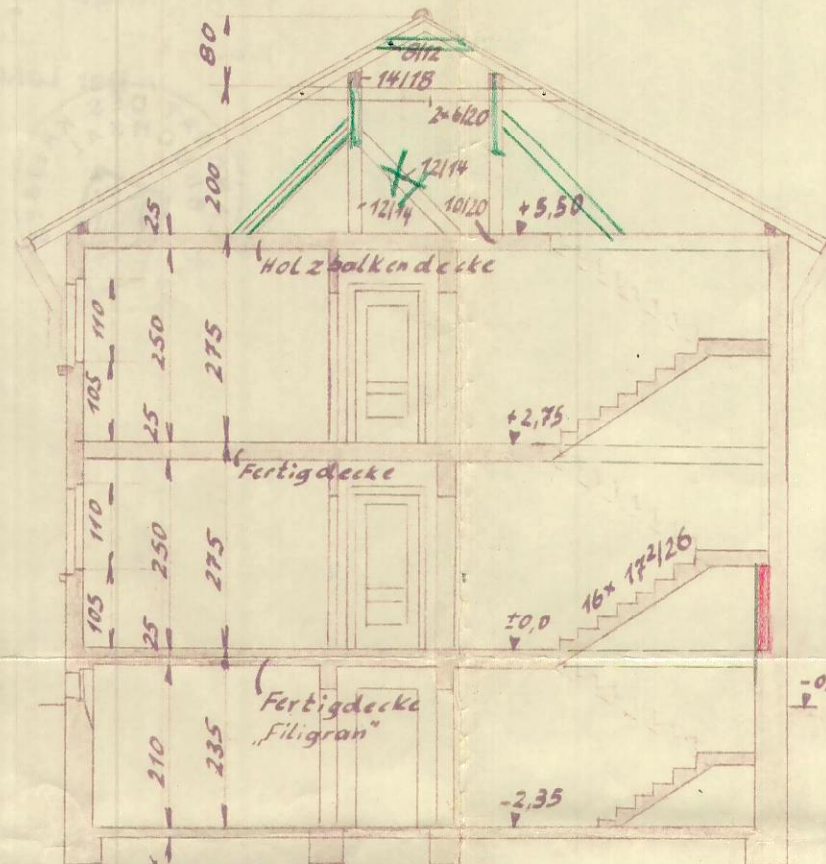



Schnitt A-B
Unterbeton 12cm + 2cm Glattschicht

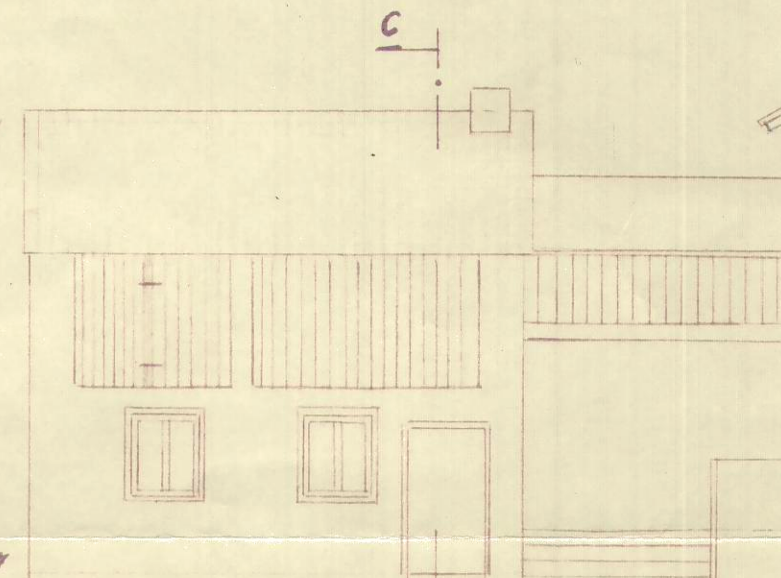


Seitenansicht

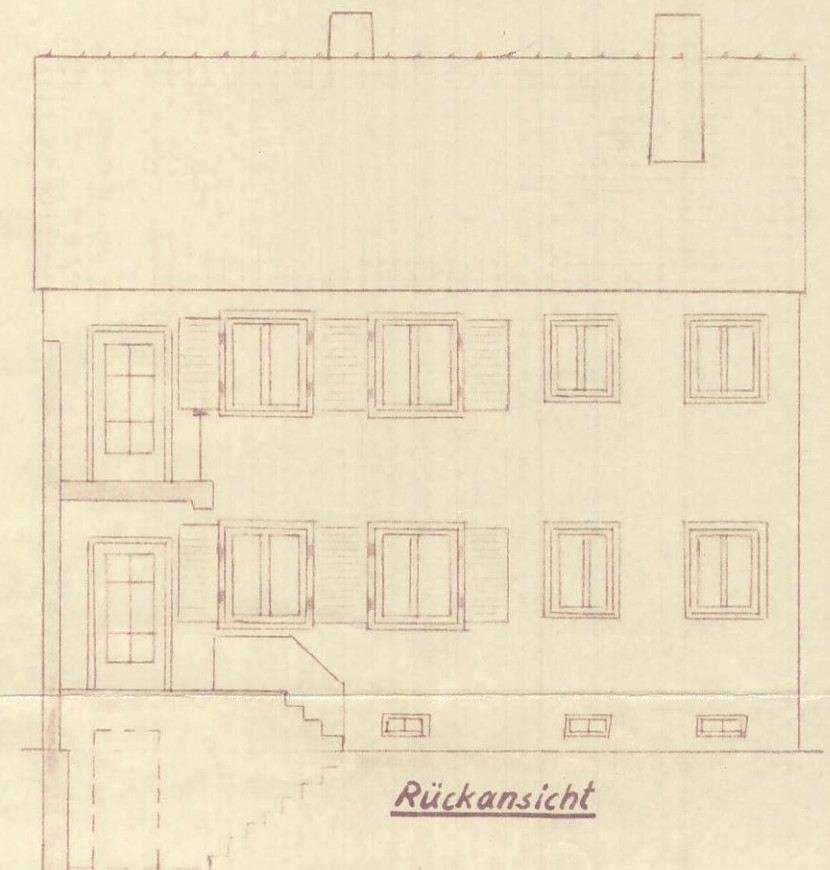

Rückansicht

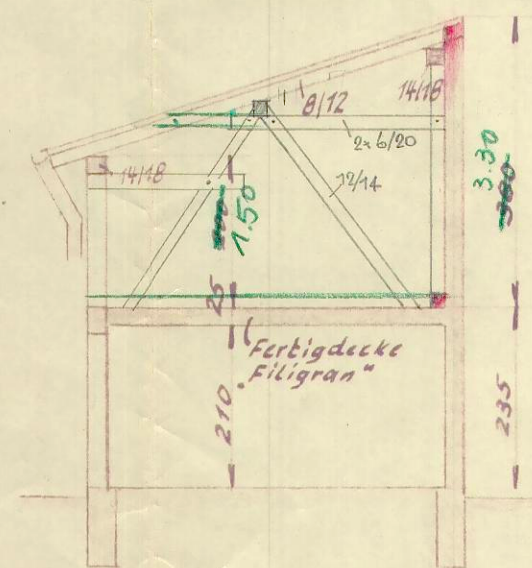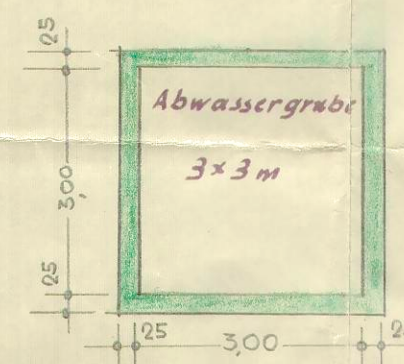

Schnitt C-D

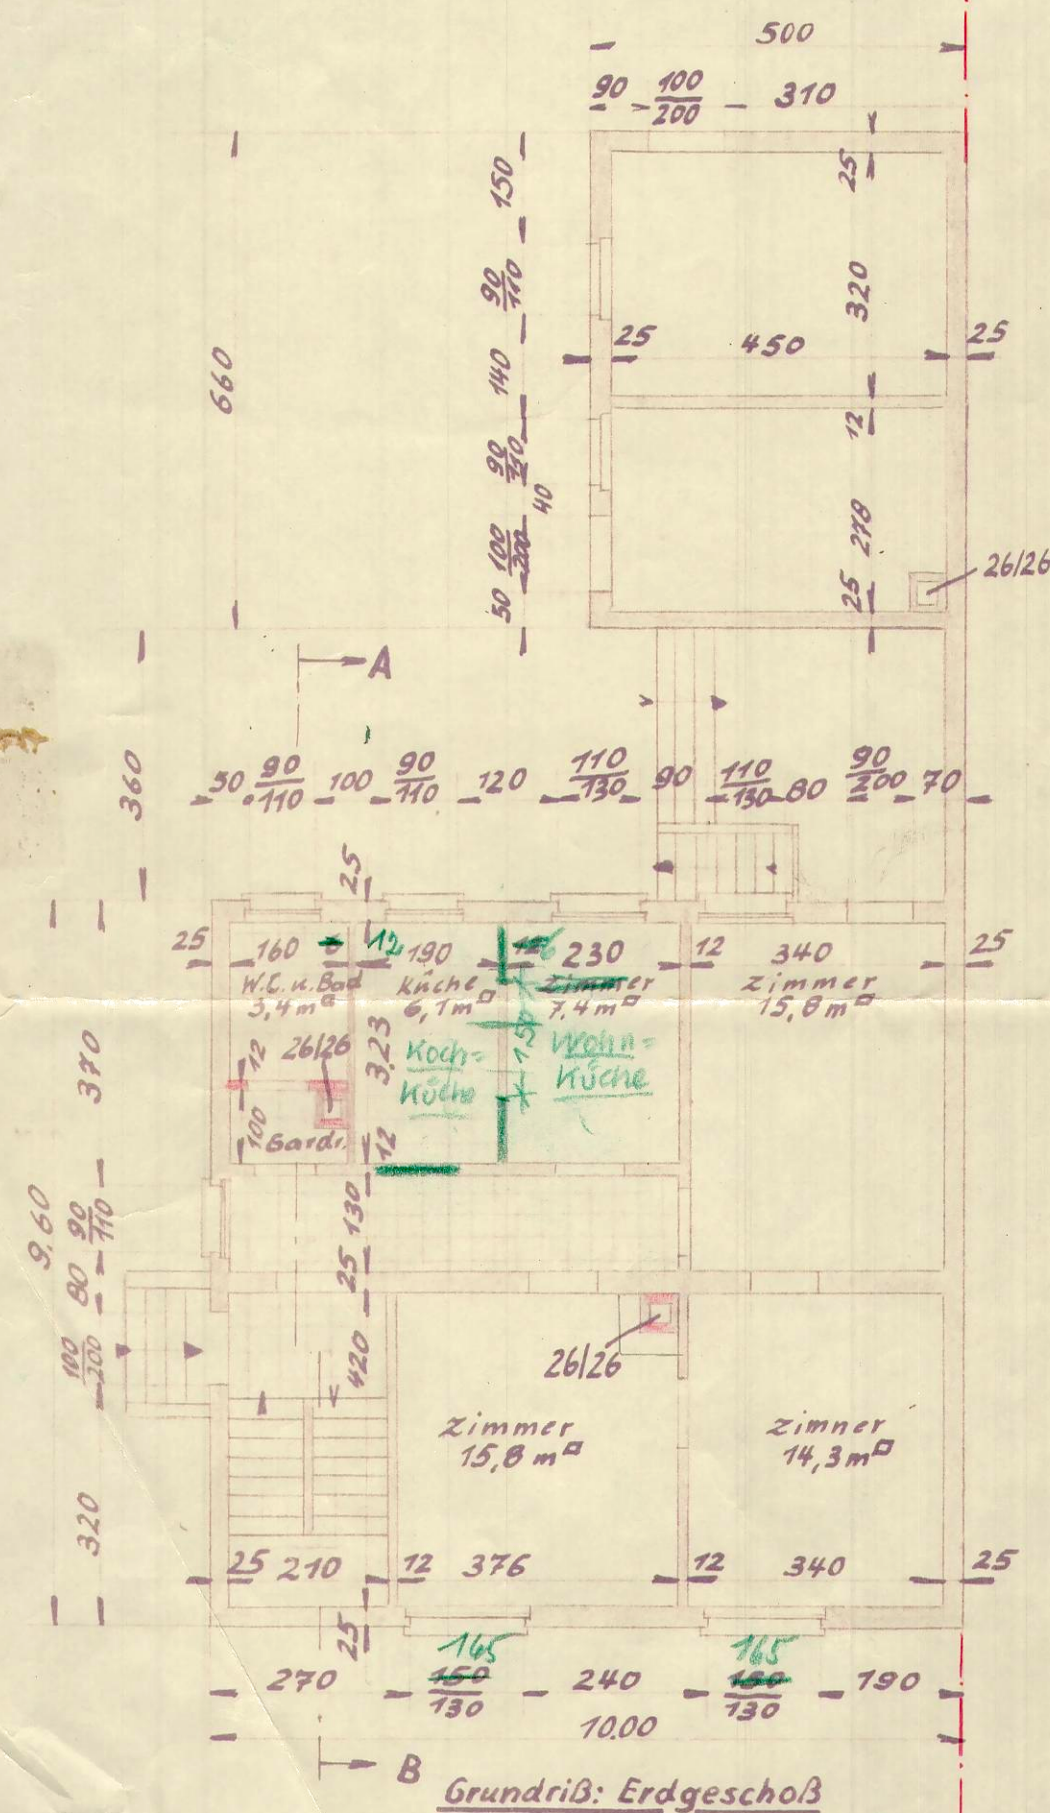

Grundriß: Erdgeschoß


Geprüft:
Bruchsal, den 22.4.55
Bezirksbaumeister

Wiesental, im Februar 1955


Der Bauherr: Friedrich Pfeifer ✓

Der Planfertiger: Friedrich Pfeifer
(Masch. Ing.)

Der verantw. Bauleiter: ALBERT ROTH
WIESENTAL, OBERDÜRFSTR. 43

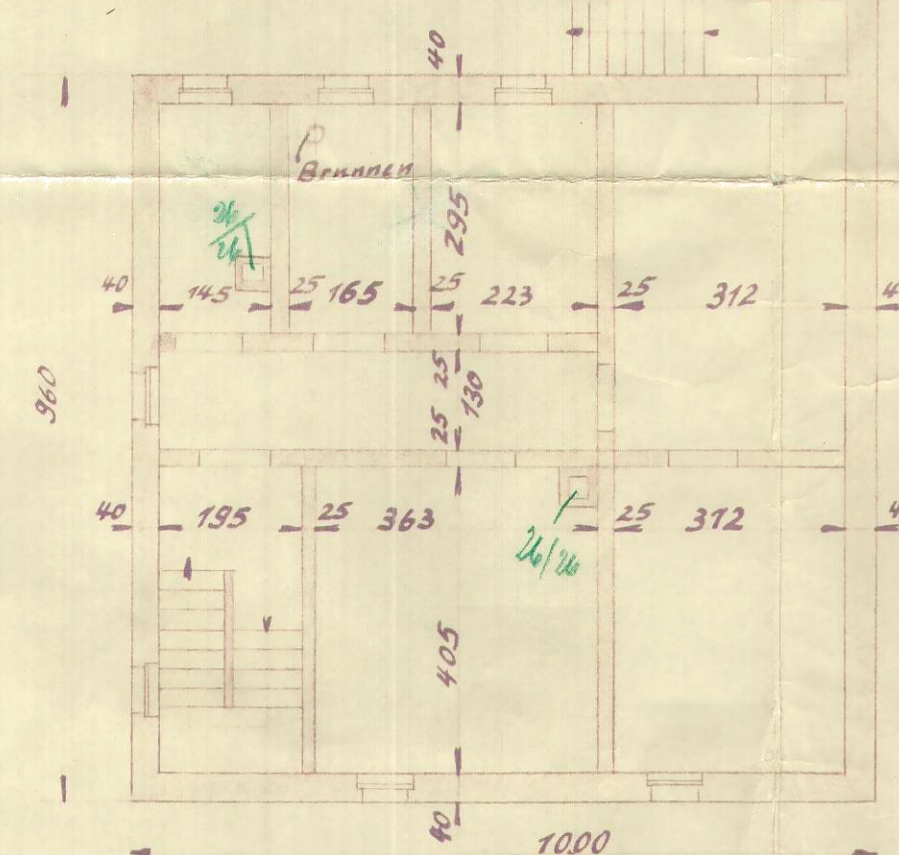

Grundriß: Kellergeschoß

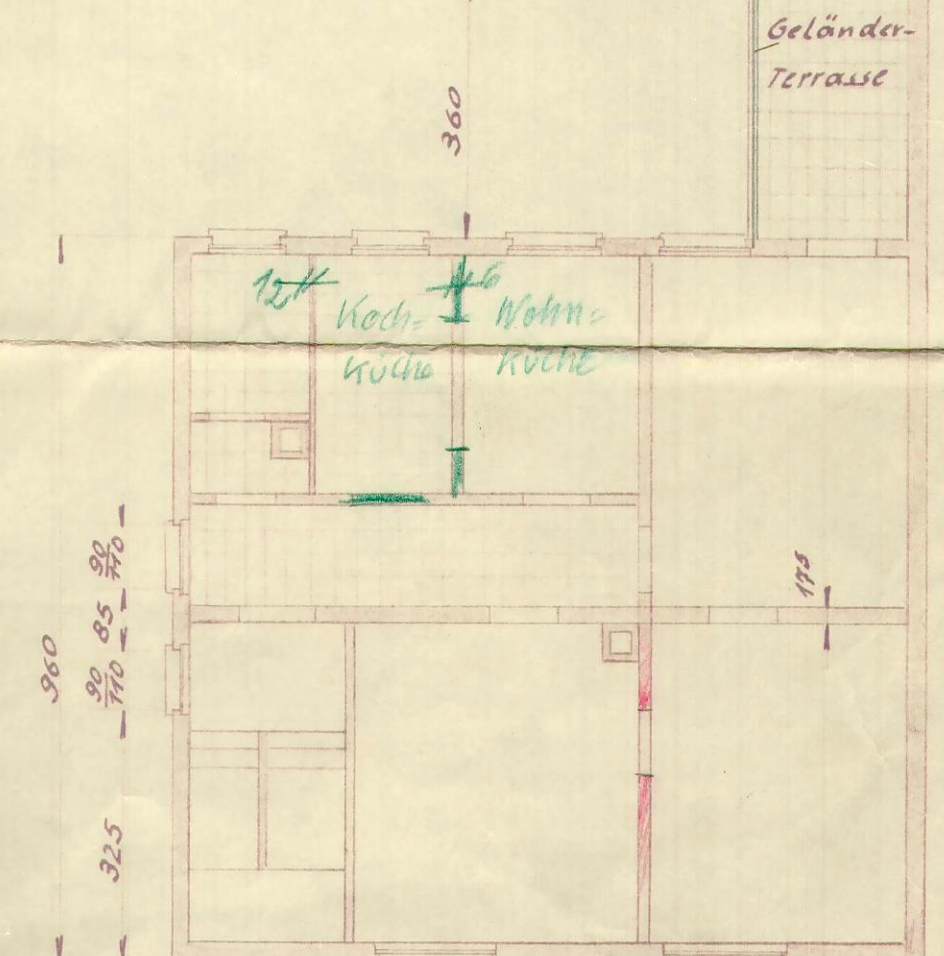

Grundriß: Obergeschoß