

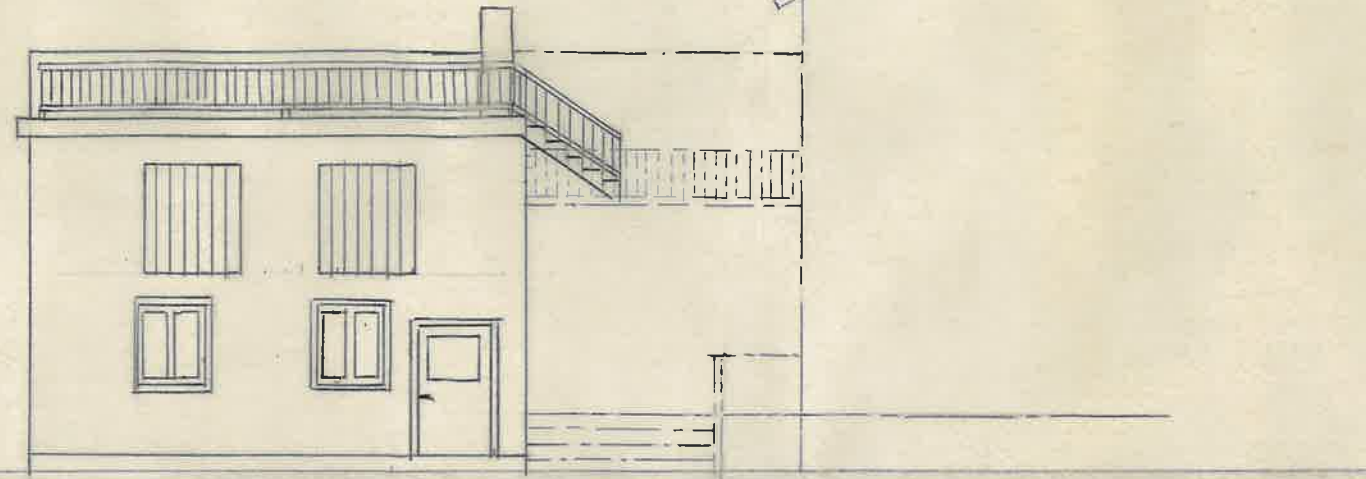
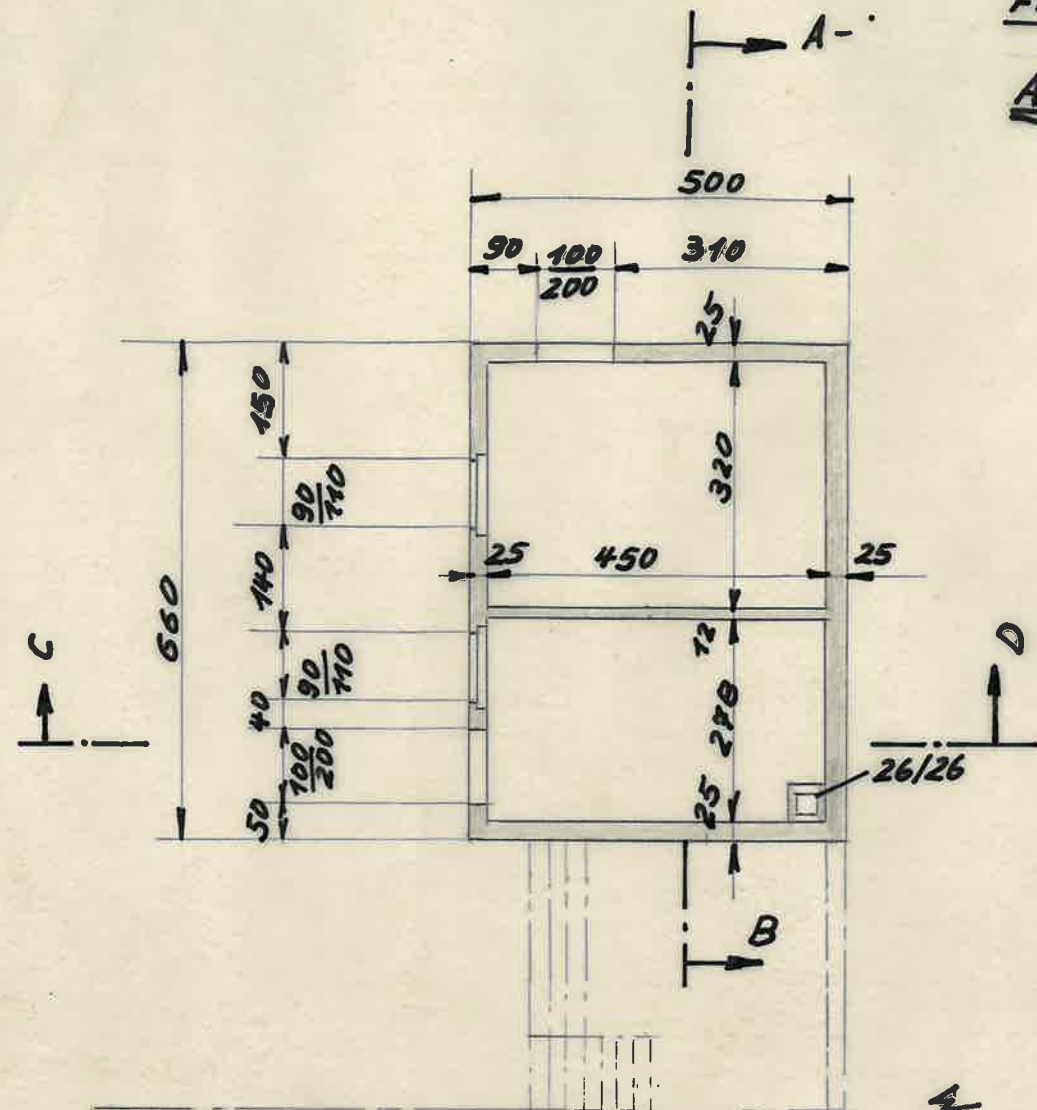


Wohnhausneubau des Herrn
Friedrich Pfeifer, in Wiesental, Haagweg


Abänderung der Bedachung des Anbaues

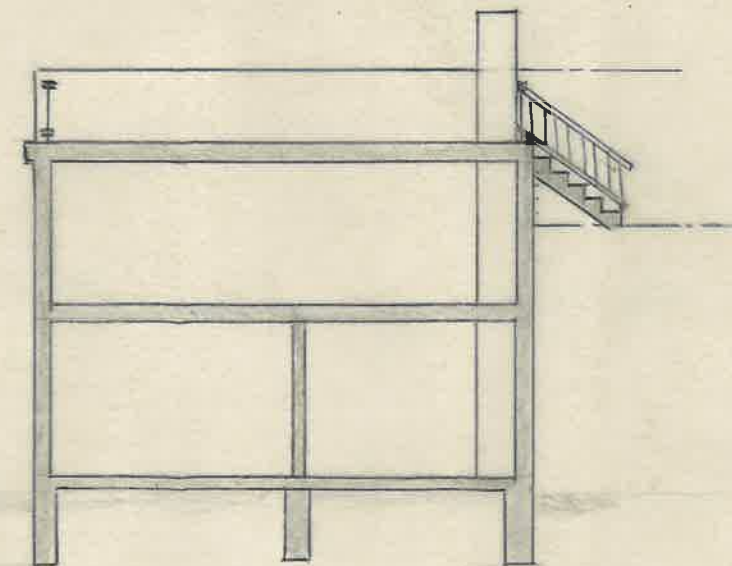

Hofansicht

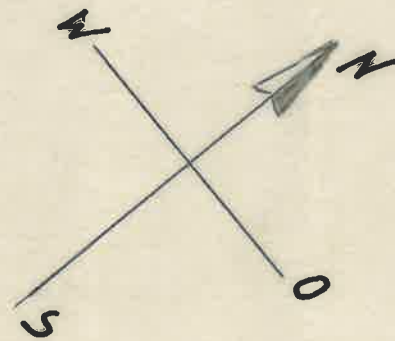

Schnitt A-B

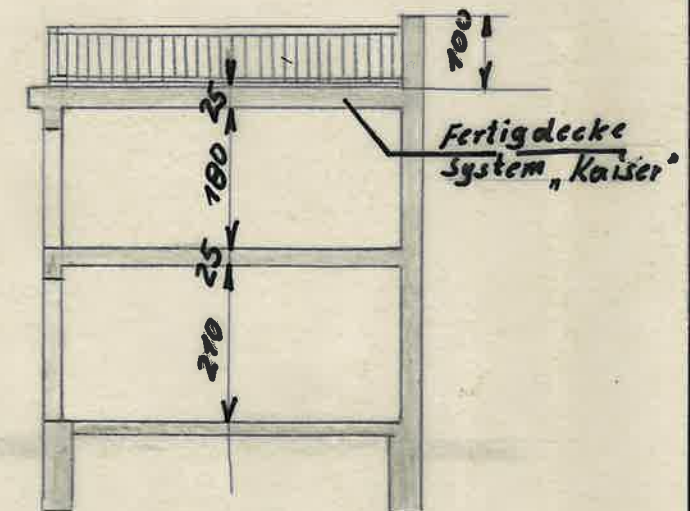

Schnitt C-D

Grundriß

Wiesental, im Norember 1955

Der Bauherr: Friedrich Pfeifer

Der Planfertiger: Friedrich Pfeifer (Masch.-Ing)

Der verantw. Bauleiter: