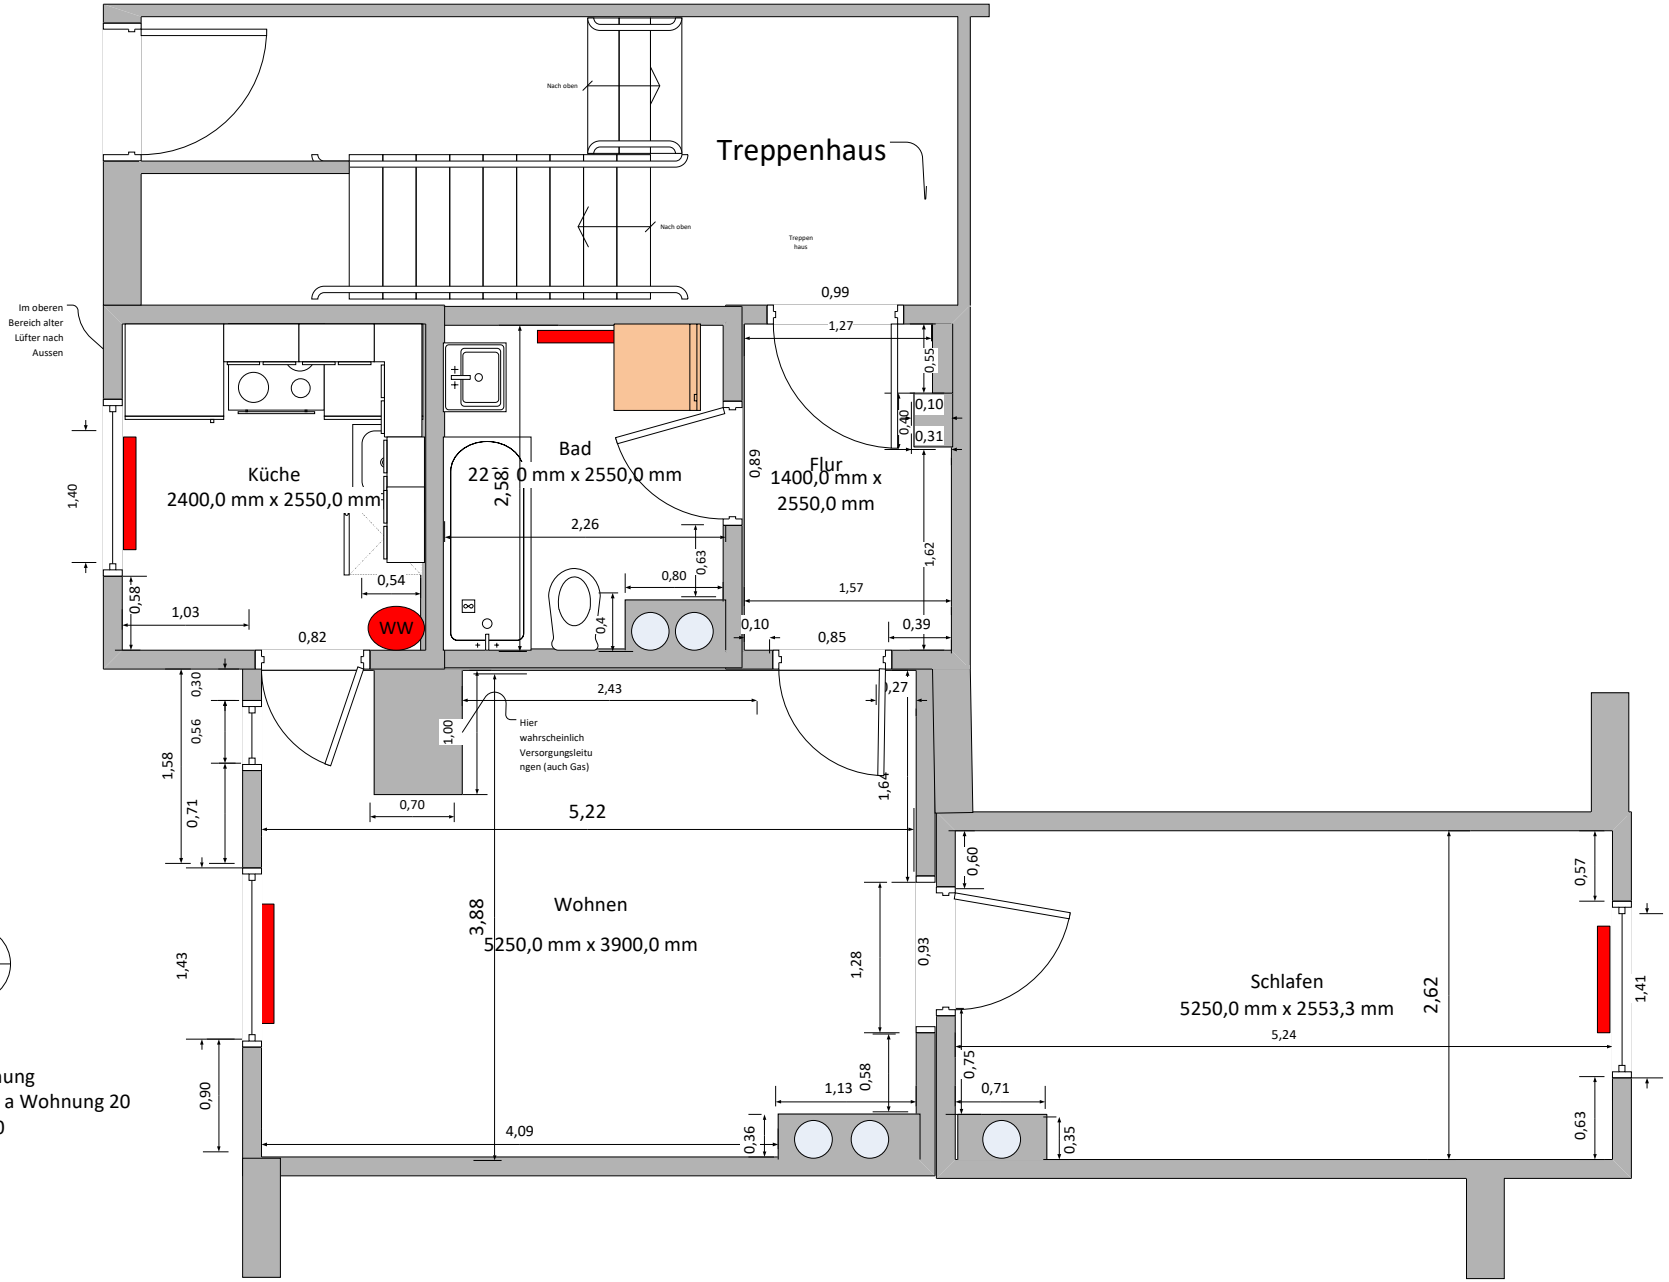

Aufrisszeichnung
Implerstr. 65 a Wohnung 20
Masstab 1:20