

NEUBAU EINES EIGENHEIMES


FÜR HERRN JÜRGEN DUBENKROPP, ROSTOCK, ZELCK STR. 18

OBJEKT: NEUENDORF-HEIDE, WIESENWEG 5

GRUNDBUCH 161/3


Maßstab: 1:50

Darstellung zum Zeitpunkt der Projektierung,  
Innenausbau leicht verändert und unproblematisch  
Ihren Bedürfnissen anpassbar

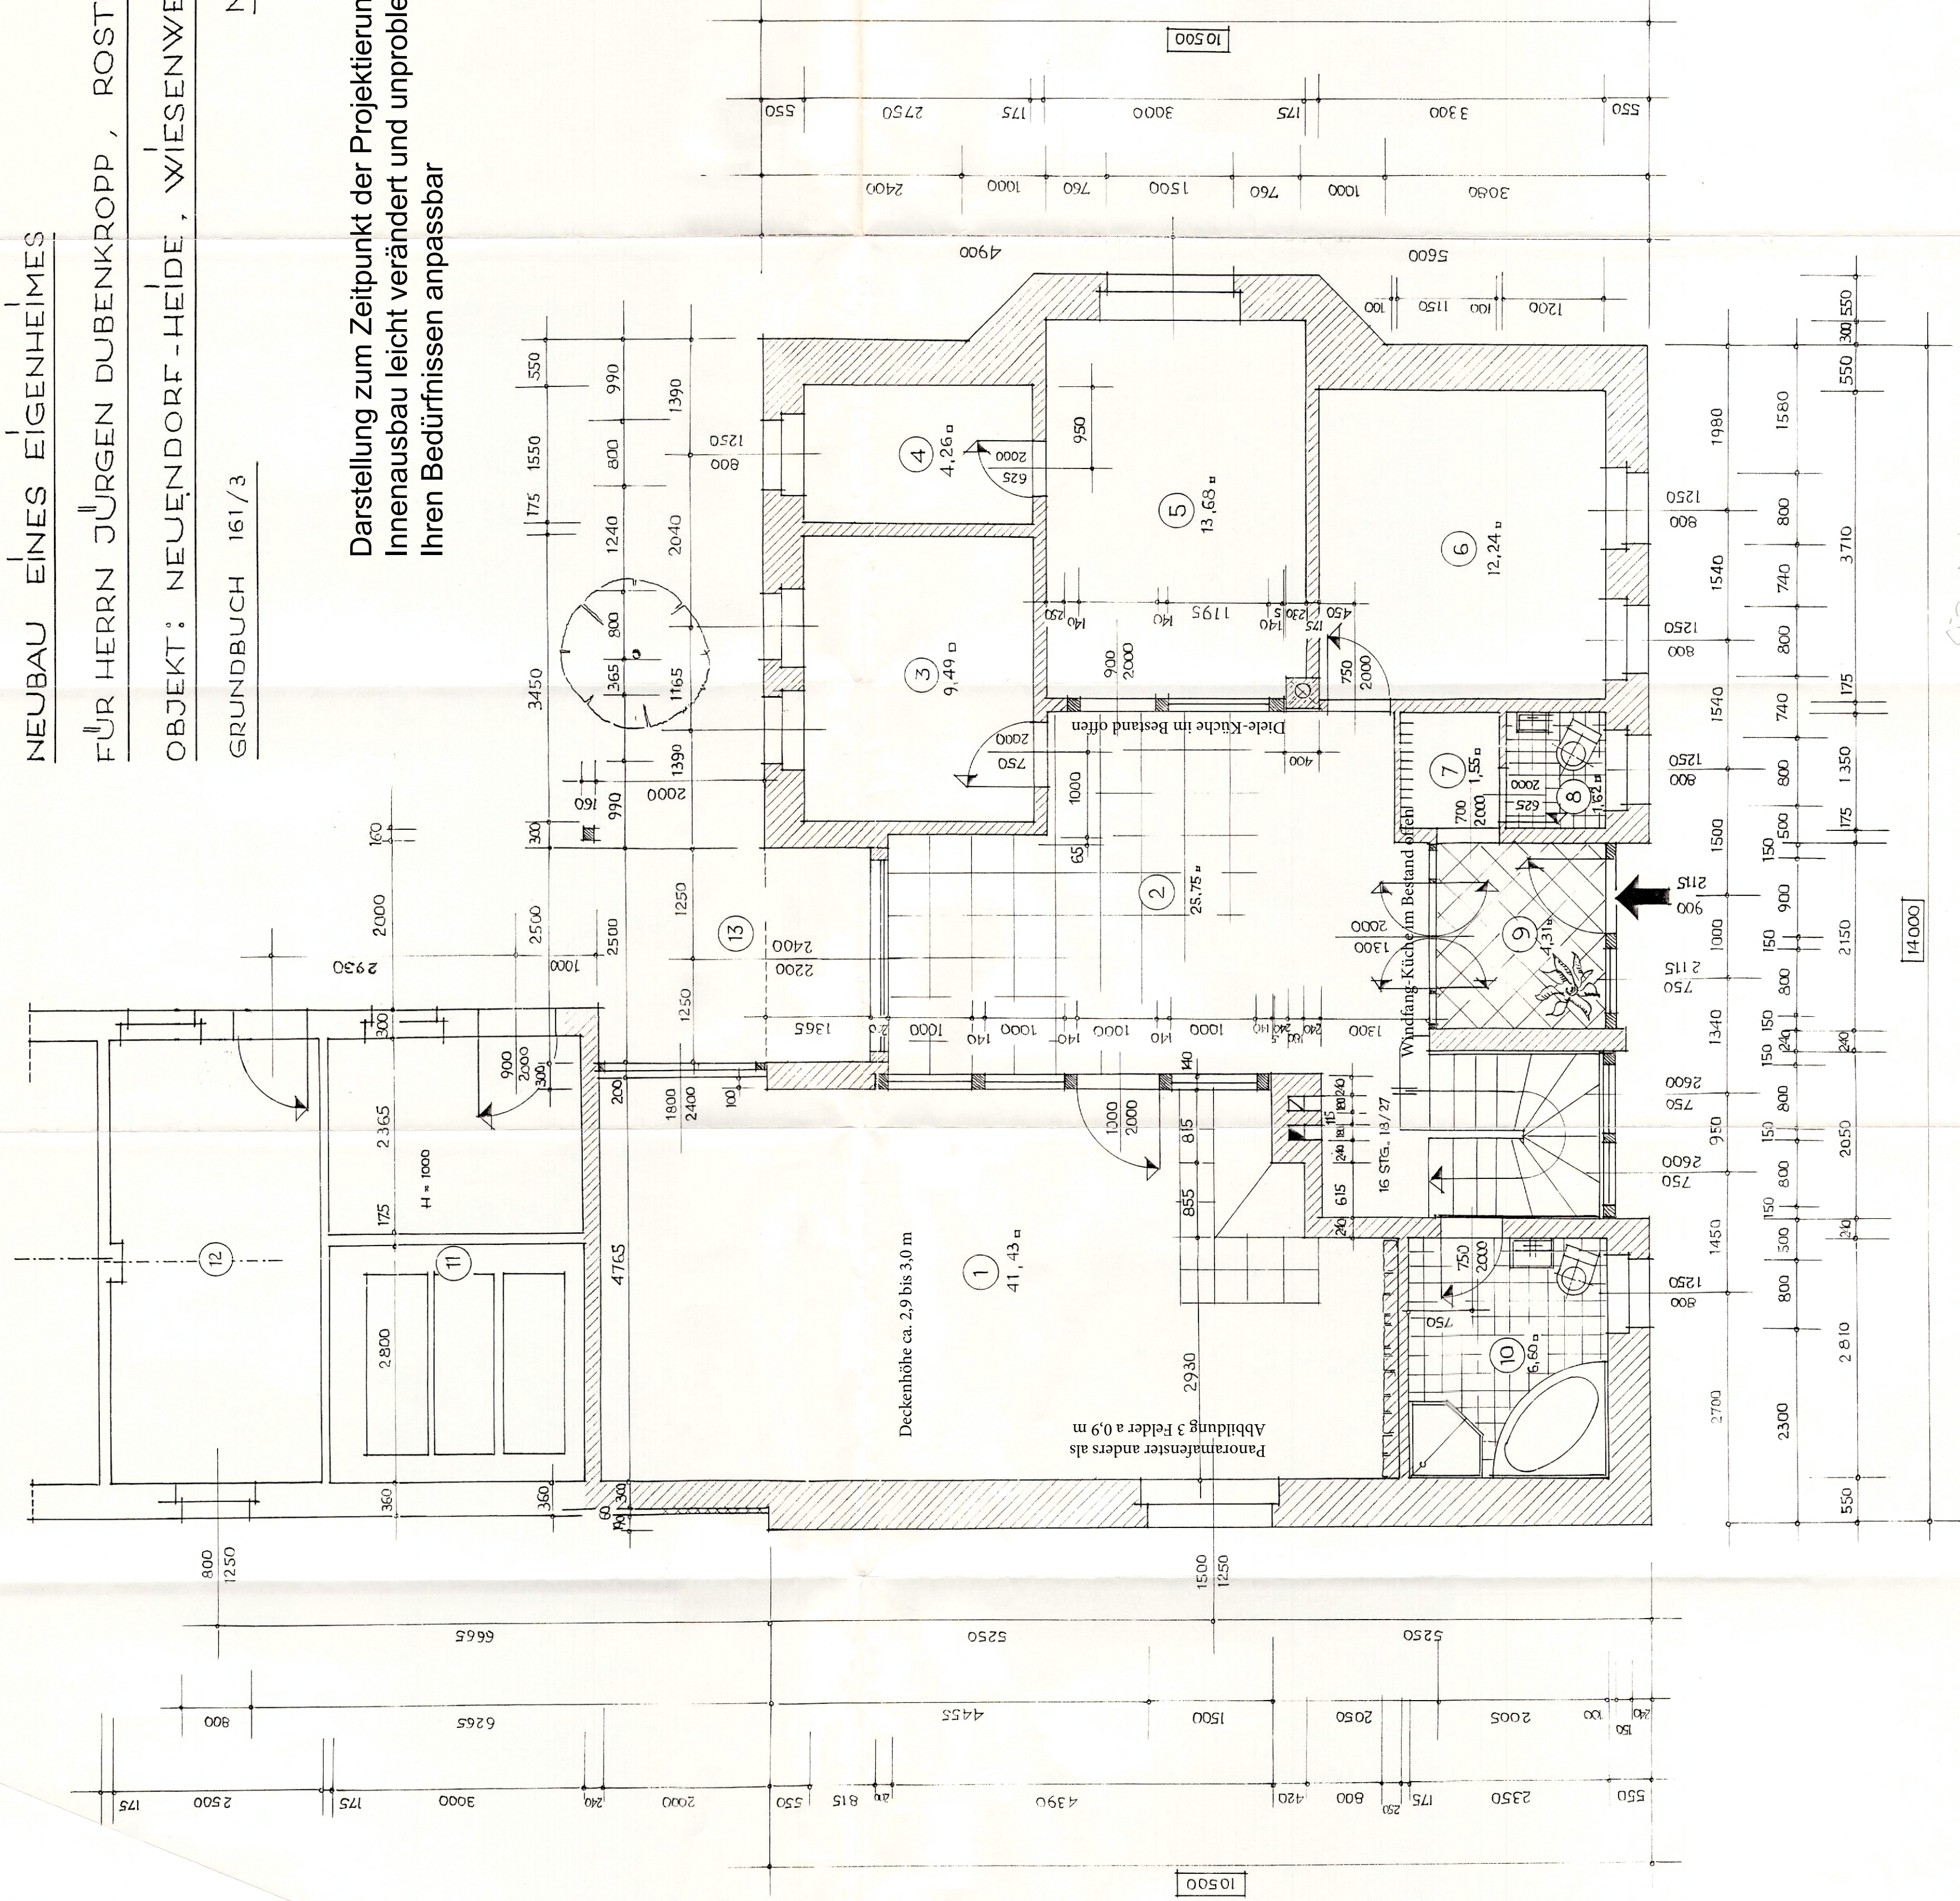

LEGENDE:

- 1 WOHNZIMMER
- 2 WOHN DIELE
- 3 BÜRO
- 4 ABSTELL- U. SPEISE - KAMMER
- 5 KÜCHE
- 6 BESUCHERZIMMER
- 7 GARDEROBE
- 8 WC- z.Zt. Abstellraum zum WC wieder umbauar
- 9 WINDFANG
- 10 BAD / WC
- 11 HEIZUNGSRAUM U. Pelletlager
- 12 WASCHE - U. TROCKENRAUM
- 13 FREISITZ

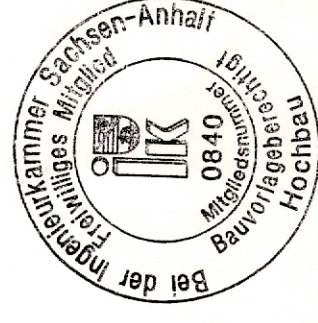

GRUNDRISS ERDGESCHOSS:

Süd-West

ROSTOCK / NEUENDORF, IM DEZEMBER 1994  
GEZEICHNET: PESSER, BAU-ING. ROGÄTZ