



Lageplan/Flurstück

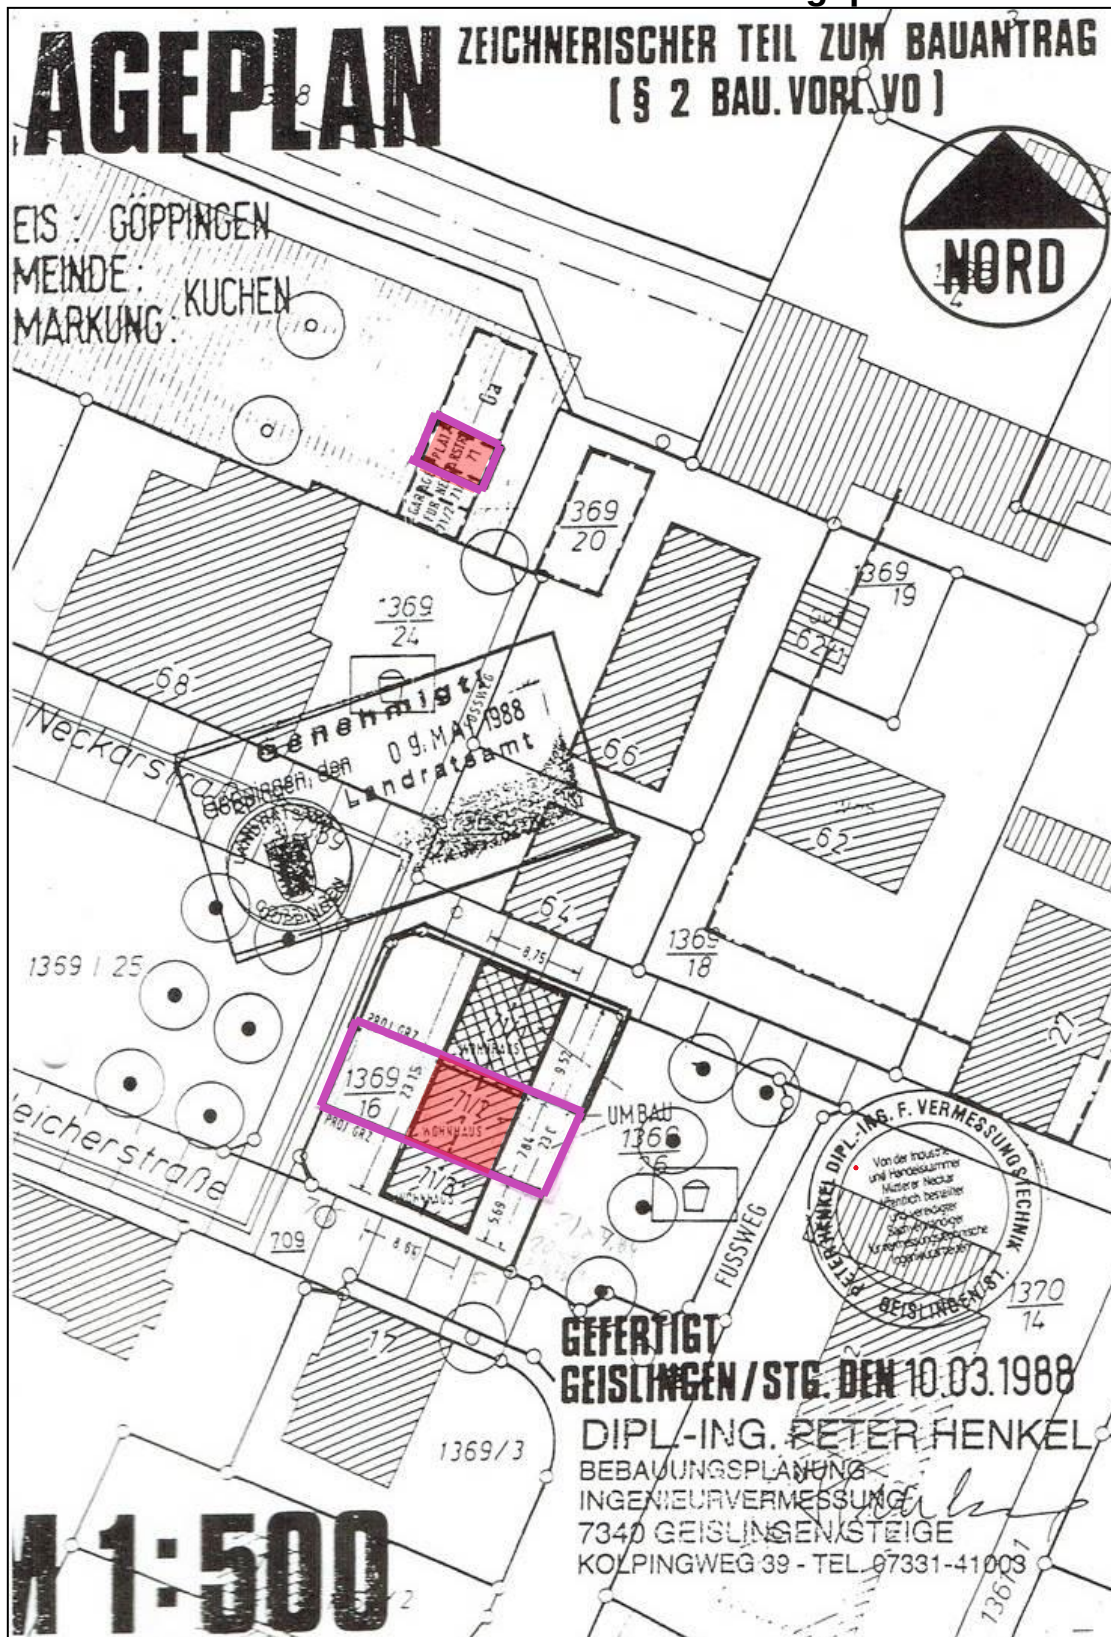

GEMEINDE KUCHEN
 NECKARSTRASSE 71/1
 OBERGESCHOSS
 M. 1: 100

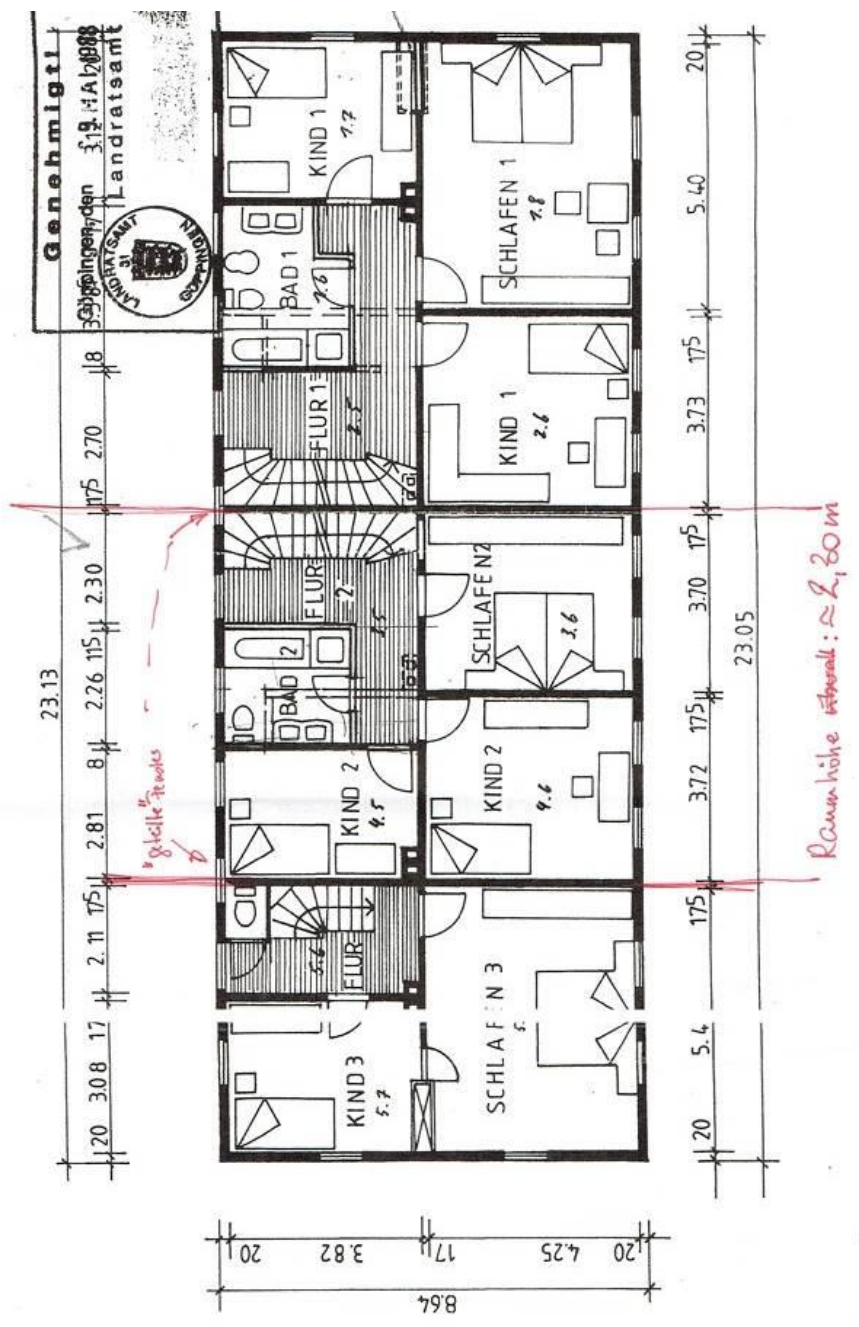


GEF: KUCHEN DEN 2.2.1988 AI
 S. SIEGEL, FREIER ARCHITEKT
 S. SIEGEL

Obergeschoss

GEMEINDE KUCHEN
NECKARSTRASSE 71
DACHGESCHOSS

M. 1 : 100

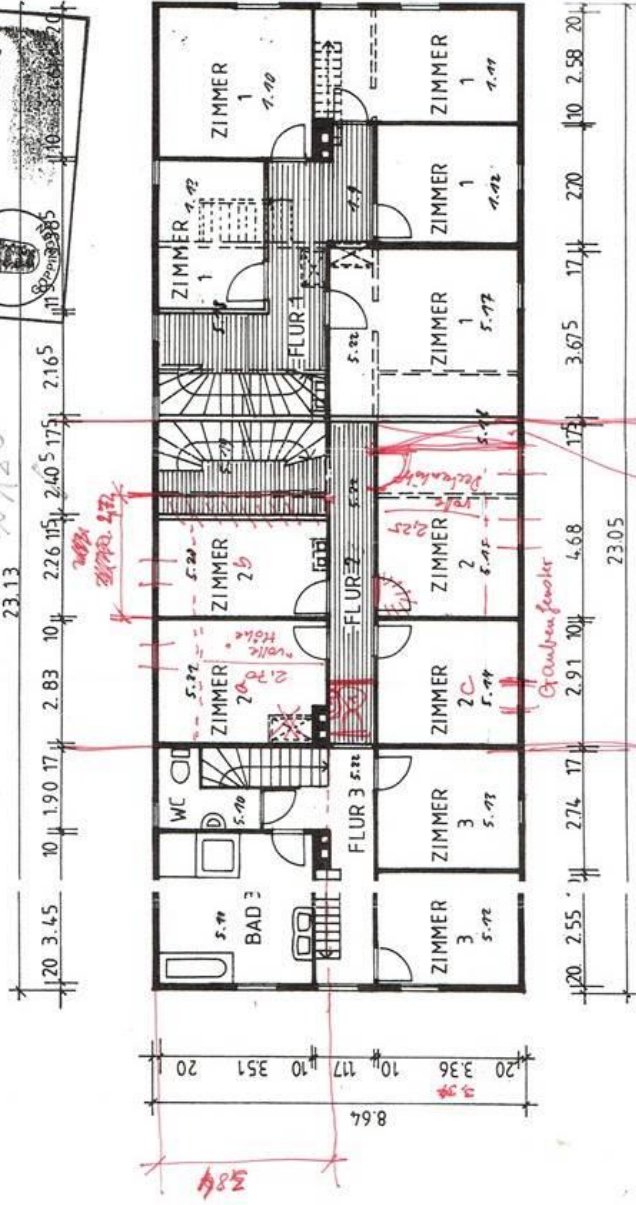

Alle Fenster im DG
sind "hoch liegend"
Fensterbänke.

① WC-Frisille
im 2003 eingebaut

Einbauschrank


GEF: KUCHEN DEN 2.2.1988
S. SIEGEL, FREIER ARCHITEKT

Lizenz

Raumhöhe max: 2,01 - 2,04 max
Kniestock 1,35
Höhe

Dachgeschoss

GEMEINDE KUCHEN
NECKARSTRASSE 71
UNTERGESCHO
M. 1: 100

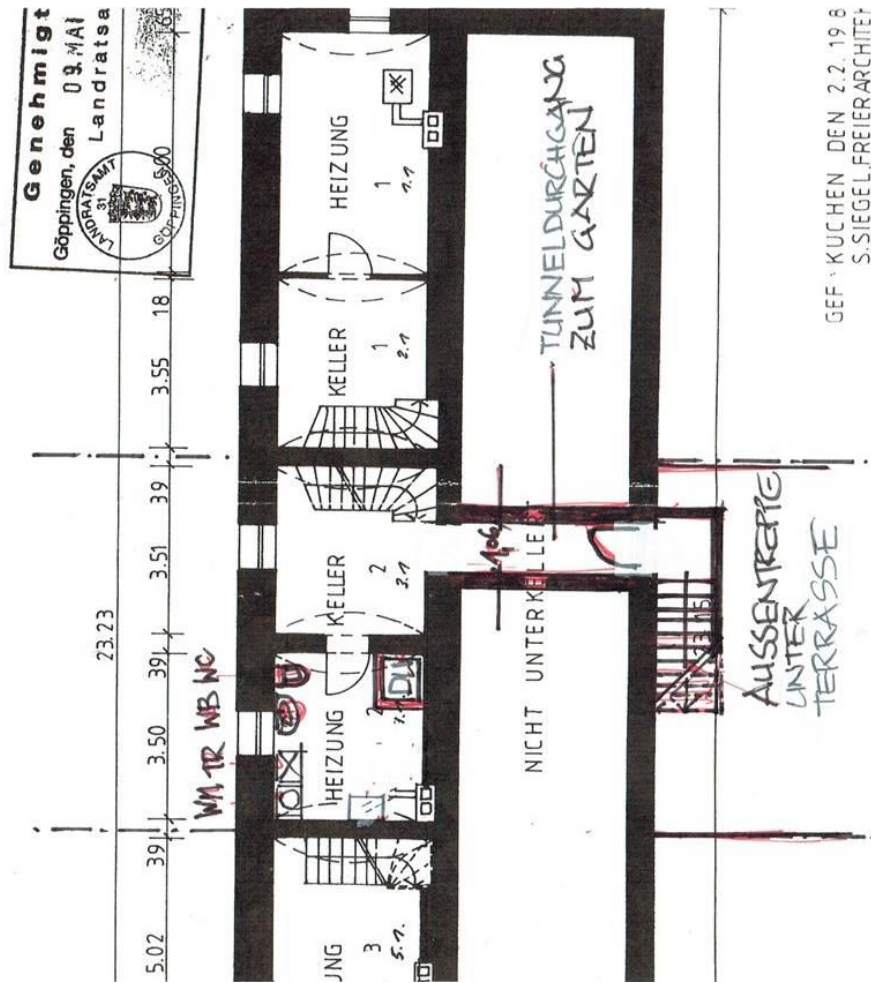

Untergeschoss