


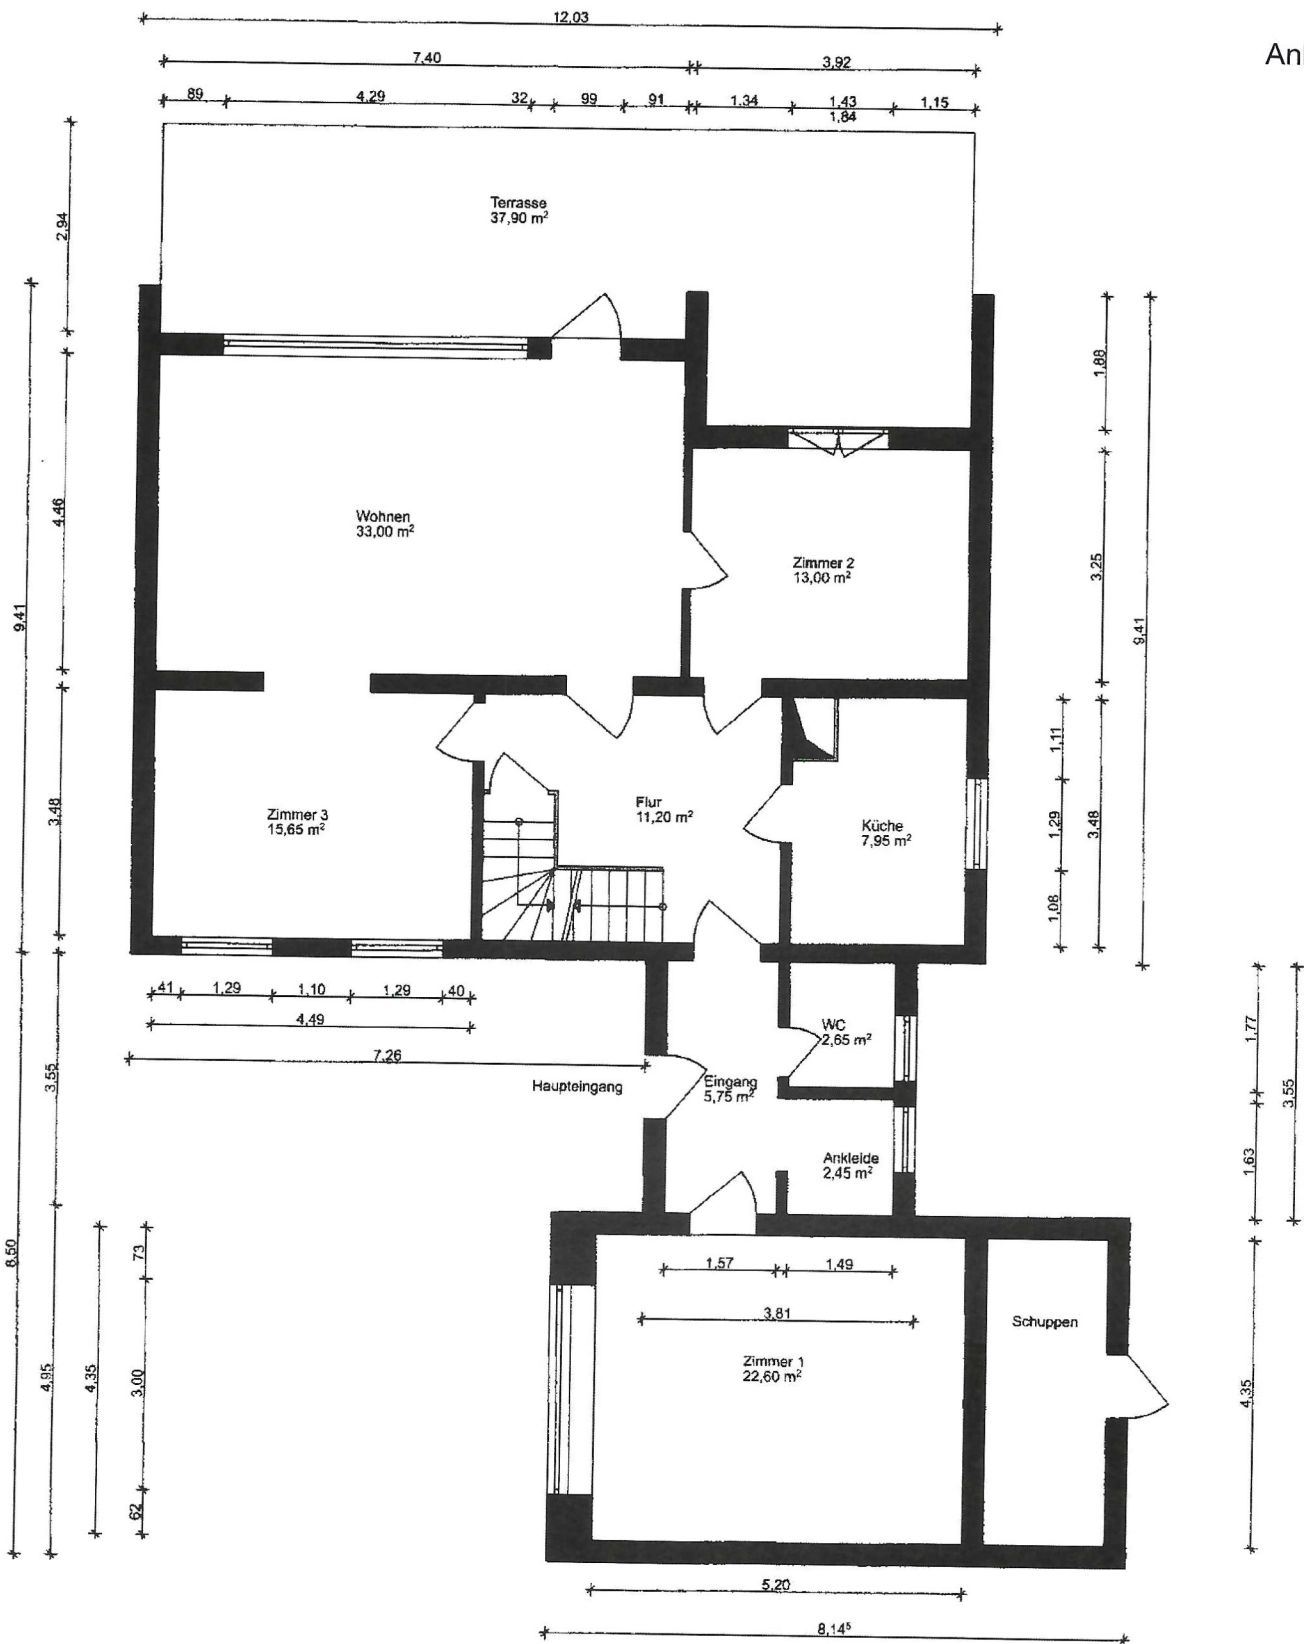

Aufmaß Flächenberechnung

Planinhalt
Erdgeschoss

Maßstab	Format	Stand	Plan-Nr.
1:100	DIN A4	24.08.22	FL 02

bautech marks +
springer


Lüder-von-Bentheim-Str.26
28209 Bremen

Tel: 0421 - 3477787
Fax: 0421 - 3477781

Mail: info@bautech-bremen.de
Web: www.bautech-bremen.de

Rilkeweg 8
28355 Bremen

R 8

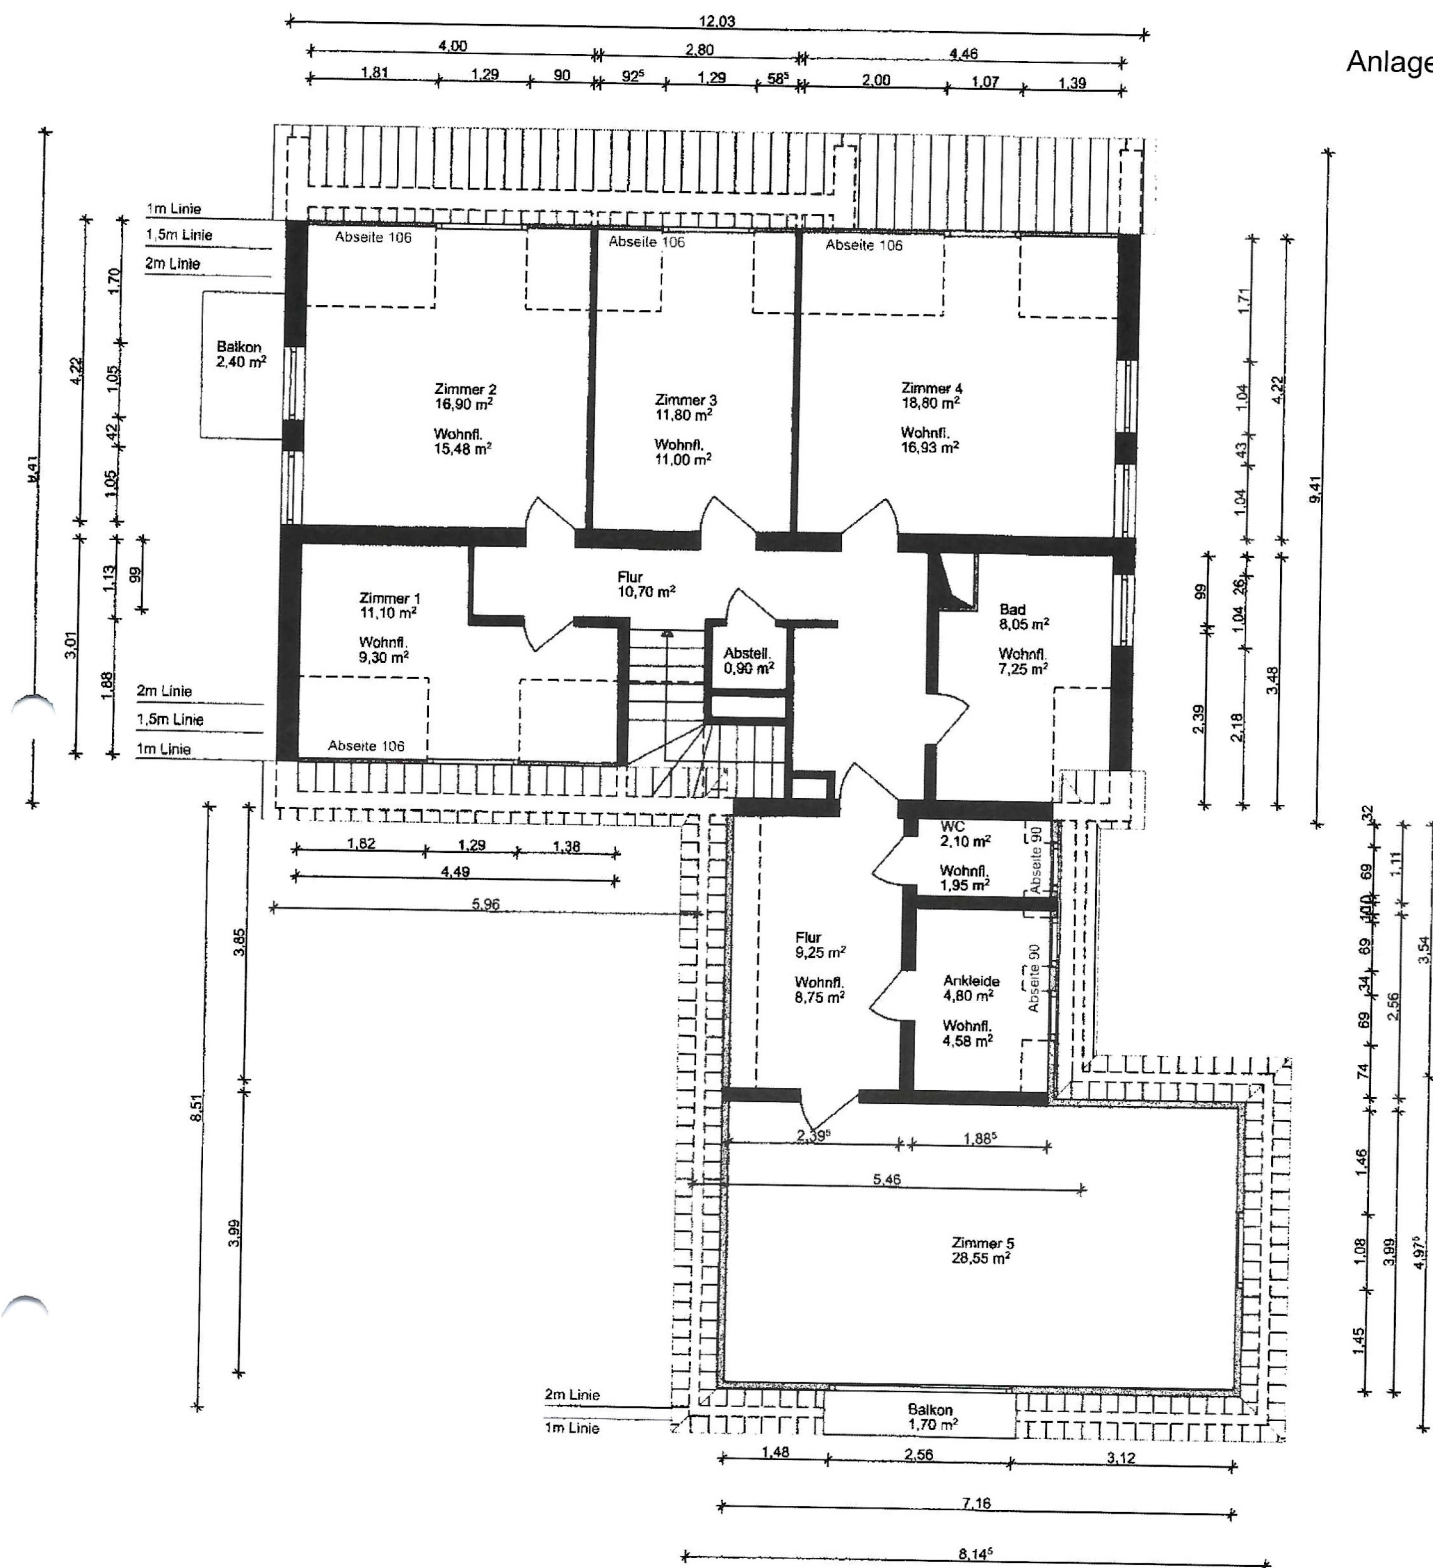

Aufmaß Flächenberechnung

Planinhalt
Obergeschoss

Maßstab	Format	Stand	Plan-Nr.
1:100	DIN A4	24.08.22	FL 03

bautec marks +
springer

Lüder-von-Bentheim-Str.26
28209 Bremen

Tel: 0421 - 3477787
Fax: 0421 - 3477781

Mail: info@bautec-bremen.de
Web: www.bautec-bremen.de

Rilkeweg 8
28355 Bremen

R 8