


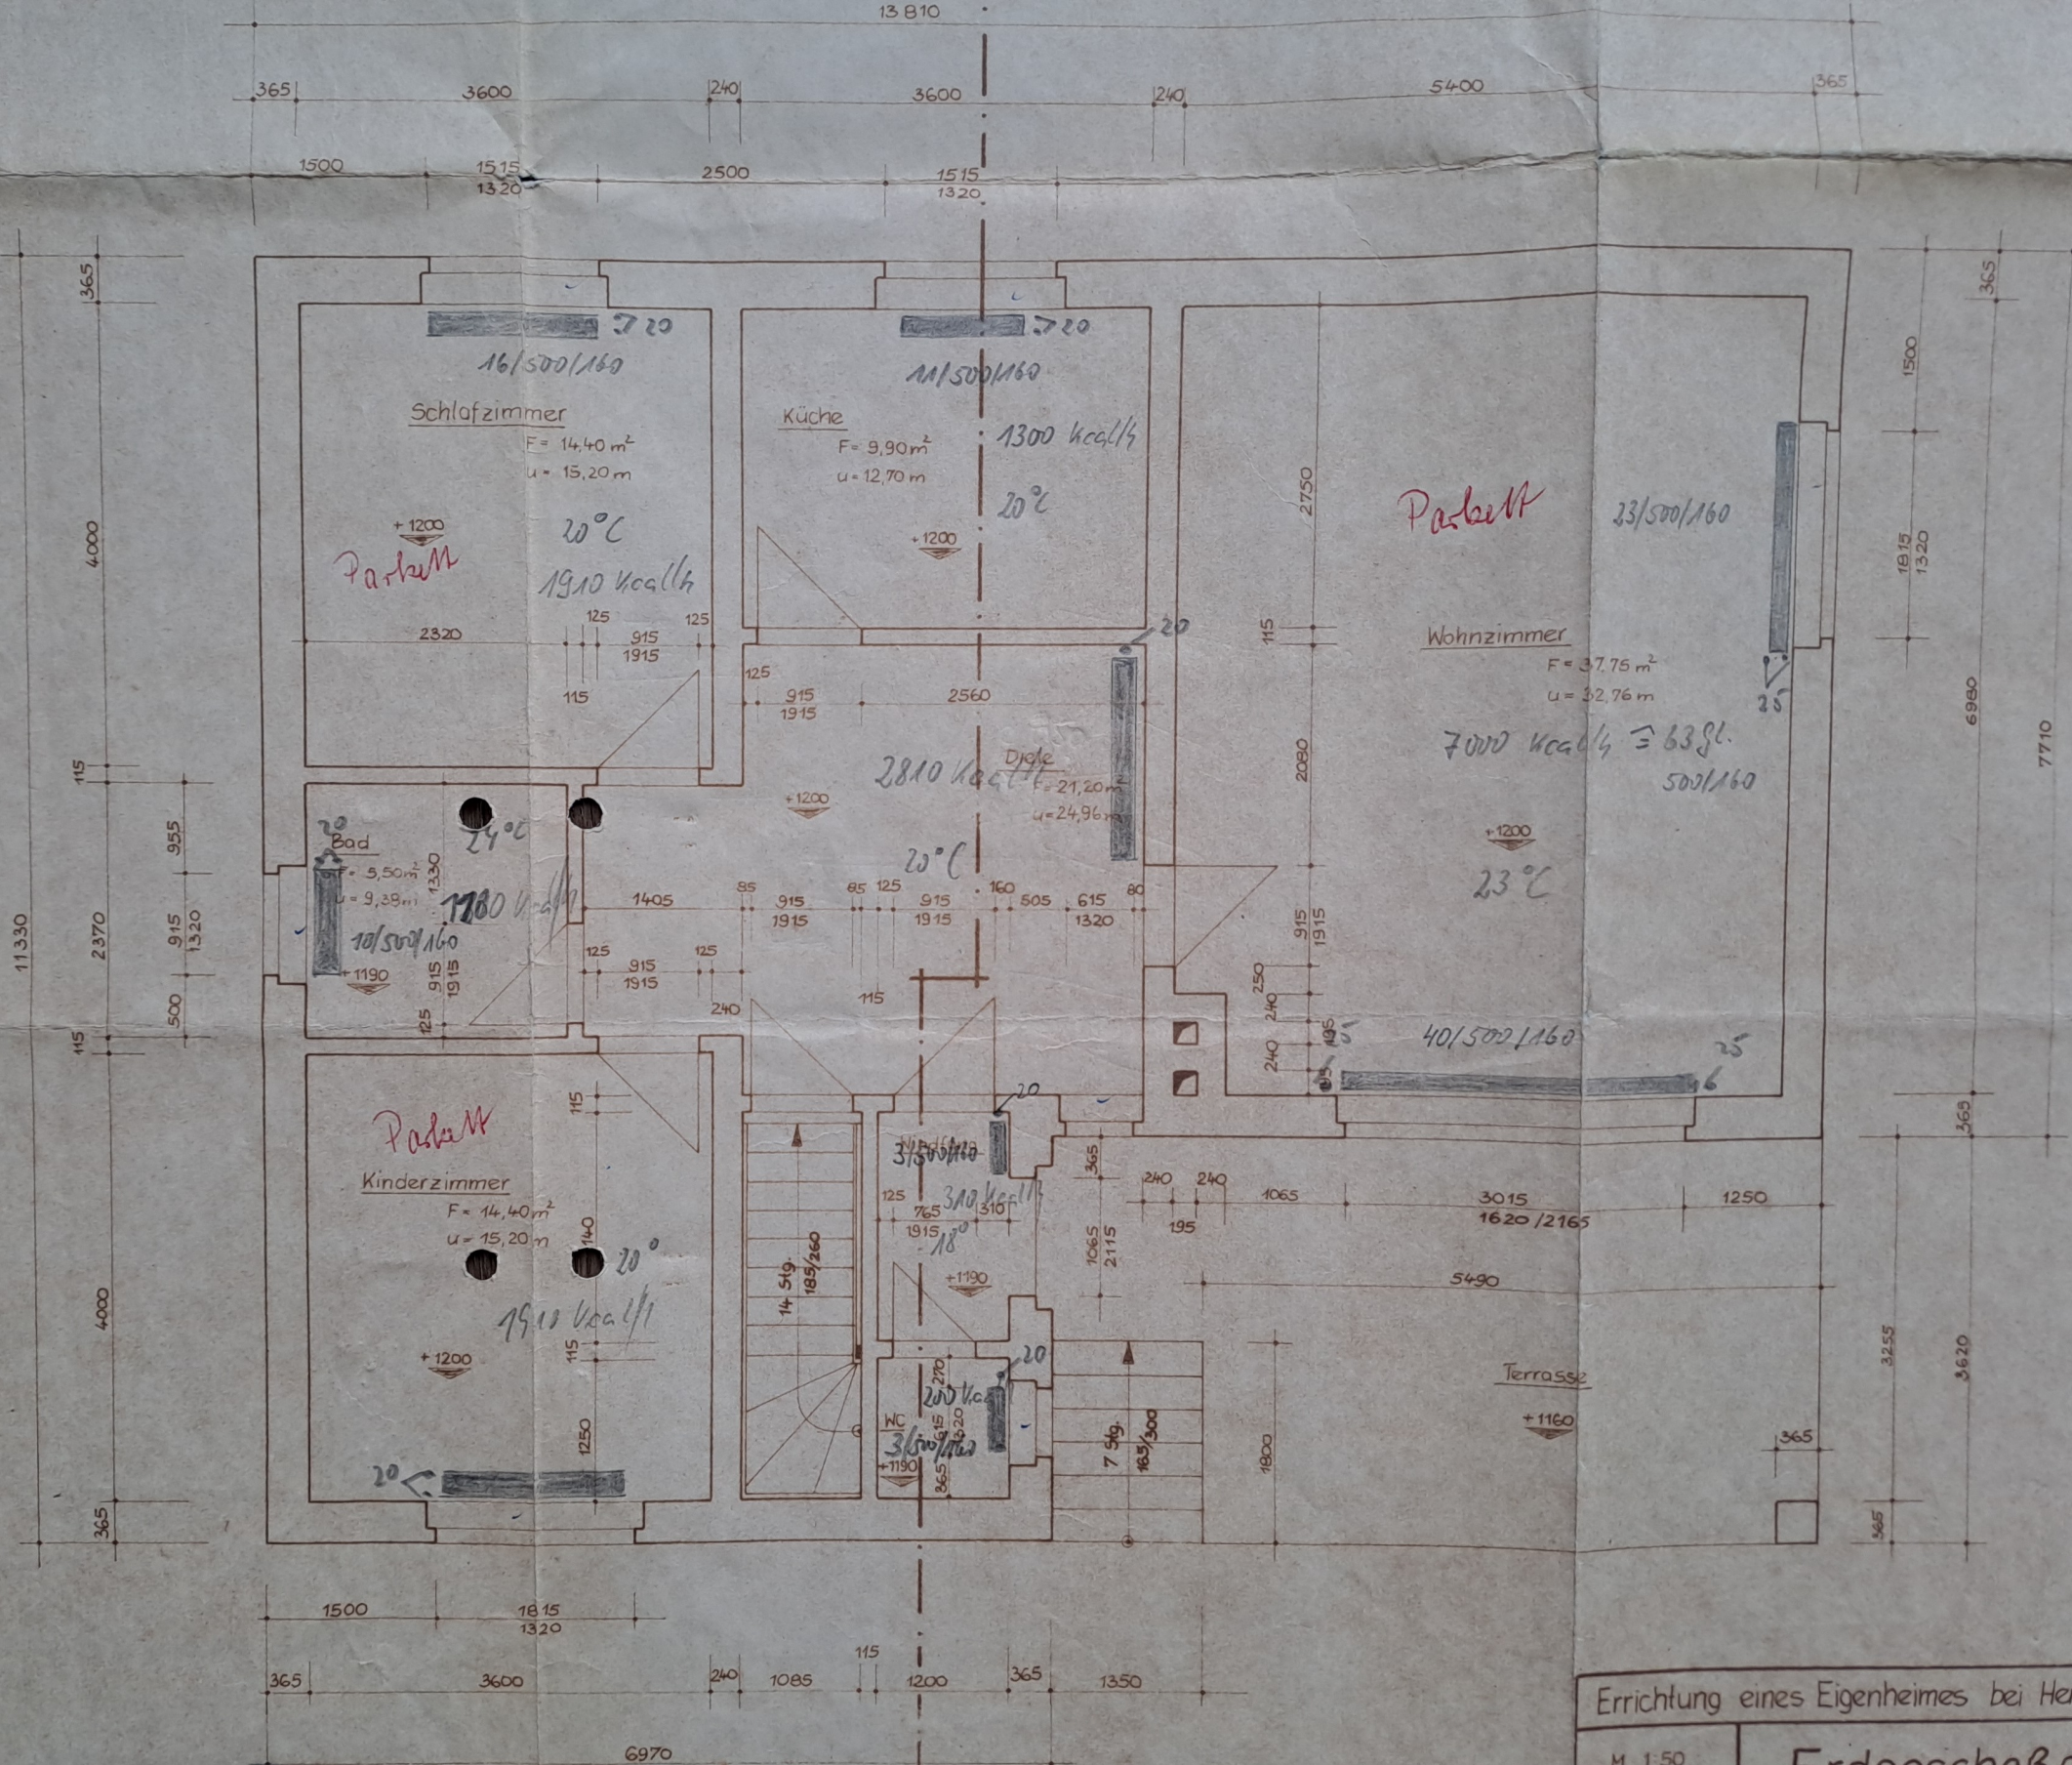

Errichtung eines Eigenheimes bei Herrn I
 M 1:50
 Erdoeschoßgru