


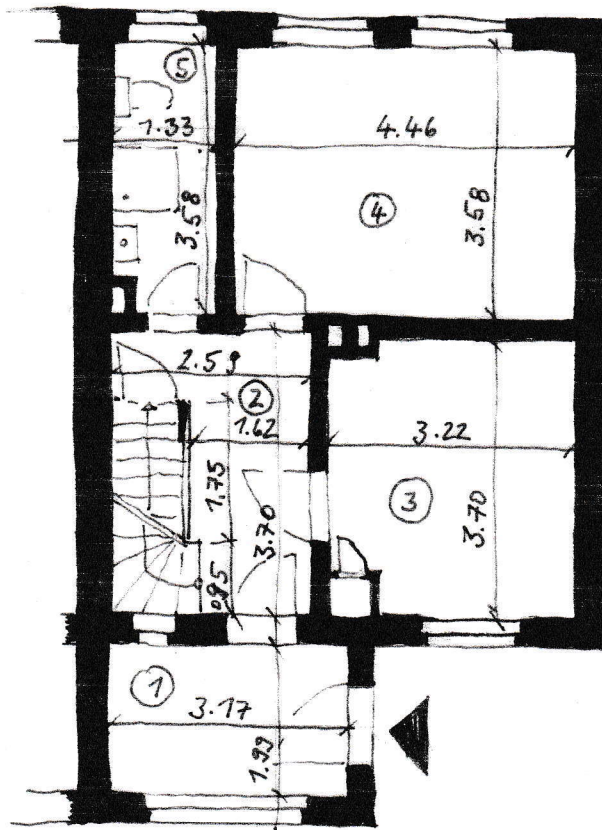

	Flächen m ²	Raumhöhe m
①	6,3	2,21
②	9,6	2,37
③	11,9	2,37
④	16,0	2,39
⑤	4,7	2,37
Σ		48,5 m ²

GRUNDRISS ERDGESCHOSS

M ca 1:100

alle Maße sind am Bau zu prüfen
Fenster und Türen nicht eingemessen

17398 Ducheton
OT Schwerinsburg
Schwerinsburg 34