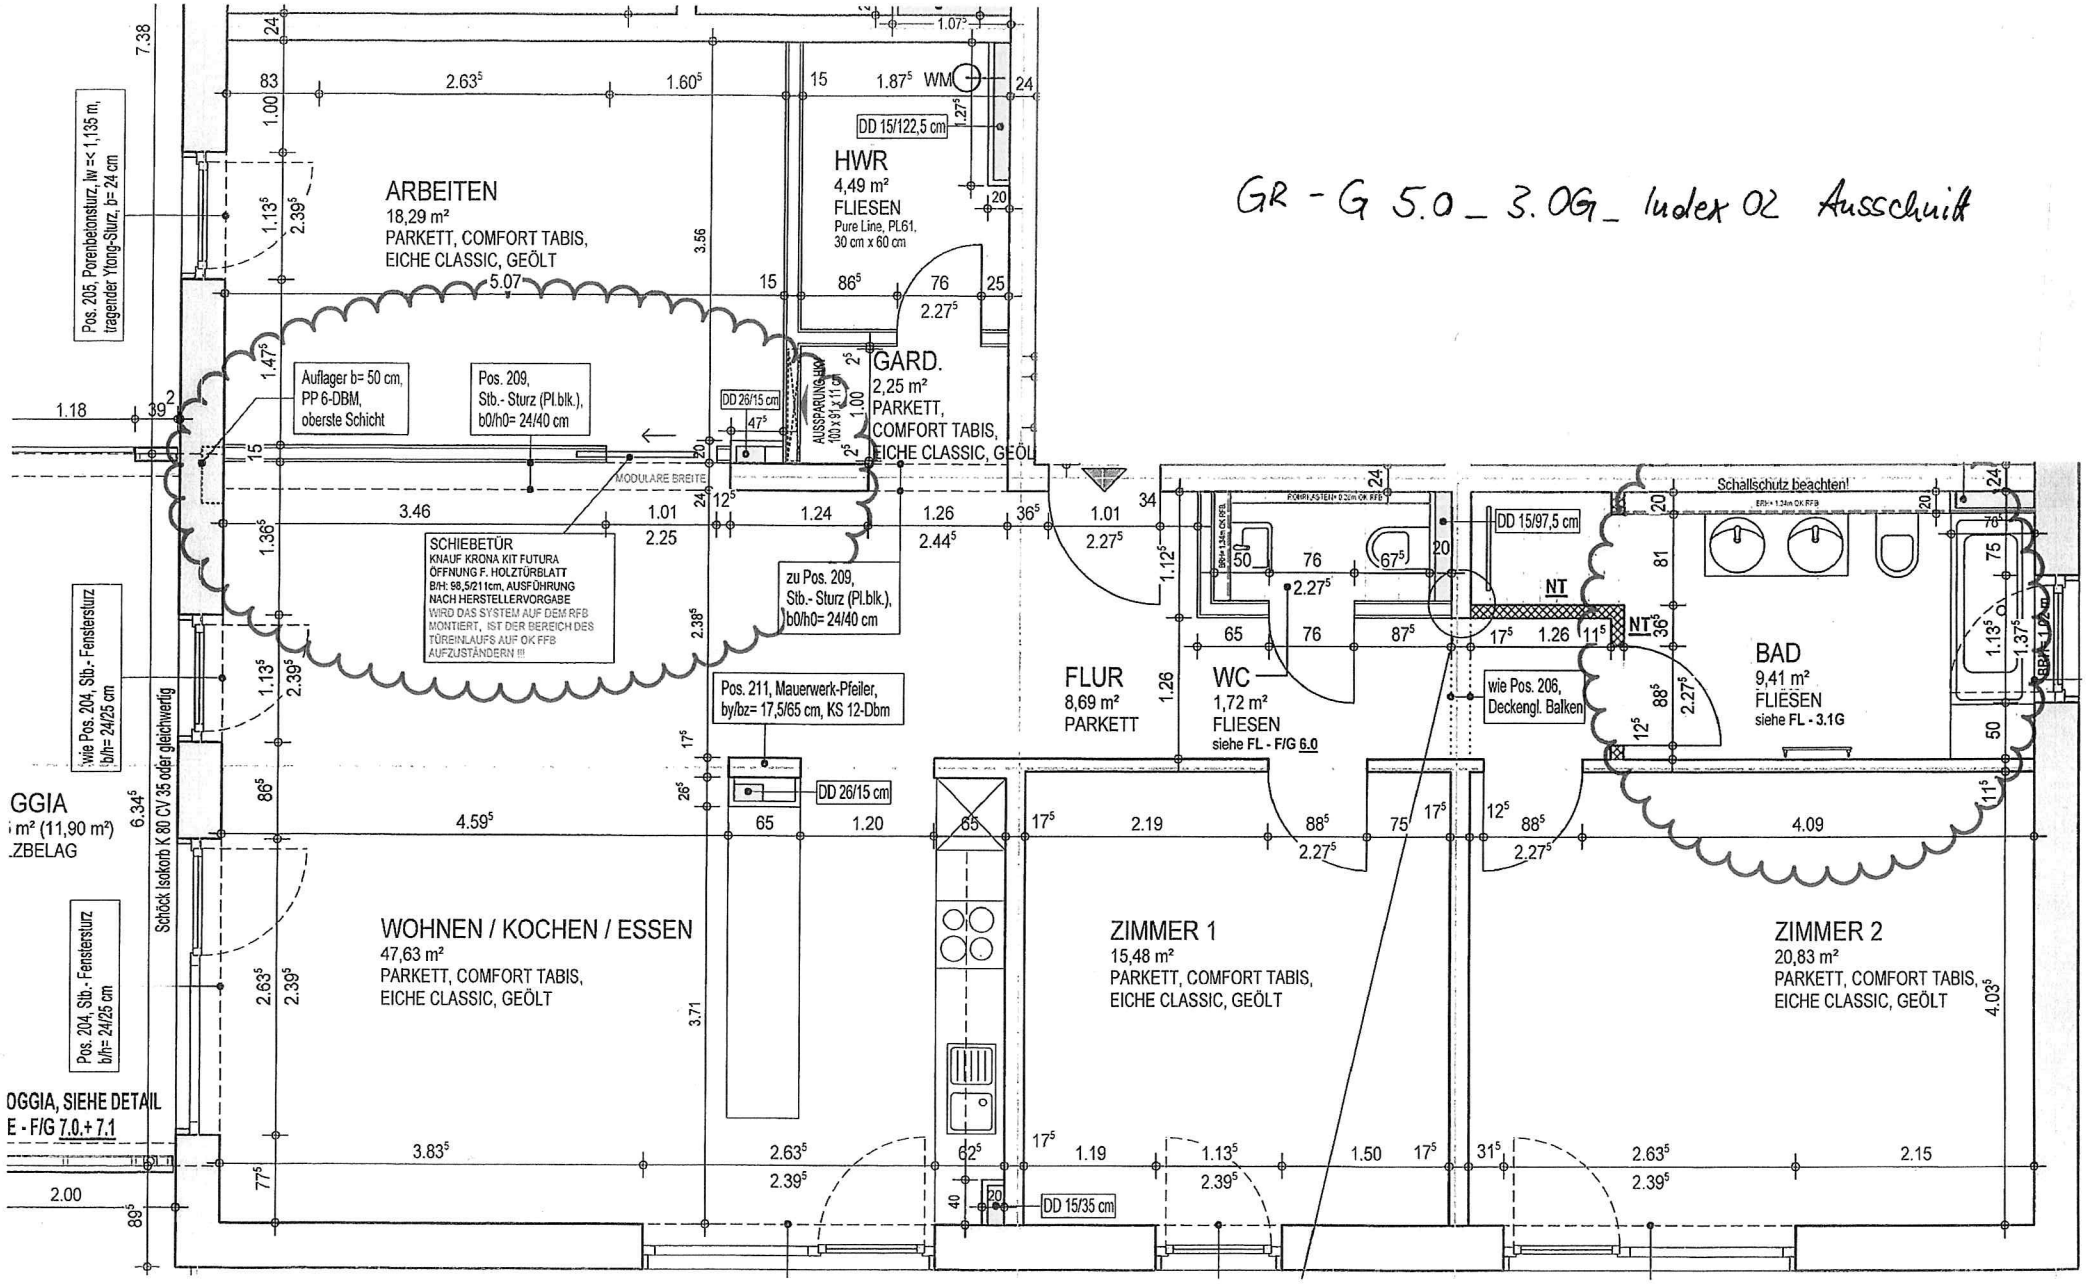GR - G 5.0_ 3.OG_ Index 02 Ausschnitt