



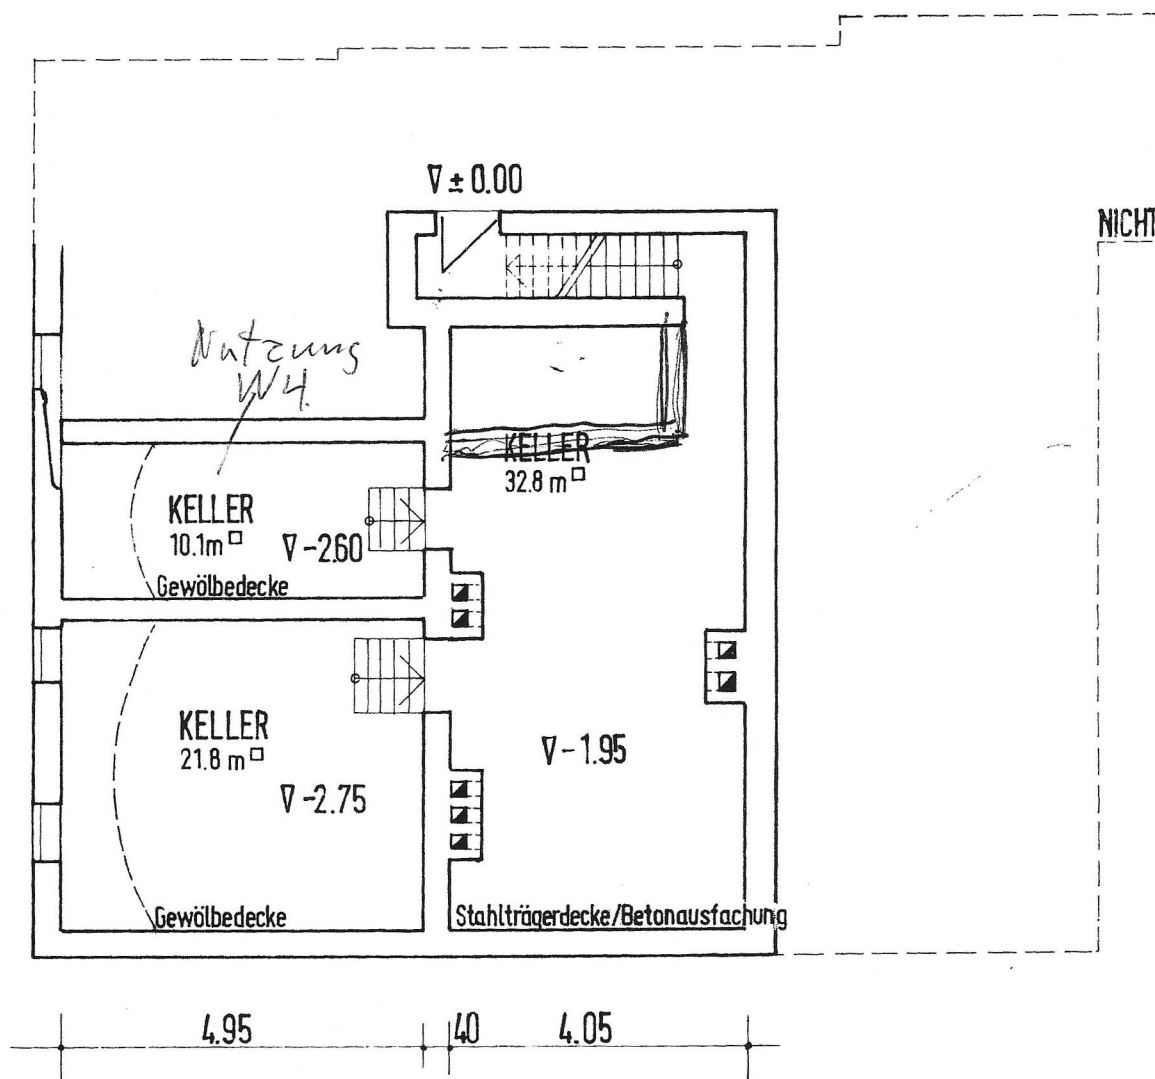


DE ZUR STRASSE

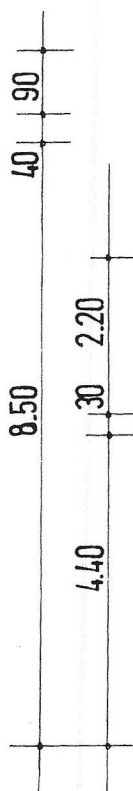

BEPROBT
 20. Juni 1978
 Bauordnungsamt
 i.A. *mm*

DACHGESCHOSS (1.EBENE)

M 1:100

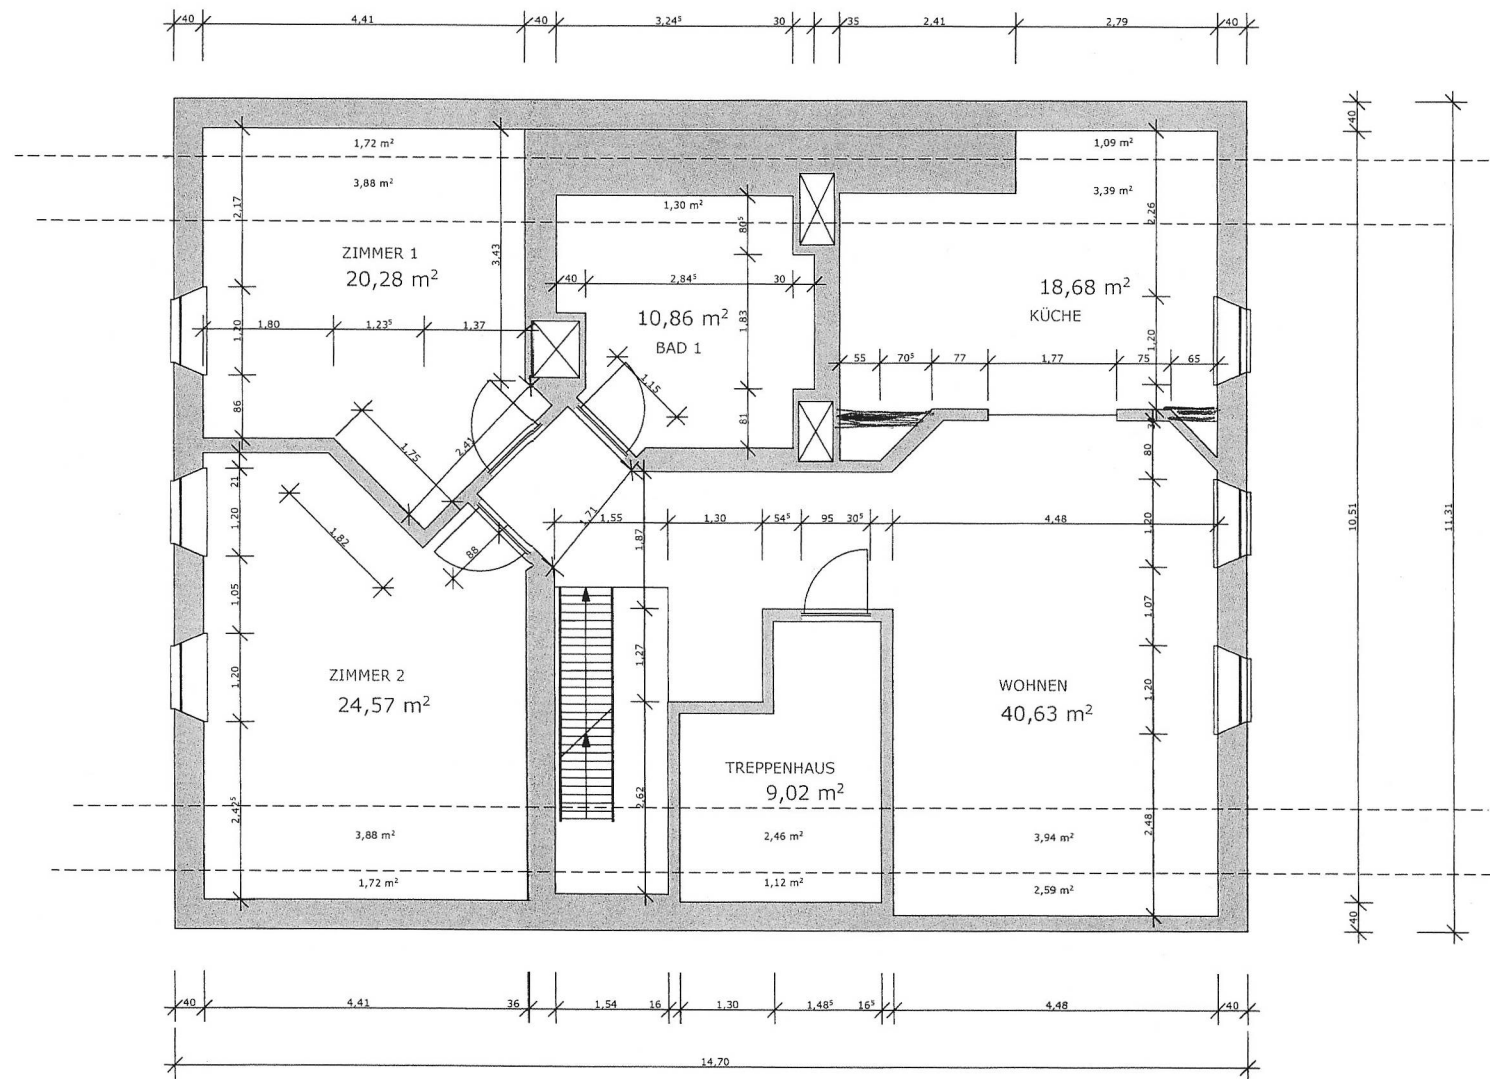

DACHGESCHOSS (2.EBENE)

M 1:100

