

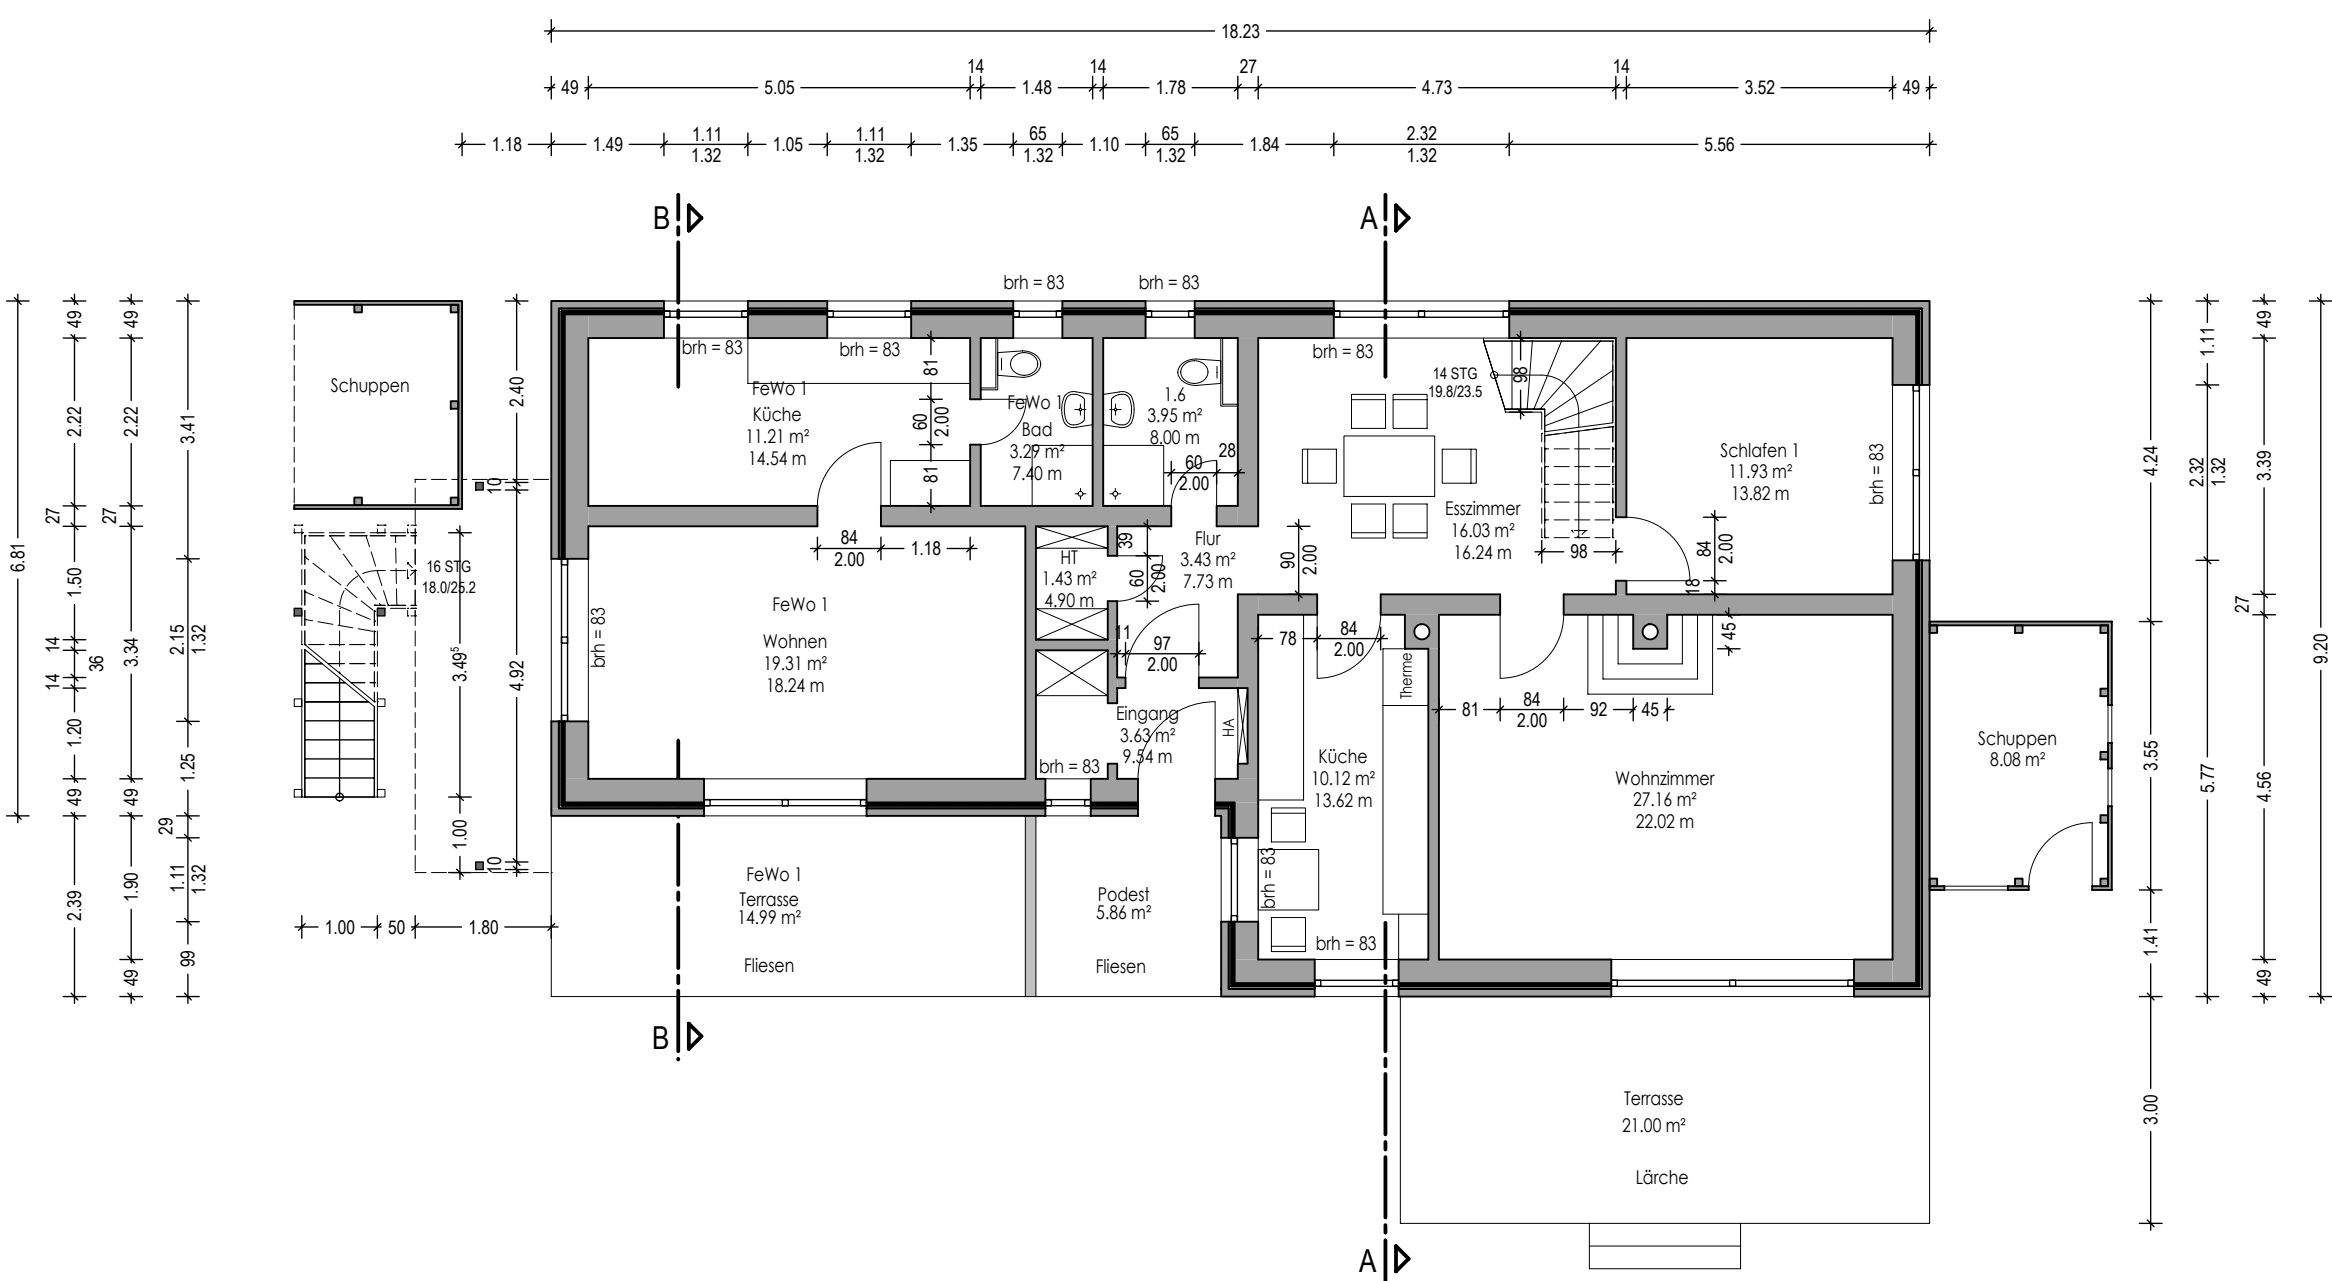


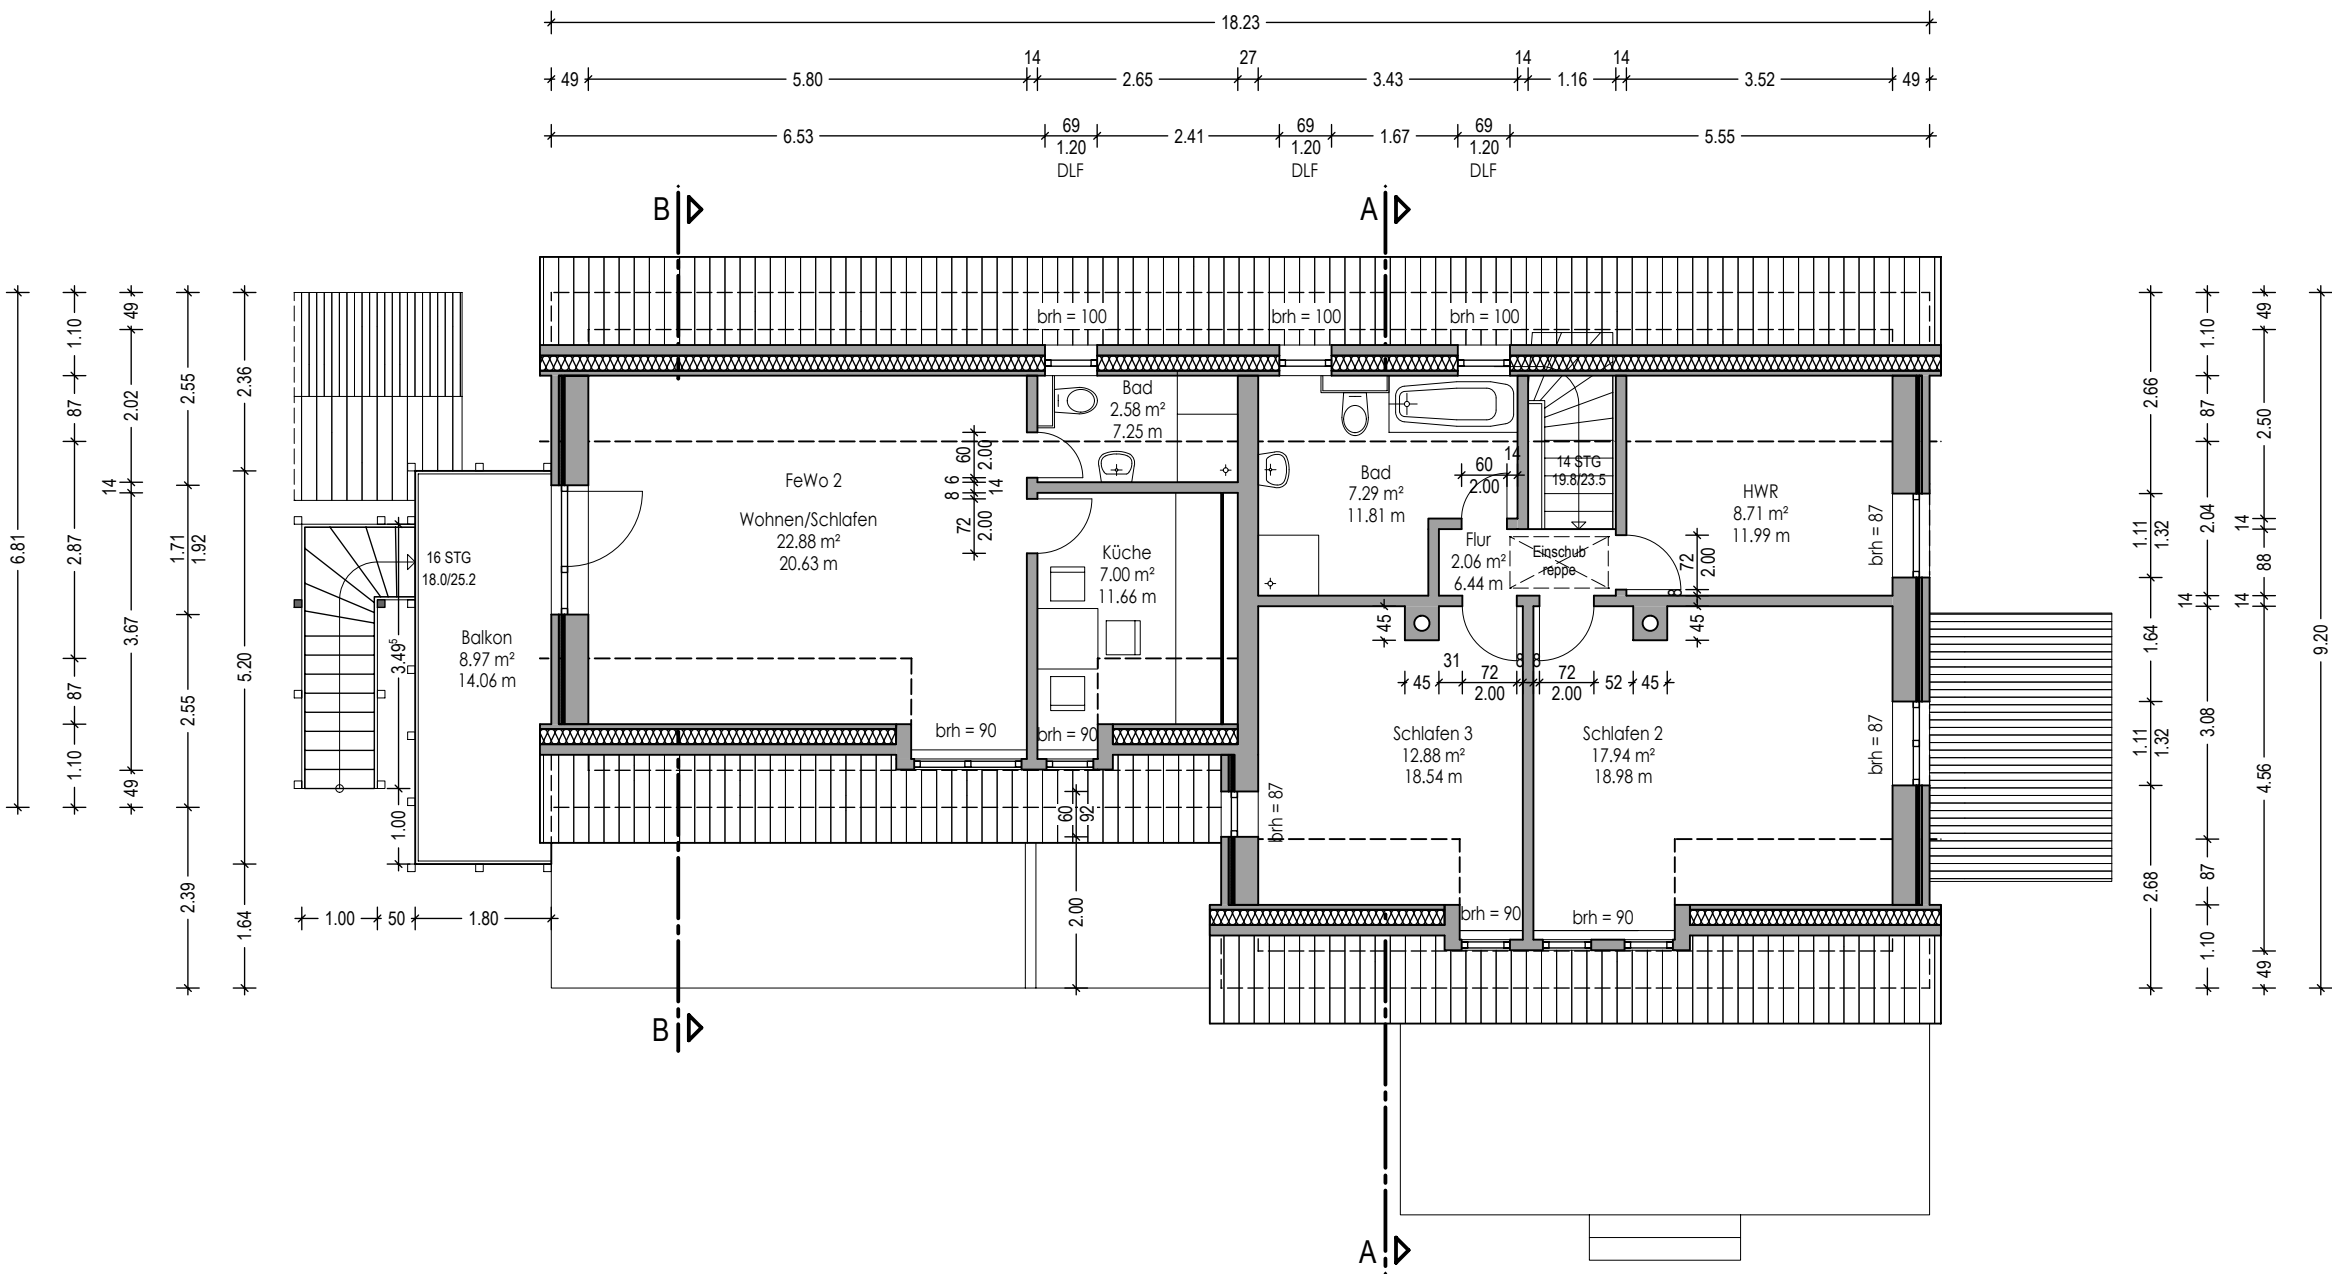

Grundriss Erdgeschoss

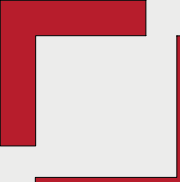

Grundriss Dachgeschoss

Datum	Änderung	Index
Pläne mit niedrigerem Datum verlieren ihre Gültigkeit.		
Die angegebenen Maße sind Ausbaumaße inkl. Bekleidungen etc.!		
Brüstungshöhen beziehen sich auf OK Fertigfußboden!		
Türhöhen beziehen sich auf die Schwelle (lichte Durchgangshöhe).		
Diese Pläne beruhen auf einem örtlichen Aufmaß 2. Ordnung und Bestandsplänen. Alle Maße sind ggf. am Bau zu prüfen. Bei Unstimmigkeiten ist Rücksprache mit dem Architekten bzw. der Bauüberwachung zu führen.		
Diese Zeichnung darf mit Genehmigung des Bauherren vervielfältigt oder dritten Personen überlassen werden. Die Rechte der INVO aus dem Urhebergesetz vom 09. September 1965 bleiben davon unberührt.		
PLANUNG  PI ARCHITEKTEN GmbH Rostocker Straße 5 18311 Ribnitz-Damgarten Tel.: 03821 - 88 66 0 Fax: 03821 - 88 66 44		
BAUVORHABEN Bestandsaufmaß eines Einfamilienhauses mit zwei Ferienwohnungen Grüne Straße 35a in 18375 Prerow	Bearbeitet	
	Remmel / Schmidt	
BAUHERR Herr Frank Biedermann Grüne Straße 35a 18375 Ostseebad Prerow	geprüft	
	Stendel / Remmel	
ZEICHNUNGSNAME Grundrisse Bestand	Projektnummer	
	23_05_PR	
	Phase	
	Bestandsaufmaß	
	Maßstab	Datei
	1:100	01-AG-01
	Datum	Blatt Nr.
	04.04.2023	02