


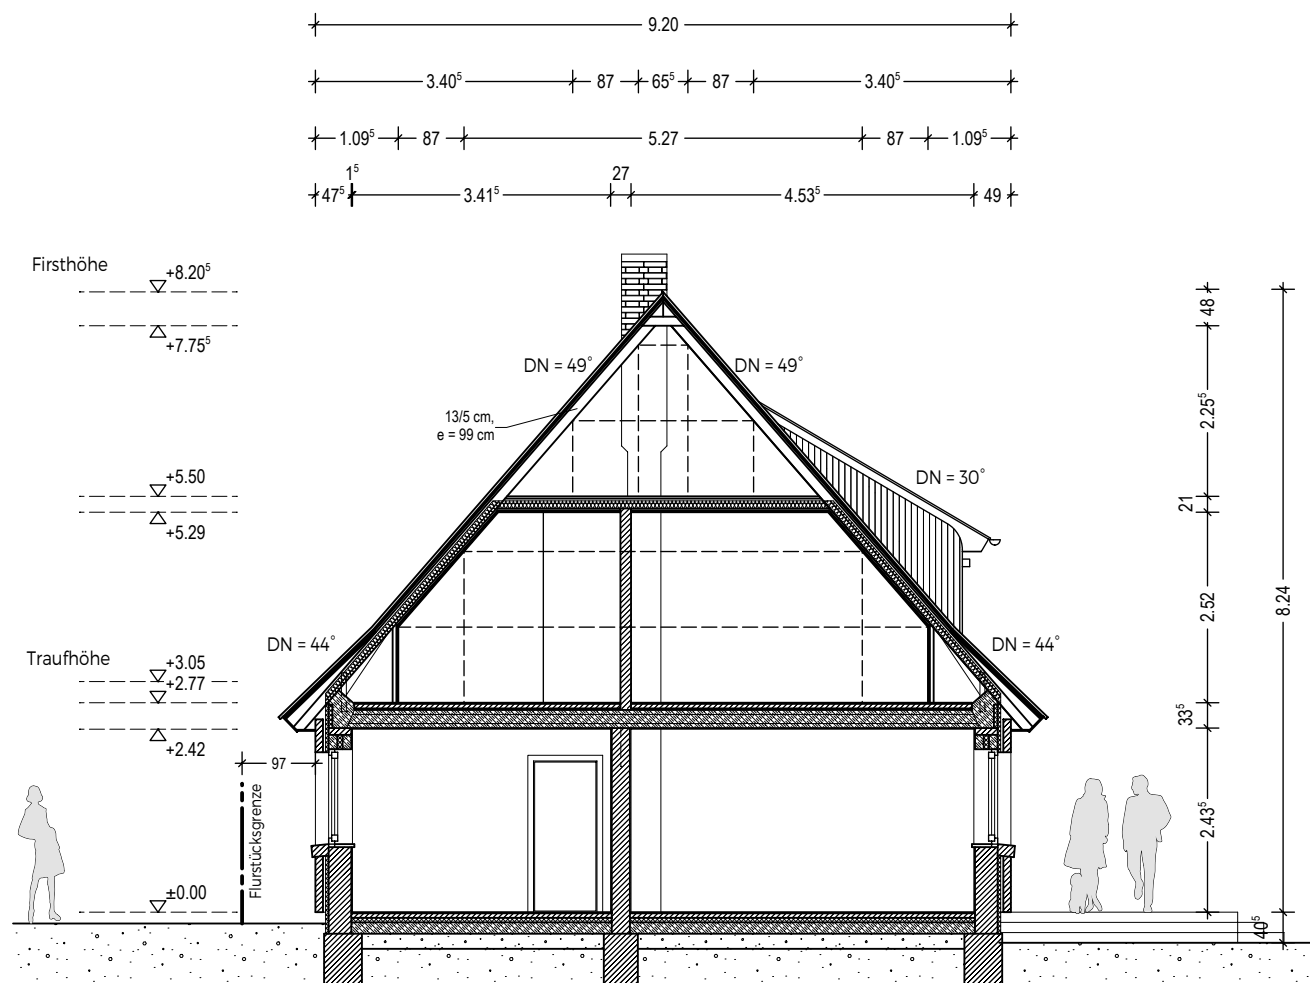


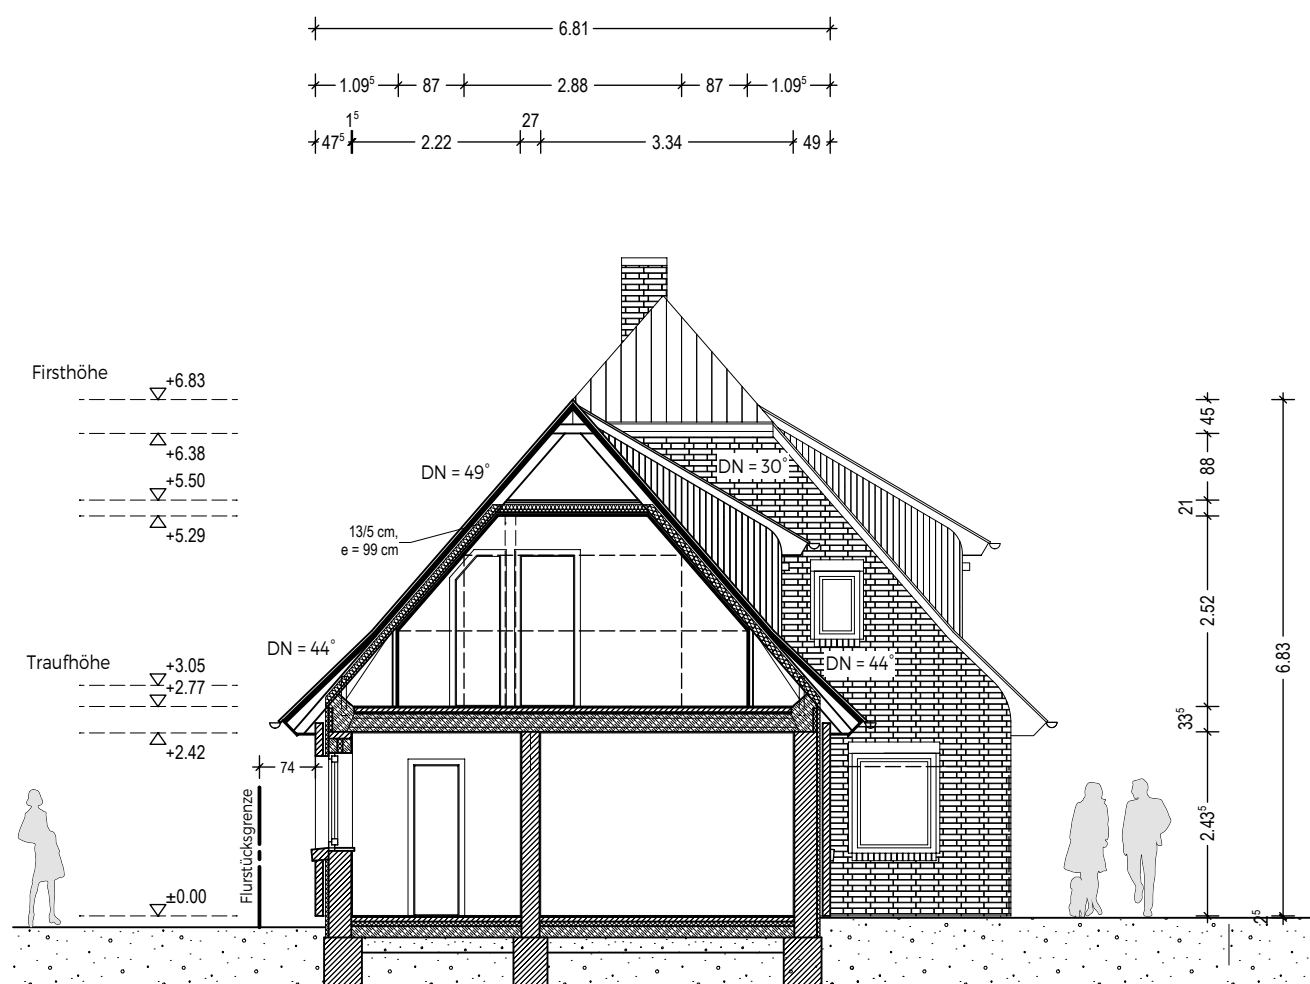

Schnitt A-A

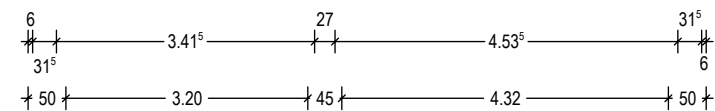

Schnitt B-B

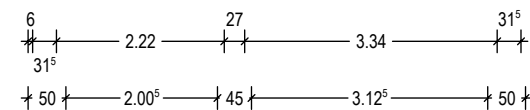

Datum	Änderung	Index

Pläne mit niedrigerem Datum verlieren ihre Gültigkeit.


Die angegebenen Maße sind Ausbaumaße inkl. Bekleidungen etc.!

Brüstungshöhen beziehen sich auf OK Fertigfußboden!

Türhöhen beziehen sich auf die Schwelle (lichte Durchgangshöhe).

Diese Pläne beruhen auf einem örtlichen Aufmaß 2. Ordnung und Bestandsplänen. Alle Maße sind ggf. am Bau zu prüfen. Bei Unstimmigkeiten ist Rücksprache mit dem Architekten bzw. der Bauüberwachung zu führen.

Diese Zeichnung darf mit Genehmigung des Bauherren vervielfältigt oder dritten Personen überlassen werden. Die Rechte der INVO aus dem Urhebergesetz vom 09. September 1965 bleiben davon unberührt.

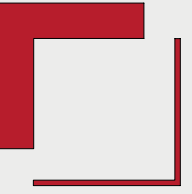PLANUNG			
PI ARCHITEKTEN GmbH			
Rostocker Straße 5			
18311 Ribnitz-Damgarten			
Tel.: 03821 - 88 66 0 Fax: 03821 - 88 66 44			
BAUVORHABEN		Bearbeitet	
Bestandsaufmaß eines Einfamilienhauses		Remmel / Schmidt	
mit zwei Ferienwohnungen		geprüft	
Grüne Straße 35a in 18375 Prerow		Stendel / Remmel	
BAUHERR		Projektnummer	
Herr Frank Biedermann		23_05_PR	
Grüne Straße 35a		Phase	
18375 Ostseebad Prerow		Bestandsaufmaß	
ZEICHNUNGSNAME		Maßstab	Datei
Schnitte Bestand		1:100	01-AS-01
		Datum	Blatt Nr.
		04.04.2023	03