


Fom. Bas - Karamount , 341, 1.06 m.

Massivtreppen und Massivdecken nach stat. Ber.
Mauerwerk aus HLZ 1,4 / 150 und Ytong B 25

= Bad neu, Gastherme neu

BÄDER MIT GASGERÄTEN AUSGESTATTET —
IN ALLEN GESCHOSSEN

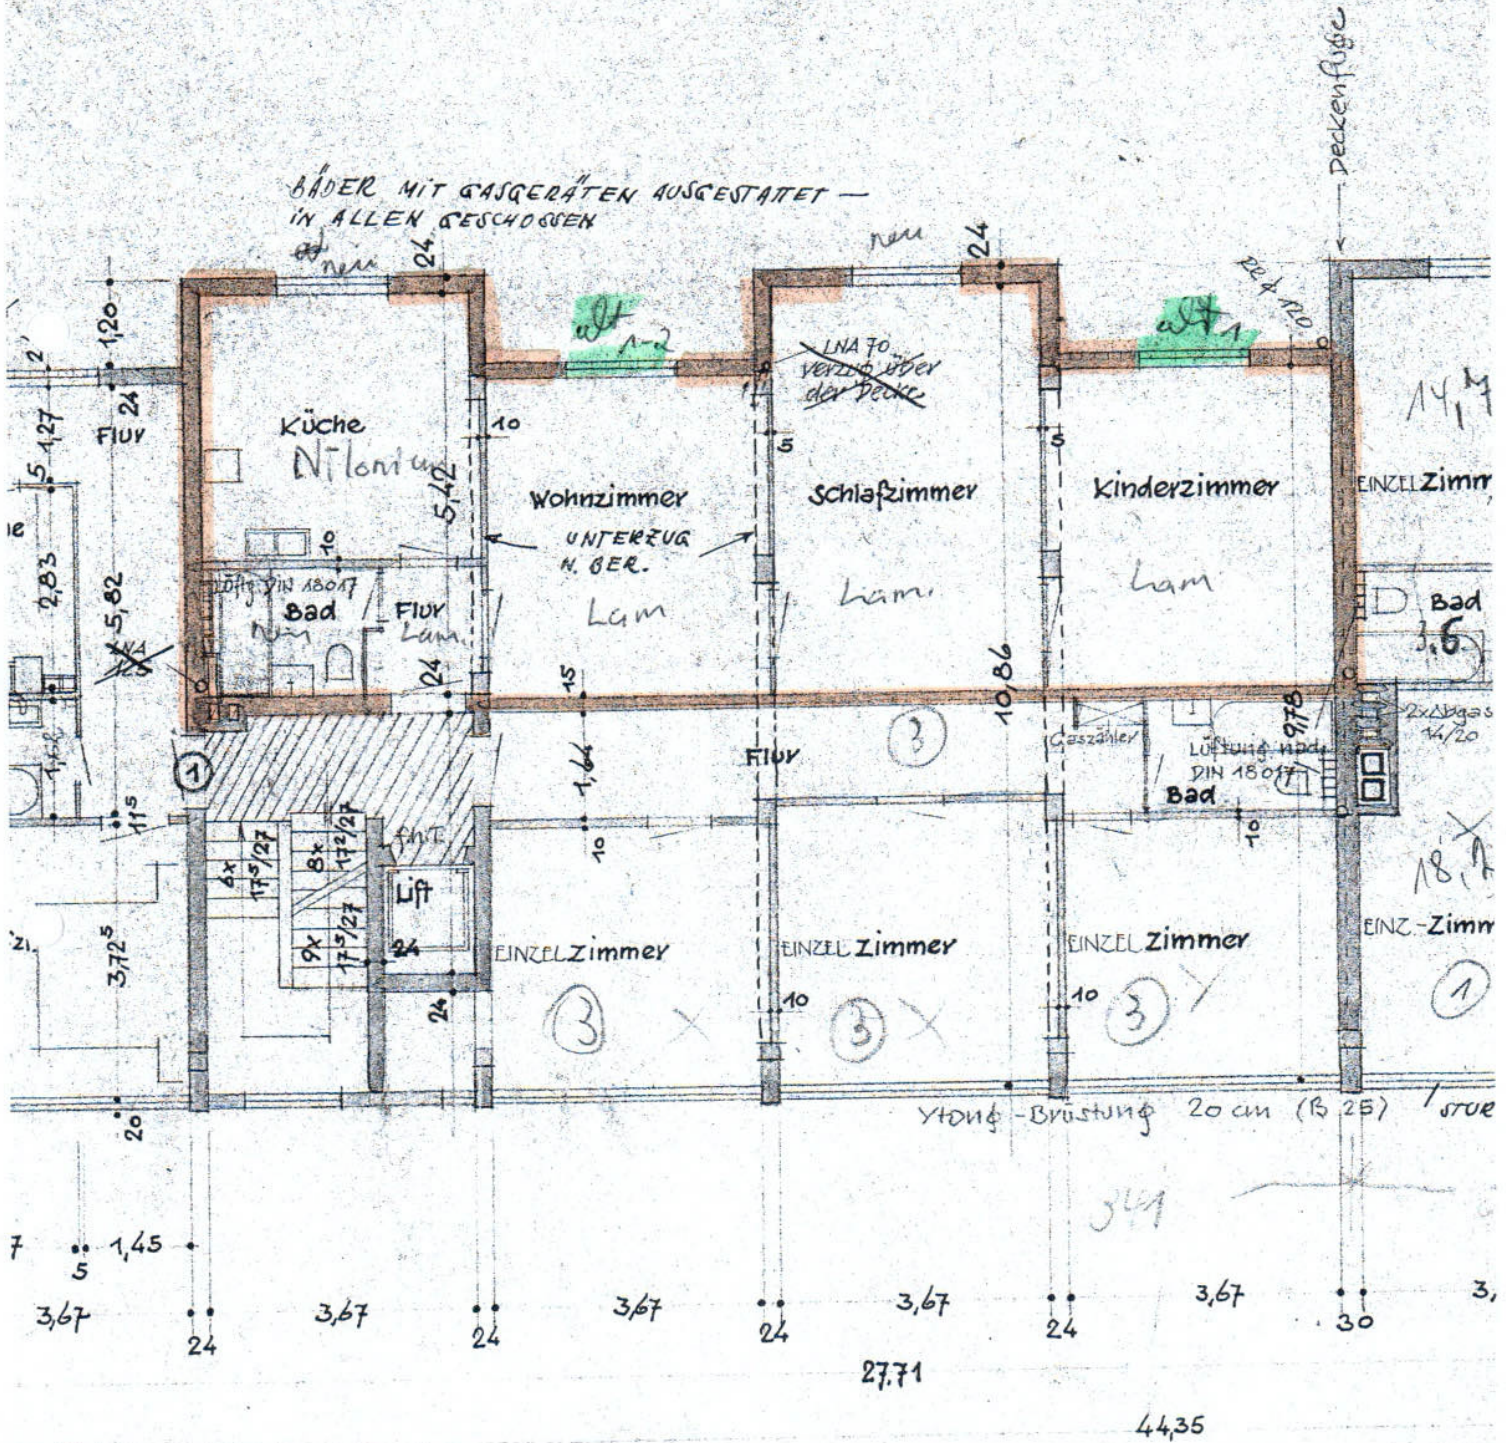

Haus 341