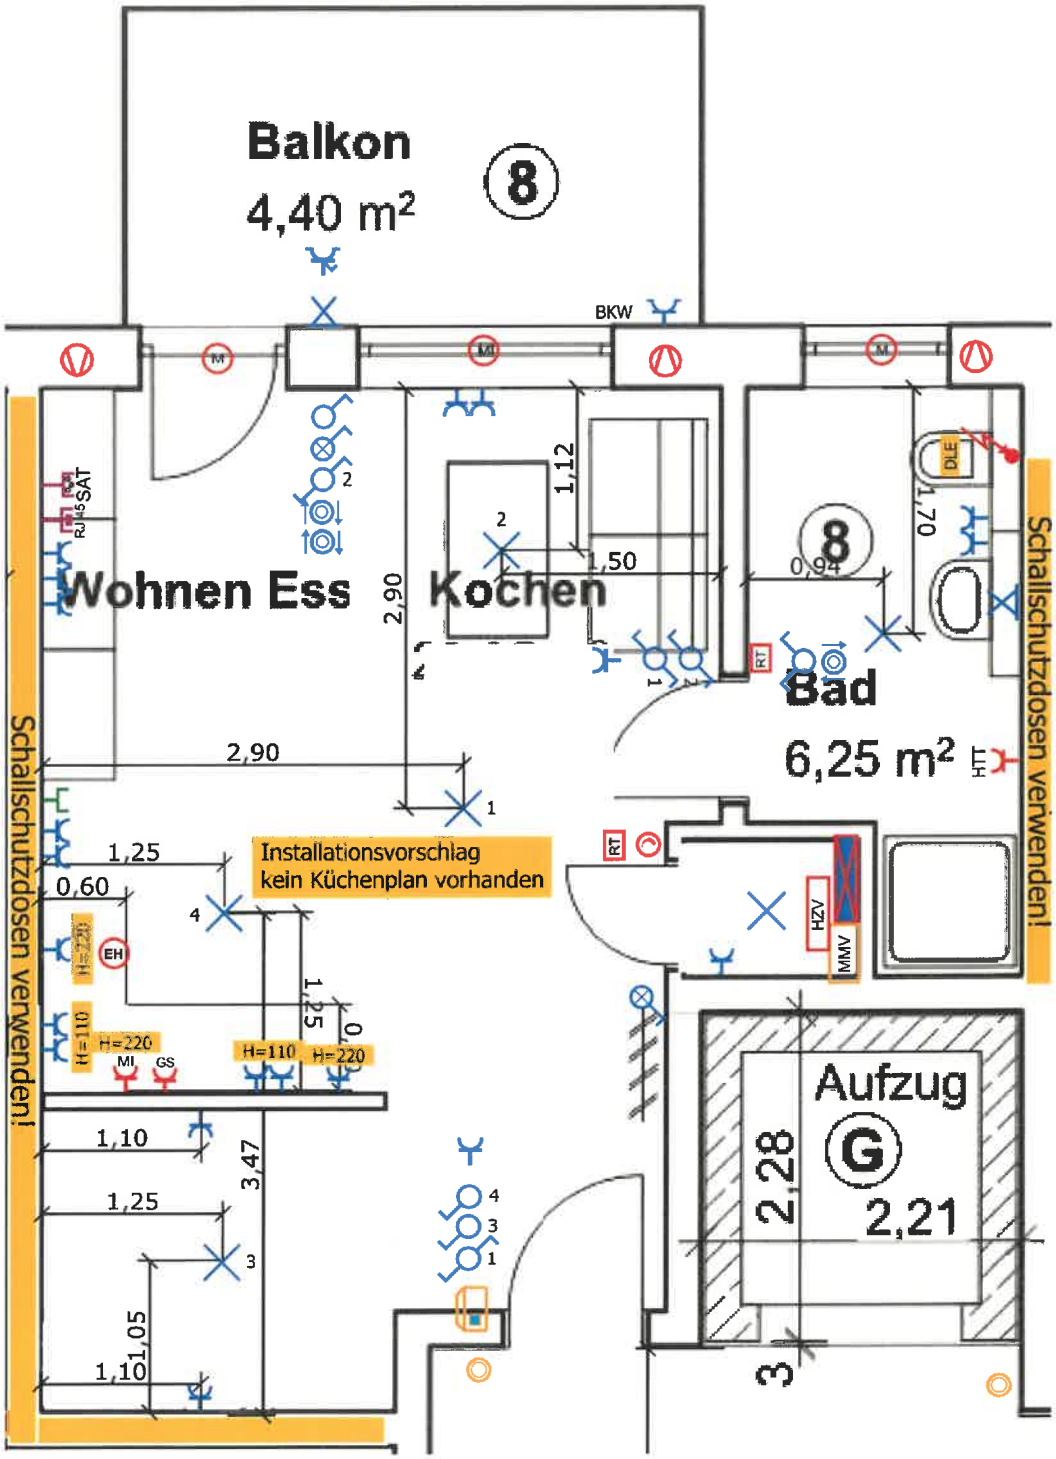
Balkon
4,40 m²
8
BKW
M
Wohnen Ess Kochen
2,90
1,12
1,50
0,94
1,70
8
DLE
RT
Bad
6,25 m²
HT
Schallschutzdosen verwenden!
Schallschutzdosen verwenden!
RJ45 SAT
2,90
1,25
0,60
Installationsvorschlag
kein Küchenplan vorhanden
EH
H=220
H=110
MI
GS
1,25
0,
1,10
3,47
1,25
1,05
1,10
HZV
MMV
Aufzug
G
2,28
2,21
3