


Karte

zum Fortführungsnachweis

Gemarkung Mahlberg
2024/4
Maßstab 1:250

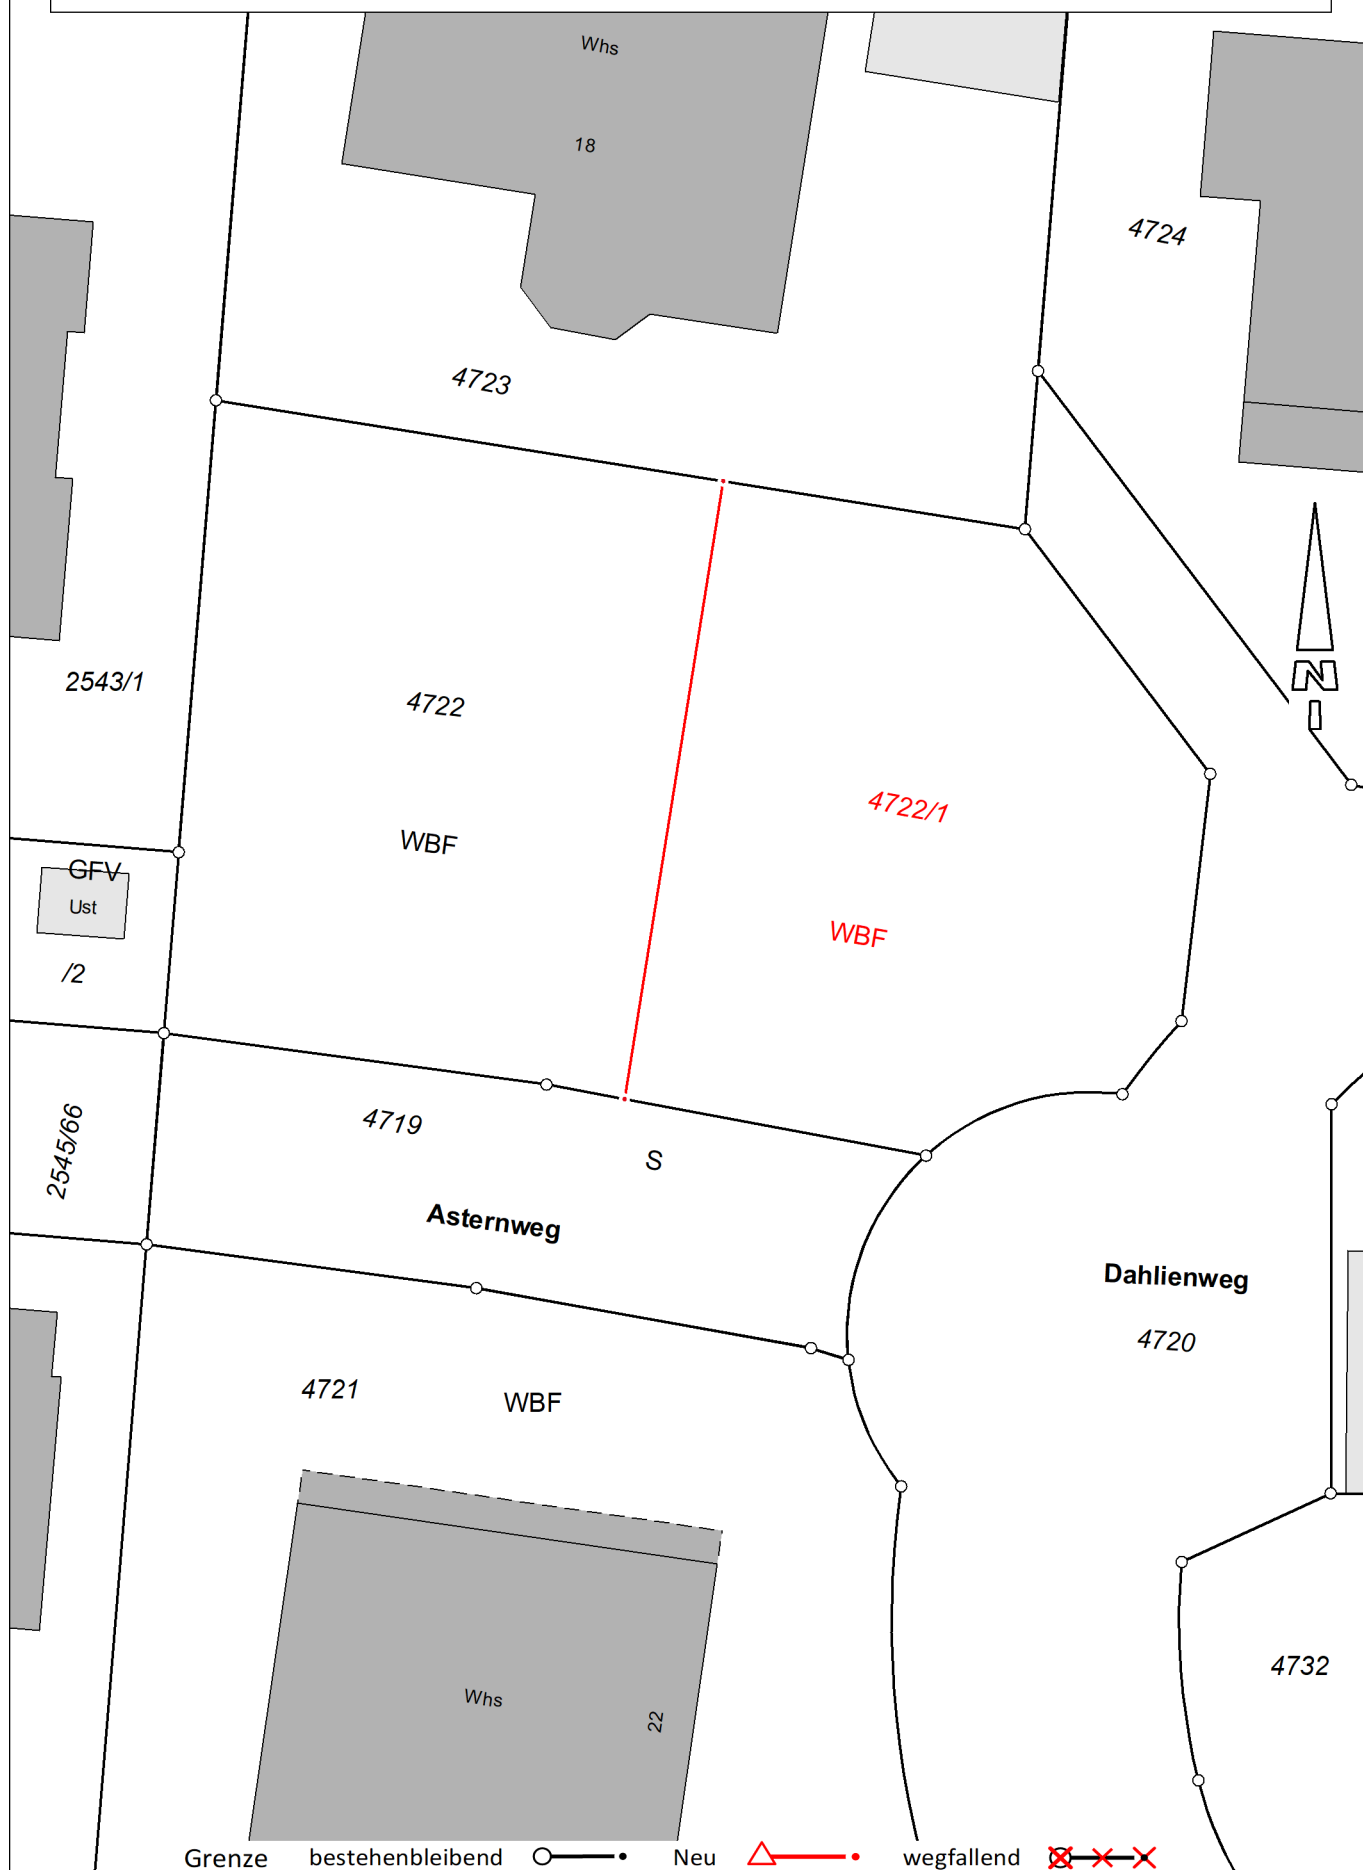

Grenze bestehenbleibend Neu wegfallend