


Schnitt

1:100

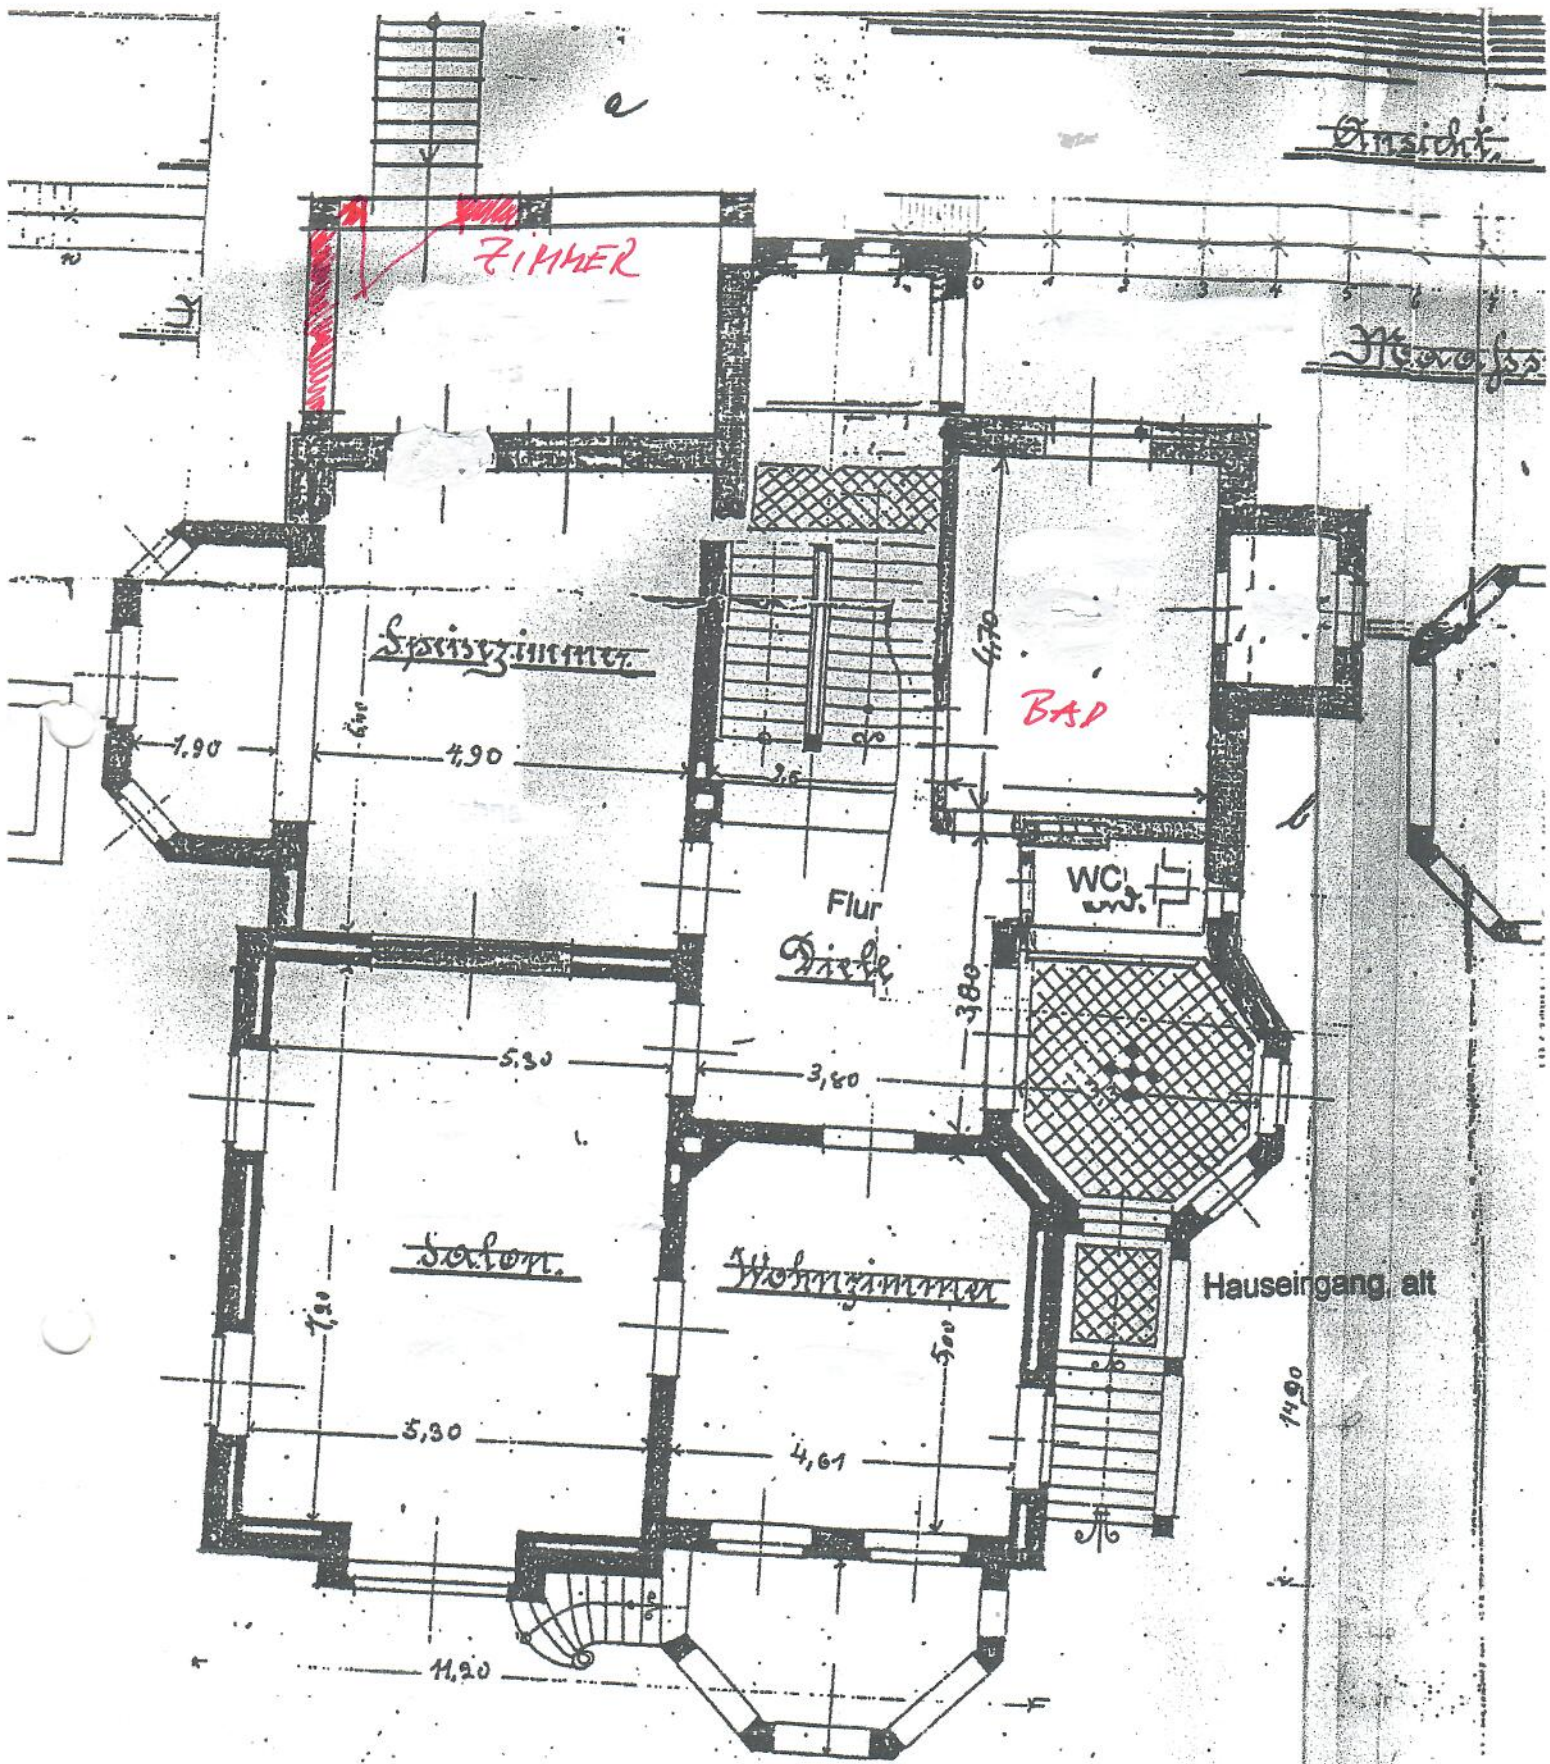

Erdgeschoss