


LEGENDE	 Wohnfläche 50% (1,00 m-2,00 m)	 Wohnfläche 0% (0,00 m-1,00 m)
---------	--	---

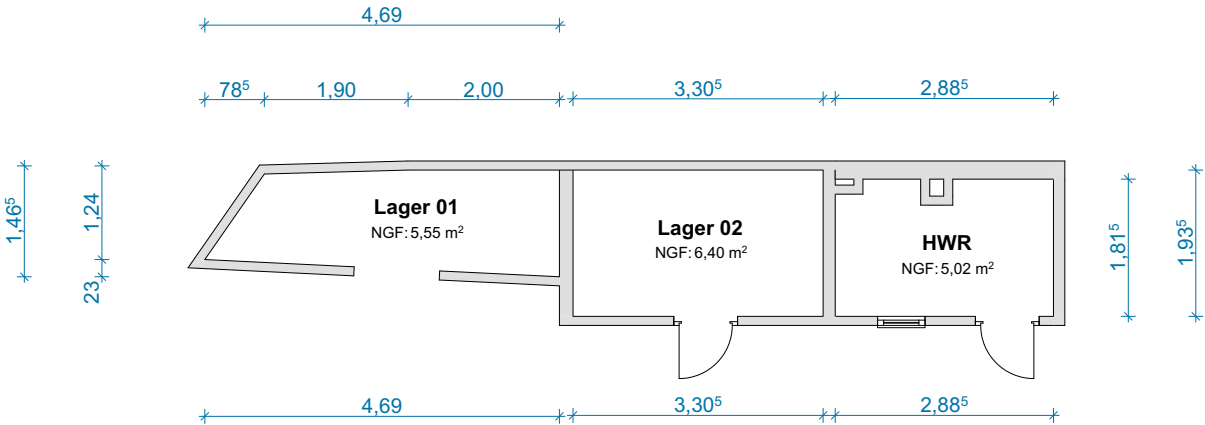

wohnrechner.online

OBJEKTDATEN

Einfamilienhaus mit Gewerbe

Große Deichstraße 35
25348 Glückstadt

SACHVERSTÄNDIGER

Martin Dierksen
Am Markt 4
19386 Lütz

PLANINFORMATIONEN

Grundlage: Vorortaufmaß LiDAR Scan

Geschoss/
Ansicht: Erdgeschoss (Nebengebäude)

Format: DIN A4 Maßstab: 1:100


erstellt am: 07.07.2025

BESTÄTIGUNG



HAFTUNGSAUSSCHLUSS

Die Pläne wurden im Rahmen eines Vor-Ort-Aufmaßes mit präziser LiDAR-Technik erstellt. Zur Ermittlung der Maße wurde die Methode der linearen Interpolation angewandt, um eine exakte und zuverlässige Darstellung der baulichen Gegebenheiten zu gewährleisten.

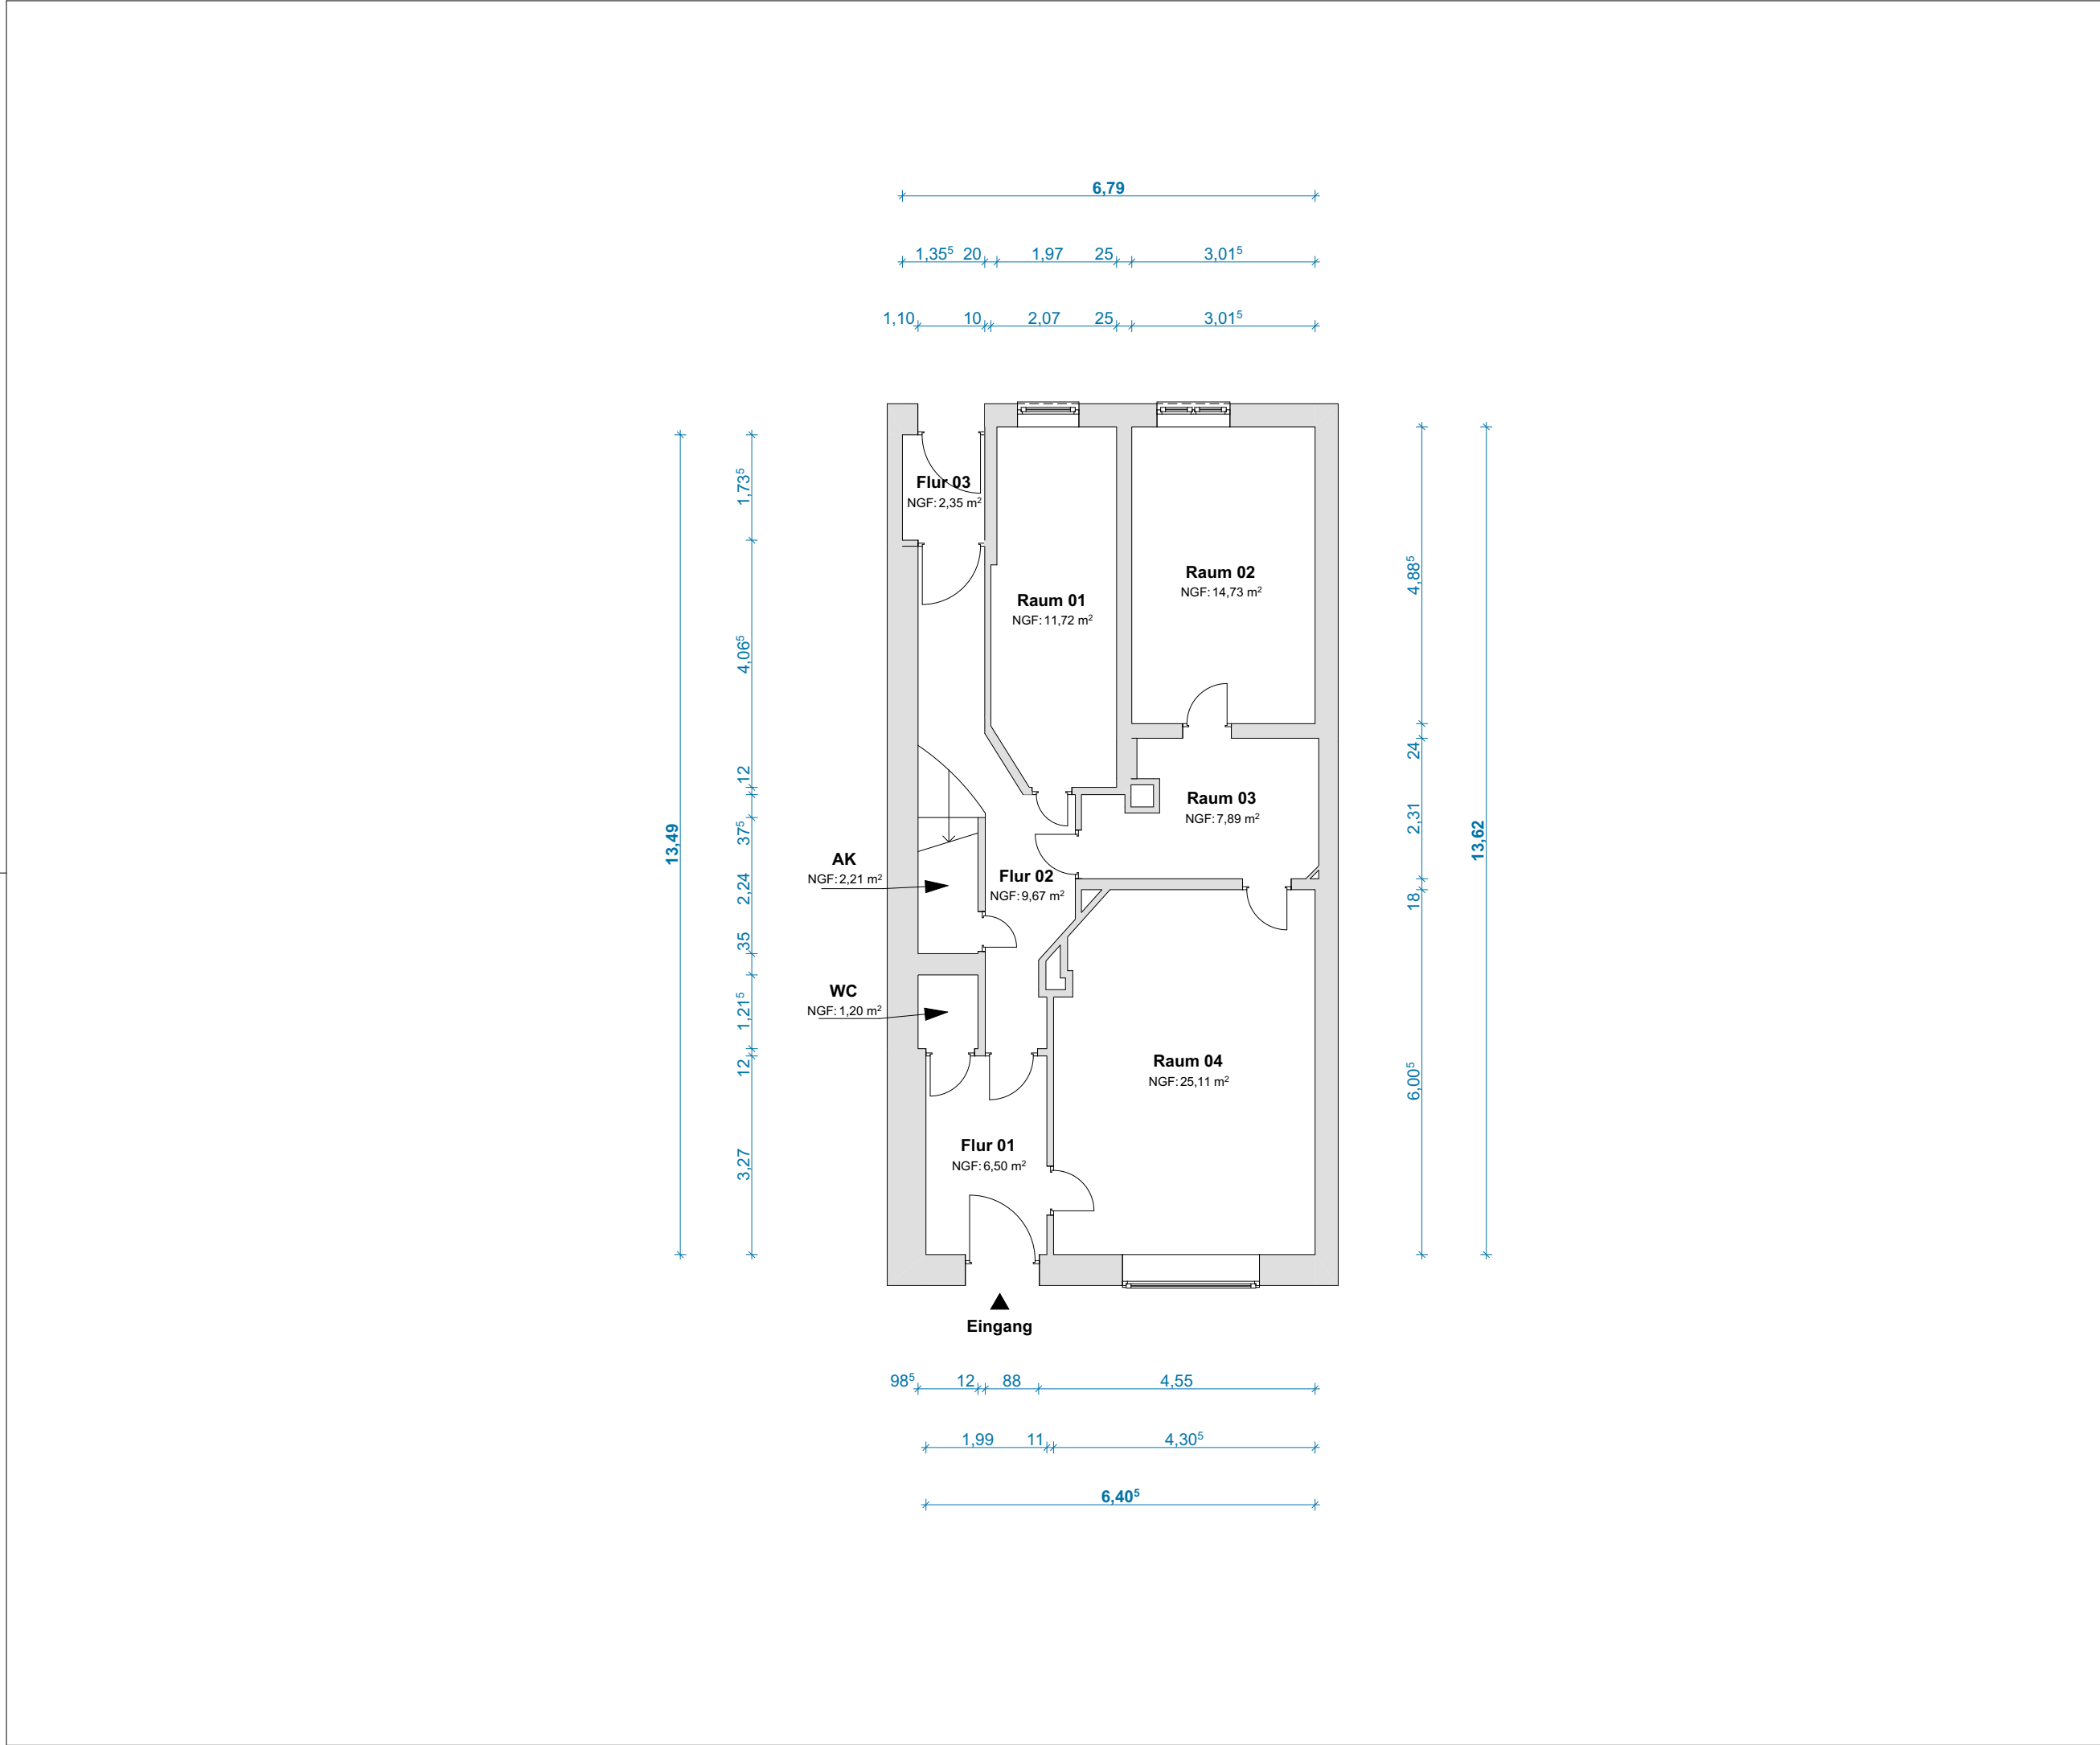

LEGENDE

Wohnfläche 50%
(1,00 m-2,00 m)

Wohnfläche 0%
(0,00 m-1,00 m)



OBJEKTDATEN

Einfamilienhaus mit Gewerbe

Große Deichstraße 35
25348 Glückstadt

SACHVERSTÄNDIGER

Martin Dierksen
Am Markt 4
19386 Lübz

PLANINFORMATIONEN

Grundlage: Vorortaufmaß LiDAR Scan

Geschoss/
Ansicht: Erdgeschoss

Format: DIN A3

Maßstab: 1:100


erstellt am: 07.07.2025

BESTÄTIGUNG

DEKRA Certification geprüft
Sachverständiger für
Immobilienbewertung - CI 1
Martin Dierksen
Partner-Nr.: 82837
Partner der GIM - Akademie GmbH

HAFTUNGAUSSCHLUSS

Die Pläne wurden im Rahmen eines Vor-Ort-Aufmaßes mit präziser LiDAR-Technik erstellt. Zur Ermittlung der Maße wurde die Methode der linearen Interpolation angewandt, um eine exakte und zuverlässige Darstellung der baulichen Gegebenheiten zu gewährleisten.

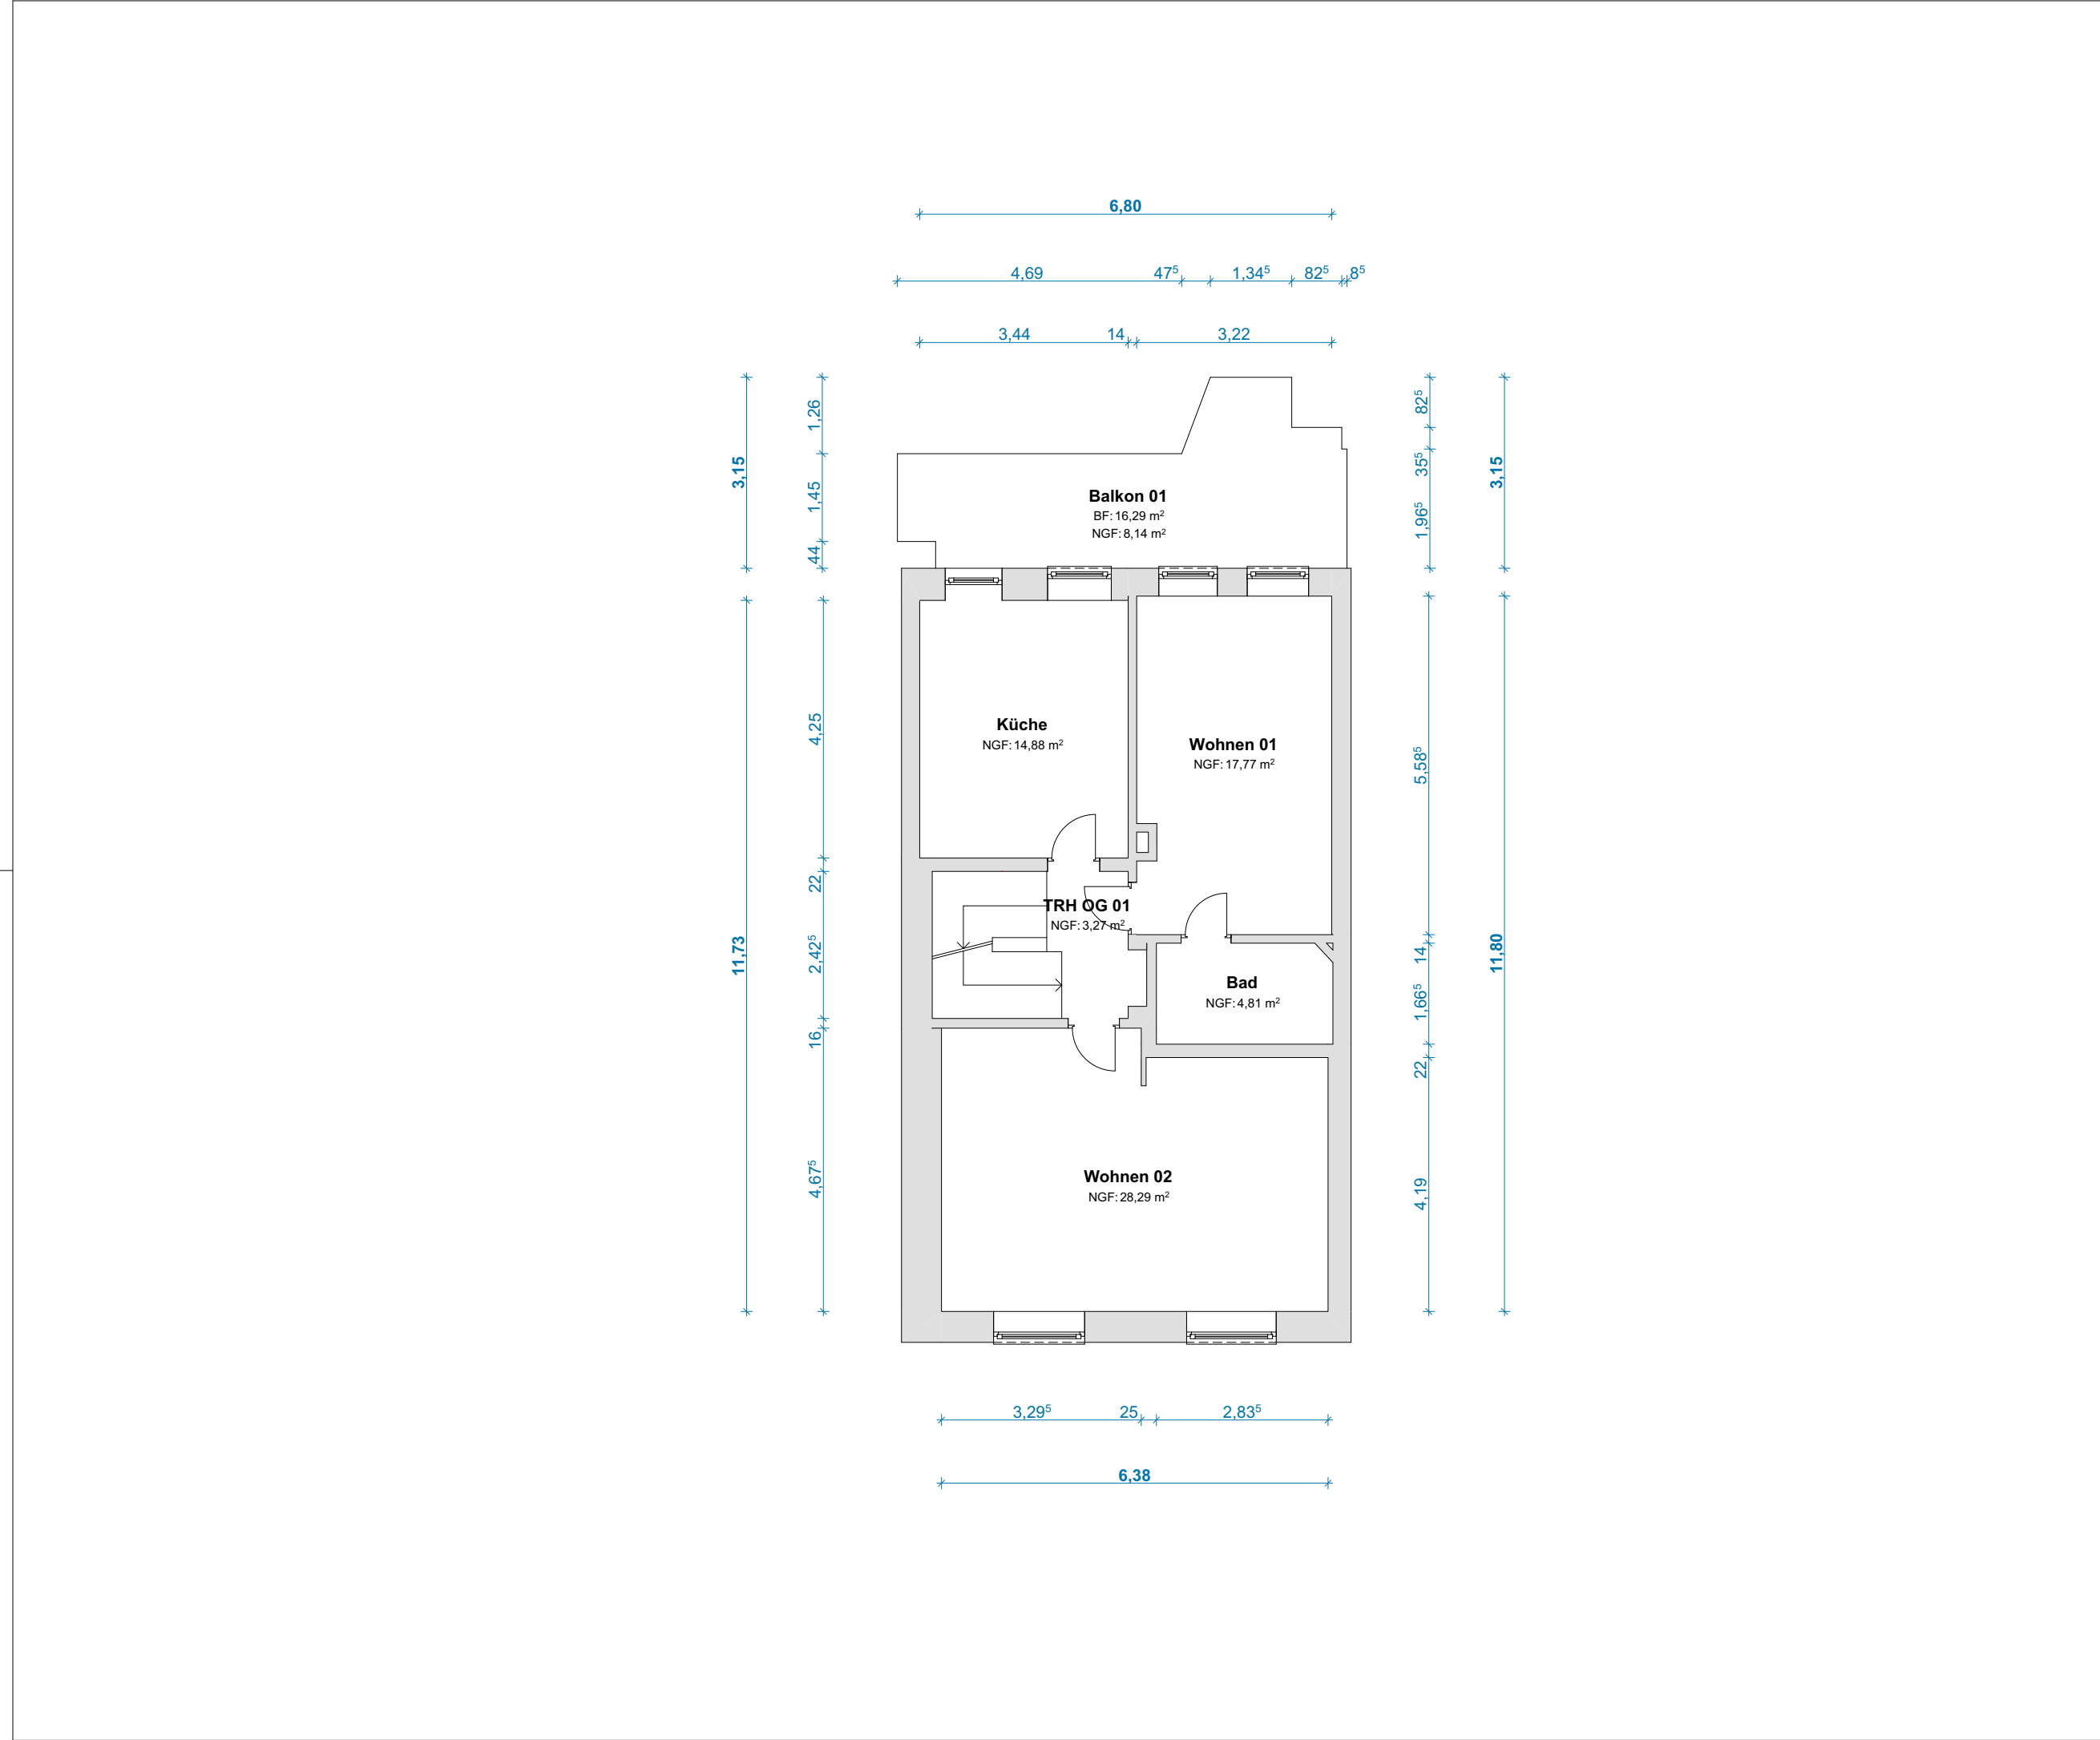

LEGENDE

Wohnfläche 50%
(1,00 m-2,00 m)

Wohnfläche 0%
(0,00 m-1,00 m)



OBJEKTDATEN

Einfamilienhaus mit Gewerbe

Große Deichstraße 35
25348 Glückstadt

SACHVERSTÄNDIGER

Martin Dierksen
Am Markt 4
19386 Lüz

PLANINFORMATIONEN

Grundlage: Vorortaufmaß LiDAR Scan

Geschoss/
Ansicht: Obergeschoss 01

Format: DIN A3

Maßstab: 1:100

erstellt am: 07.07.2025

BESTÄTIGUNG

DEKRA Certification geprüft

Sachverständiger für
Immobilienbewertung - CI 1


Martin Dierksen

Partner-Nr.: 82837

Partner der GIM - Akademische GmbH

HAFTUNGSAUSSCHLUSS

Die Pläne wurden im Rahmen eines Vor-Ort-Aufmaßes mit präziser LiDAR-Technik erstellt. Zur Ermittlung der Maße wurde die Methode der linearen Interpolation angewandt, um eine exakte und zuverlässige Darstellung der baulichen Gegebenheiten zu gewährleisten.

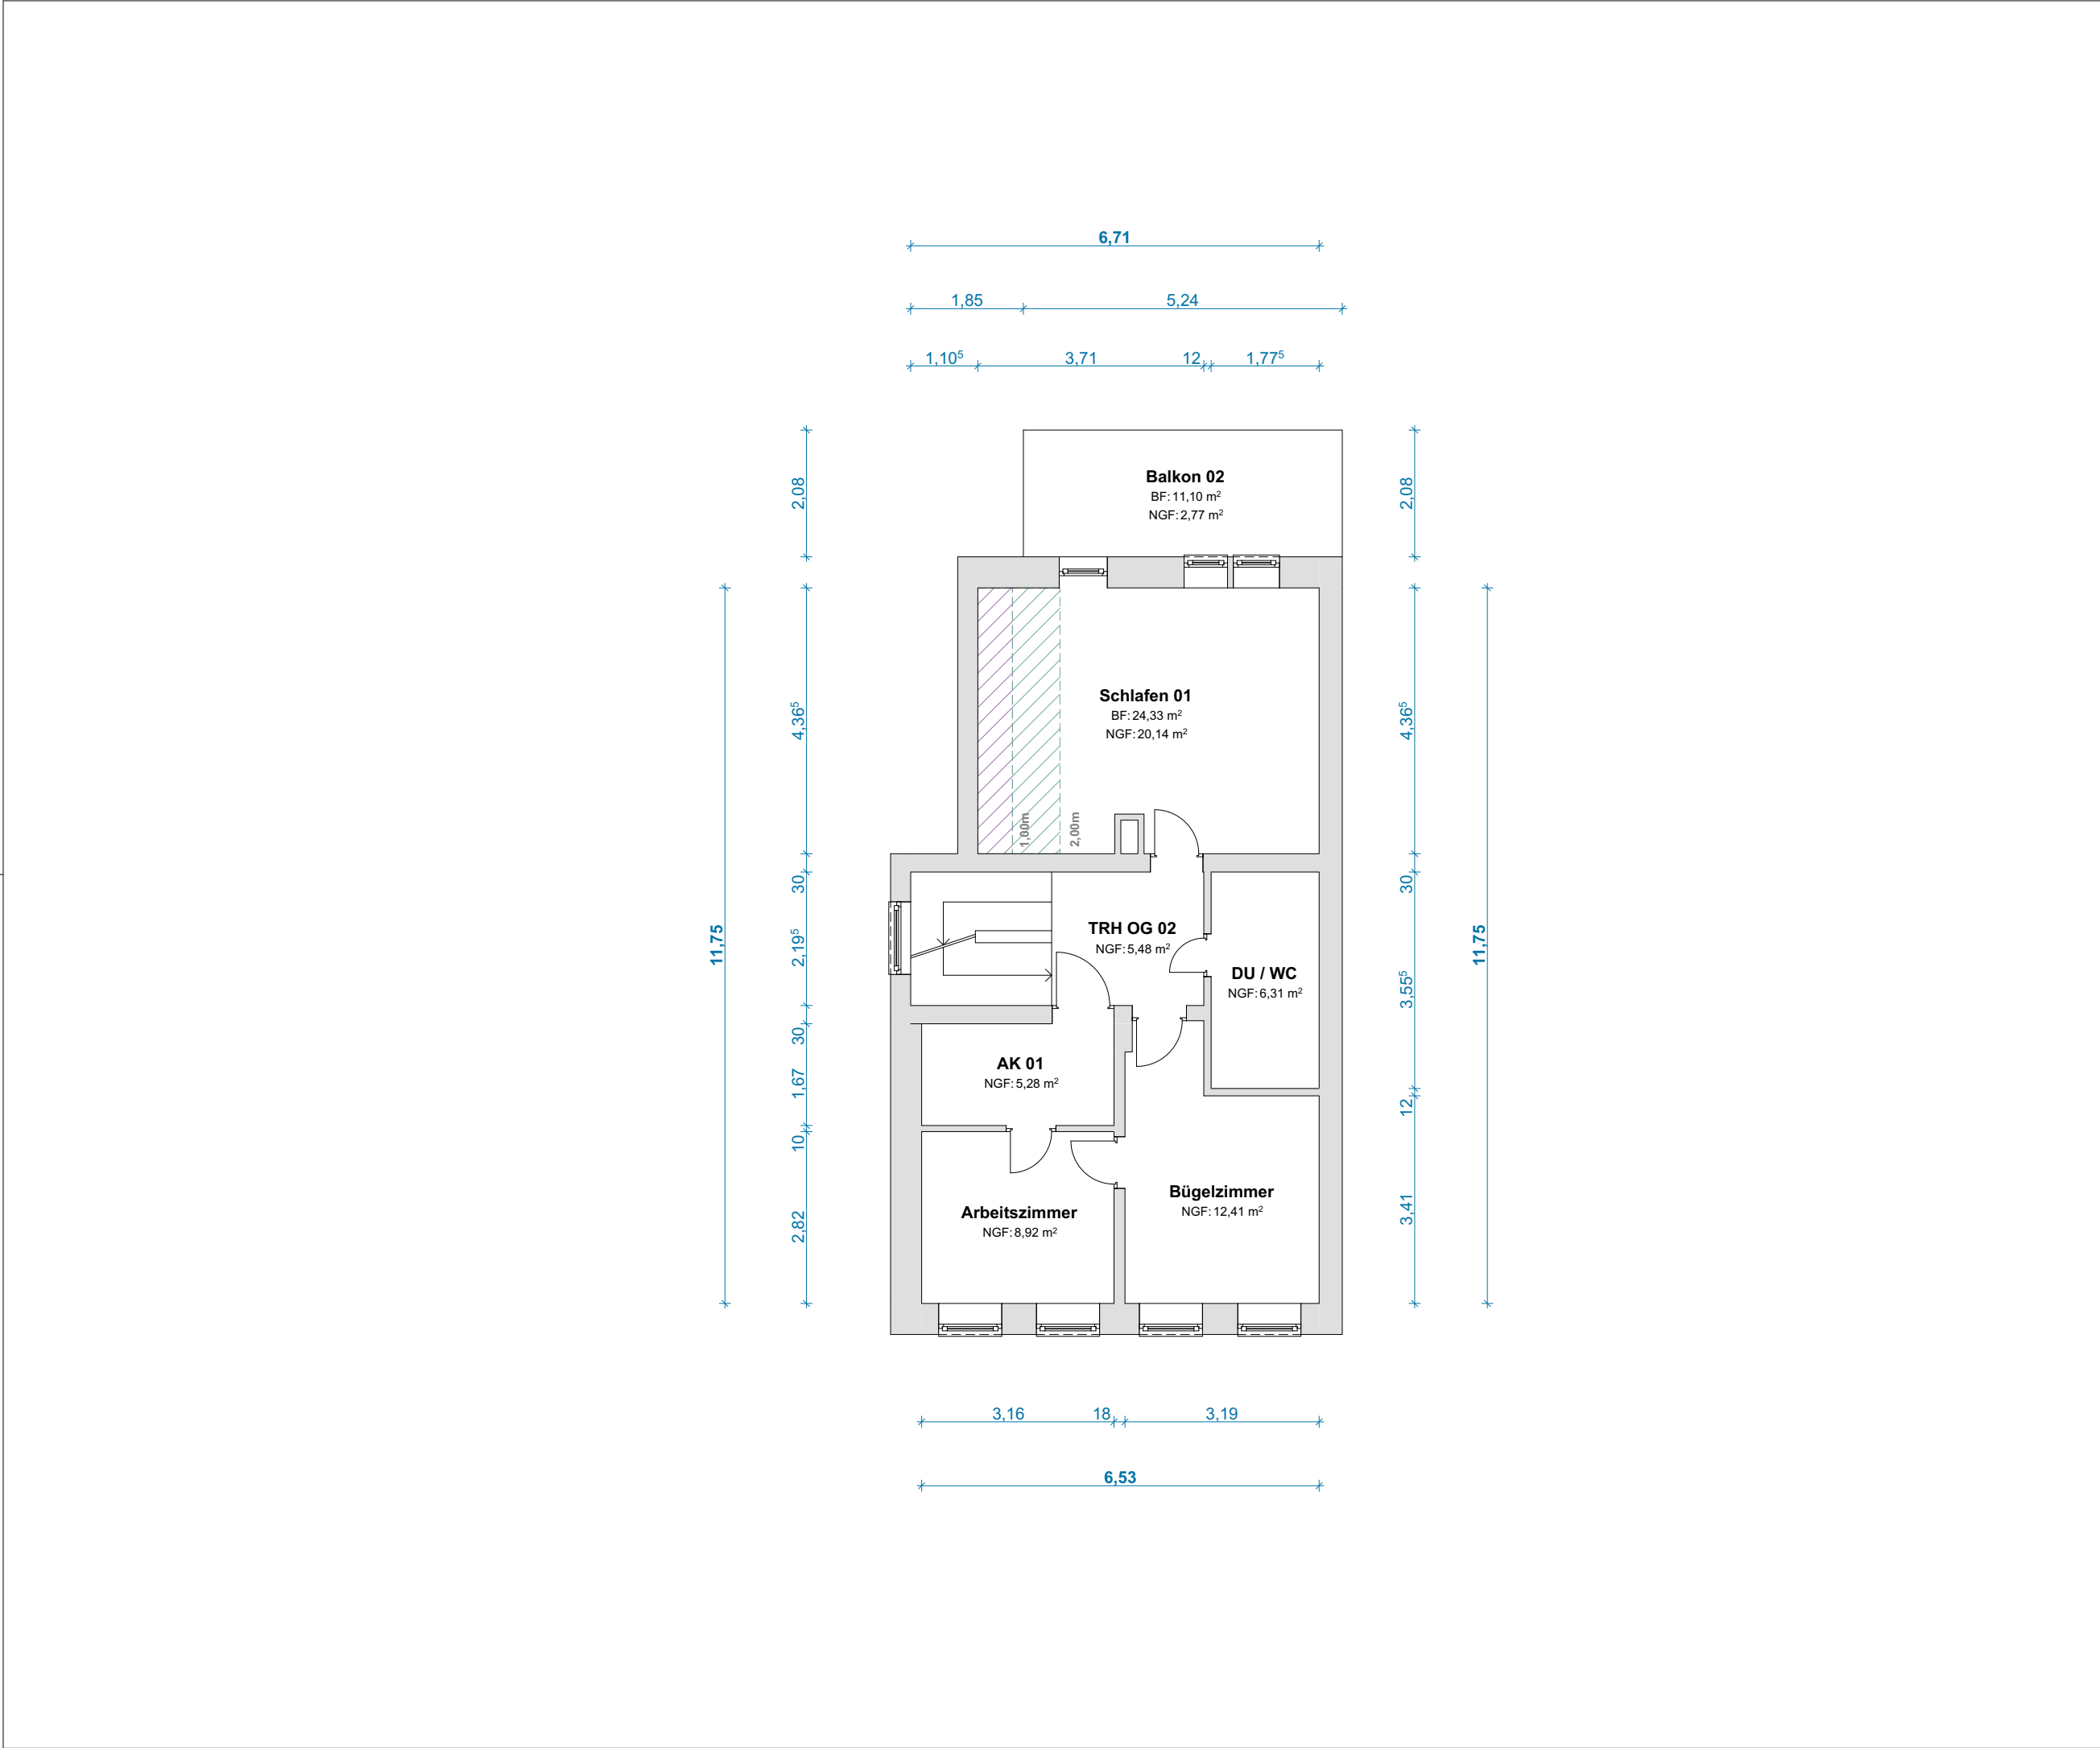

LEGENDE

Wohnfläche 50%
(1,00 m-2,00 m)

Wohnfläche 0%
(0,00 m-1,00 m)



wohnrechner.online

OBJEKTDATEN

Einfamilienhaus mit Gewerbe

Große Deichstraße 35
25348 Glückstadt

SACHVERSTÄNDIGER

Martin Dierksen
Am Markt 4
19386 Lüz

PLANINFORMATIONEN

Grundlage: Vorortaufmaß LiDAR Scan

Geschoss/
Ansicht: Obergeschoss 02

Format: DIN A3
Maßstab: 1:100

erstellt am: 07.07.2025

BESTÄTIGUNG

DEKRA Certification geprüft
Sachverständiger für
Immobilienbewertung - CI 1
Martin Dierksen
Partner-Nr.: 82837
Partner der GIM - Akademie GmbH

HAFTUNGSAUSSCHLUSS

Die Pläne wurden im Rahmen eines Vor-Ort-Aufmaßes mit präziser LiDAR-Technik erstellt. Zur Ermittlung der Maße wurde die Methode der linearen Interpolation angewandt, um eine exakte und zuverlässige Darstellung der baulichen Gegebenheiten zu gewährleisten.

LEGENDE		Wohnfläche 50% (1,00 m-2,00 m)
		Wohnfläche 0% (0,00 m-1,00 m)



wohnrechner.online

OBJEKTDATEN

Einfamilienhaus mit Gewerbe

Große Deichstraße 35
25348 Glückstadt

SACHVERSTÄNDIGER

Martin Dierksen
Am Markt 4
19386 Lüz

PLANINFORMATIONEN

Grundlage: Vorortaufmaß LiDAR Scan

Geschoss/
Ansicht: Dachgeschoss

Format: DIN A4 Maßstab: 1:100

erstellt am: 07.07.2025

BESTÄTIGUNG



HAFTUNGSAUSSCHLUSS

Die Pläne wurden im Rahmen eines Vor-Ort-Aufmaßes mit präziser LiDAR-Technik erstellt. Zur Ermittlung der Maße wurde die Methode der linearen Interpolation angewandt, um eine exakte und zuverlässige Darstellung der baulichen Gegebenheiten zu gewährleisten.

