


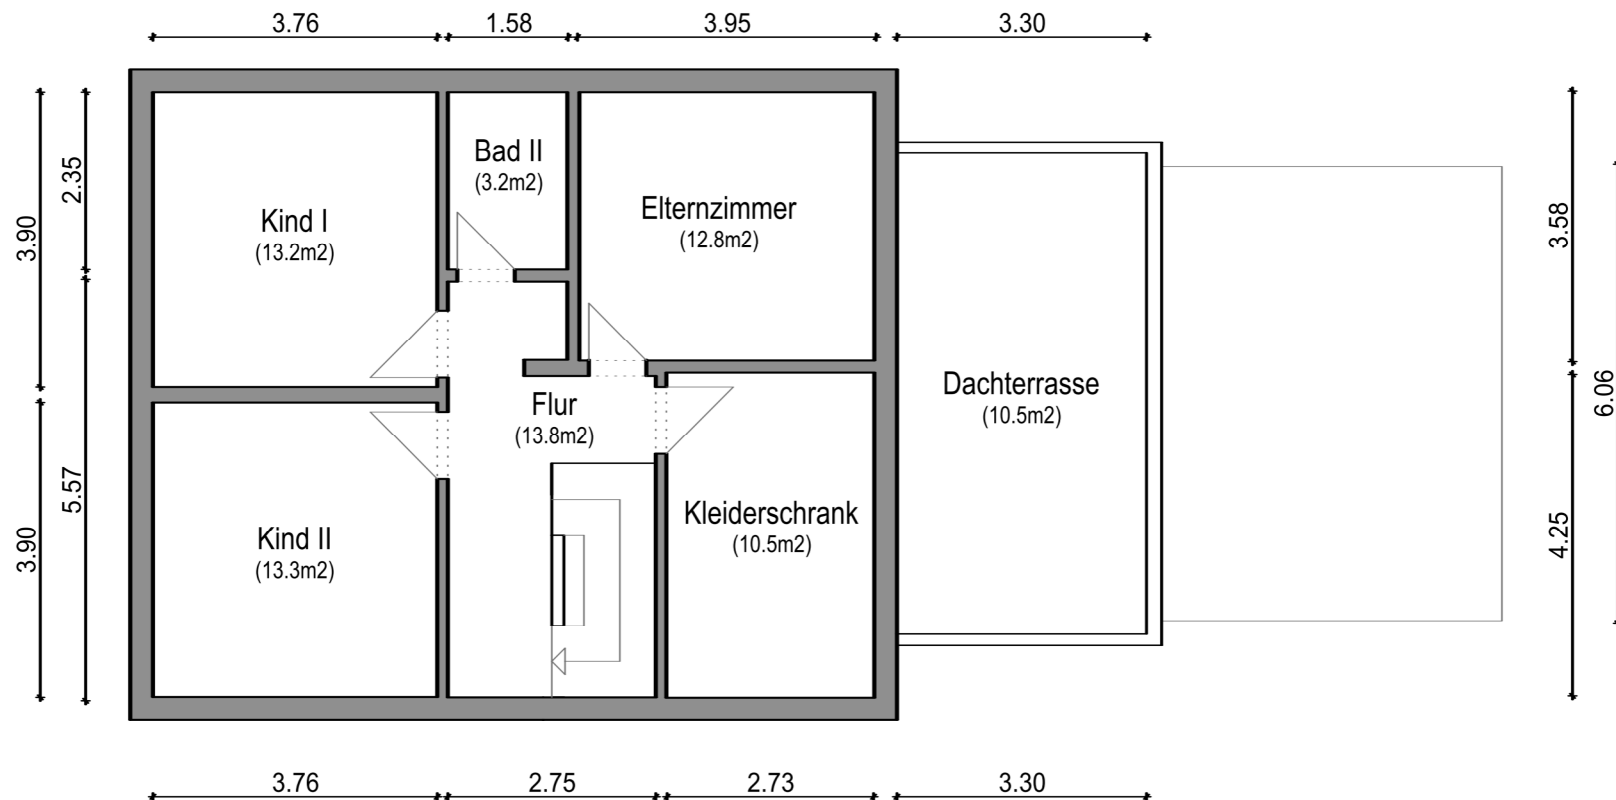

Architekturbüro Lüttich
Mozartstr. 12, 63179 Obertshausen
tel. 06104/9547-0 / 06104/9547-18
mail@architekt-luettich.de

BESTANDSAUFNAHME

Alexanderstr. 41, 63179 Obertshausen

WINTER, Marcel

Alexanderstr. 41, 63179 Obertshausen

Diese Unterlagen dürfen ohne Genehmigung und Nennung des Entwurfsverfassers
nicht vervielfältigt oder veröffentlicht werden bzw. nicht als Planung für andere
Flurstücke verwendet werden.

Architekturbüro Lüttich

mozartstr. 12
63179 Obertshausen
Tel. 06104 / 9547 - 0
Tel. 06104 / 9547 - 18



OBERGESCHOSS

M. 1:100

30.05.2023