



OG

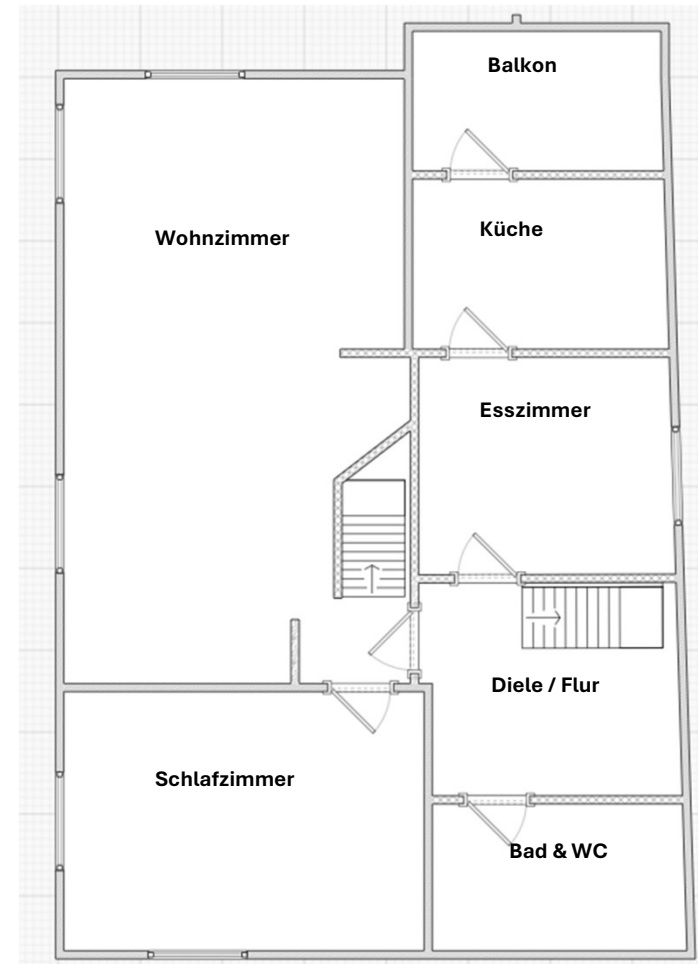

DG

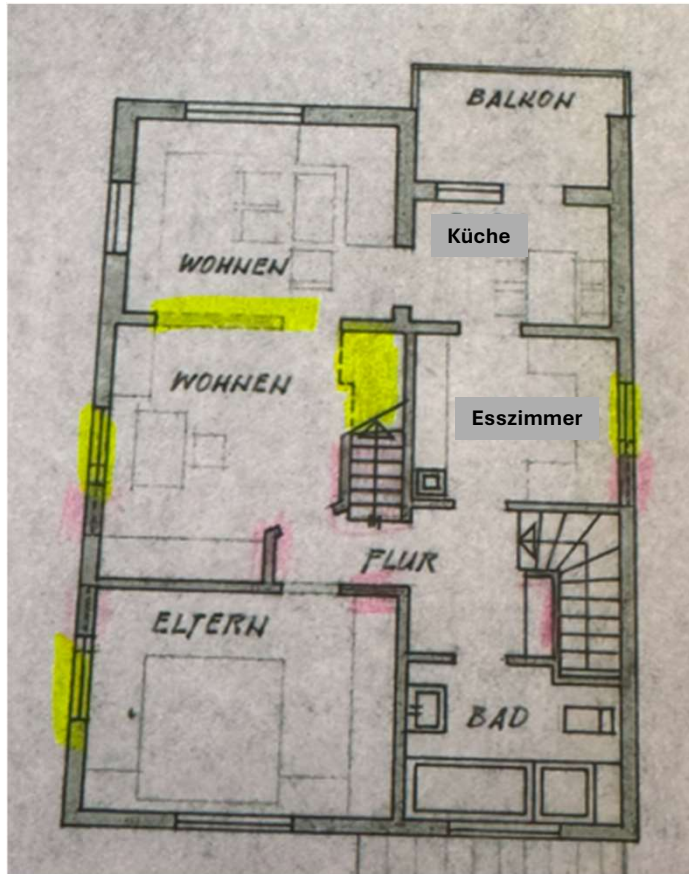