


Objekt Groß Borstel

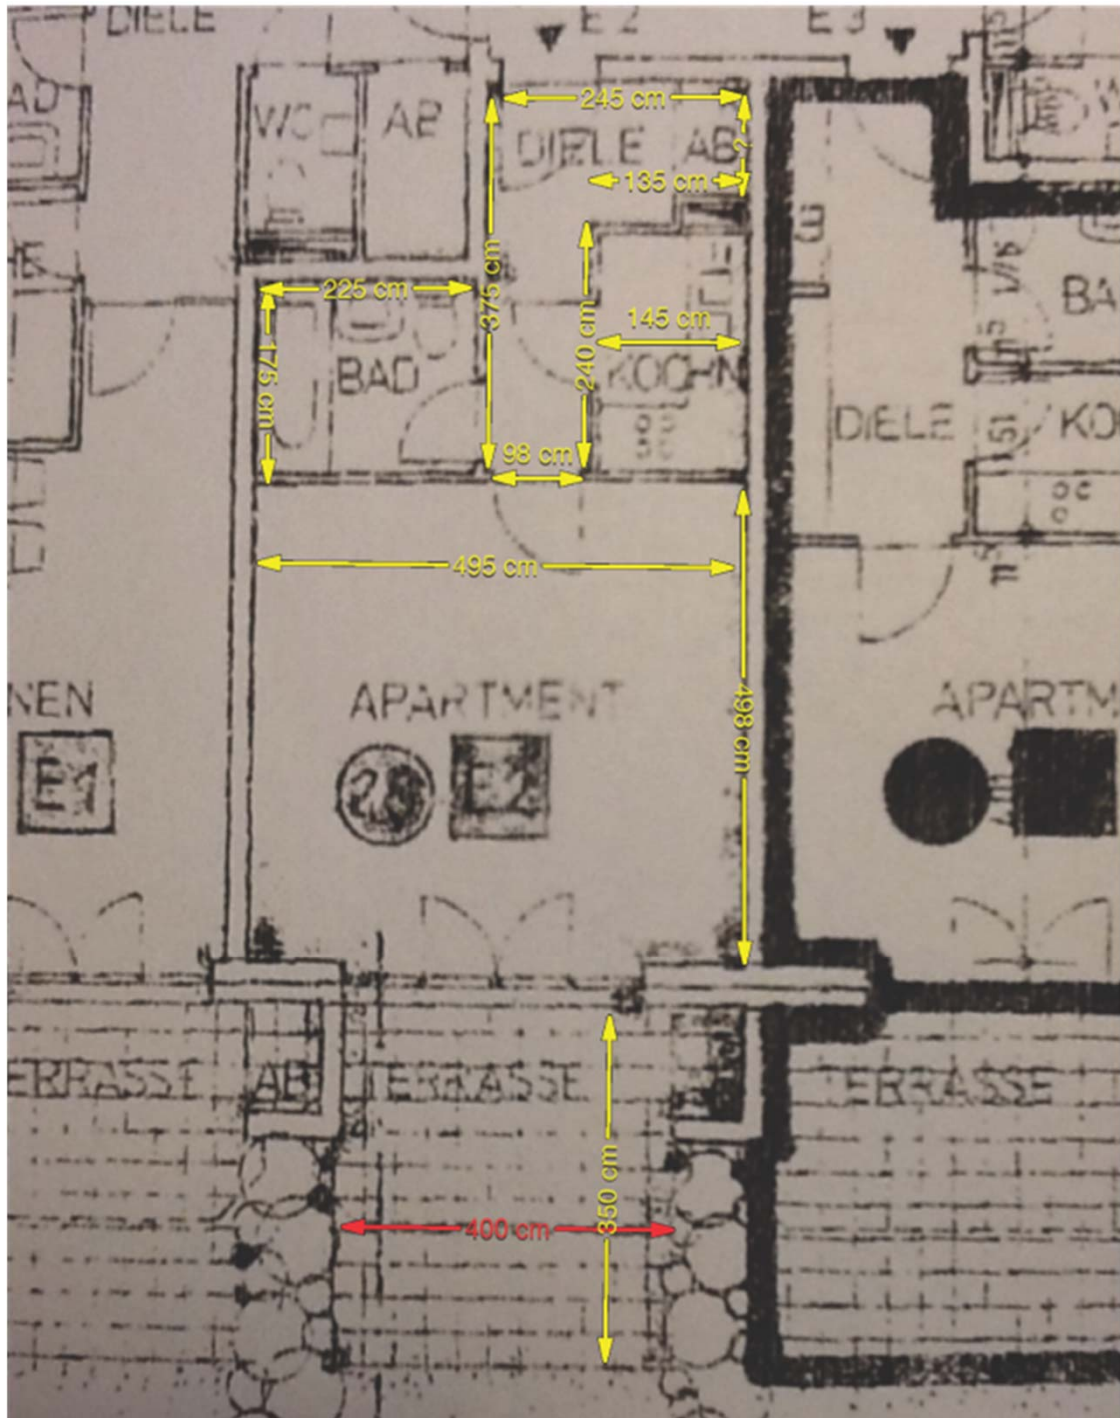

Fläche: $23,55 \text{ qm} + 3,94 \text{ qm} + 7 \text{ qm} + 3,68 \text{ qm} + 1,82 \text{ qm} + 3,48 \text{ qm}$
= $43,5 \text{ qm}$

Zusätzlich: 10 qm Kellerraum + Tiefgaragenstellplatz