


Gemarkung: Furtwangen

Maßstab 1:750

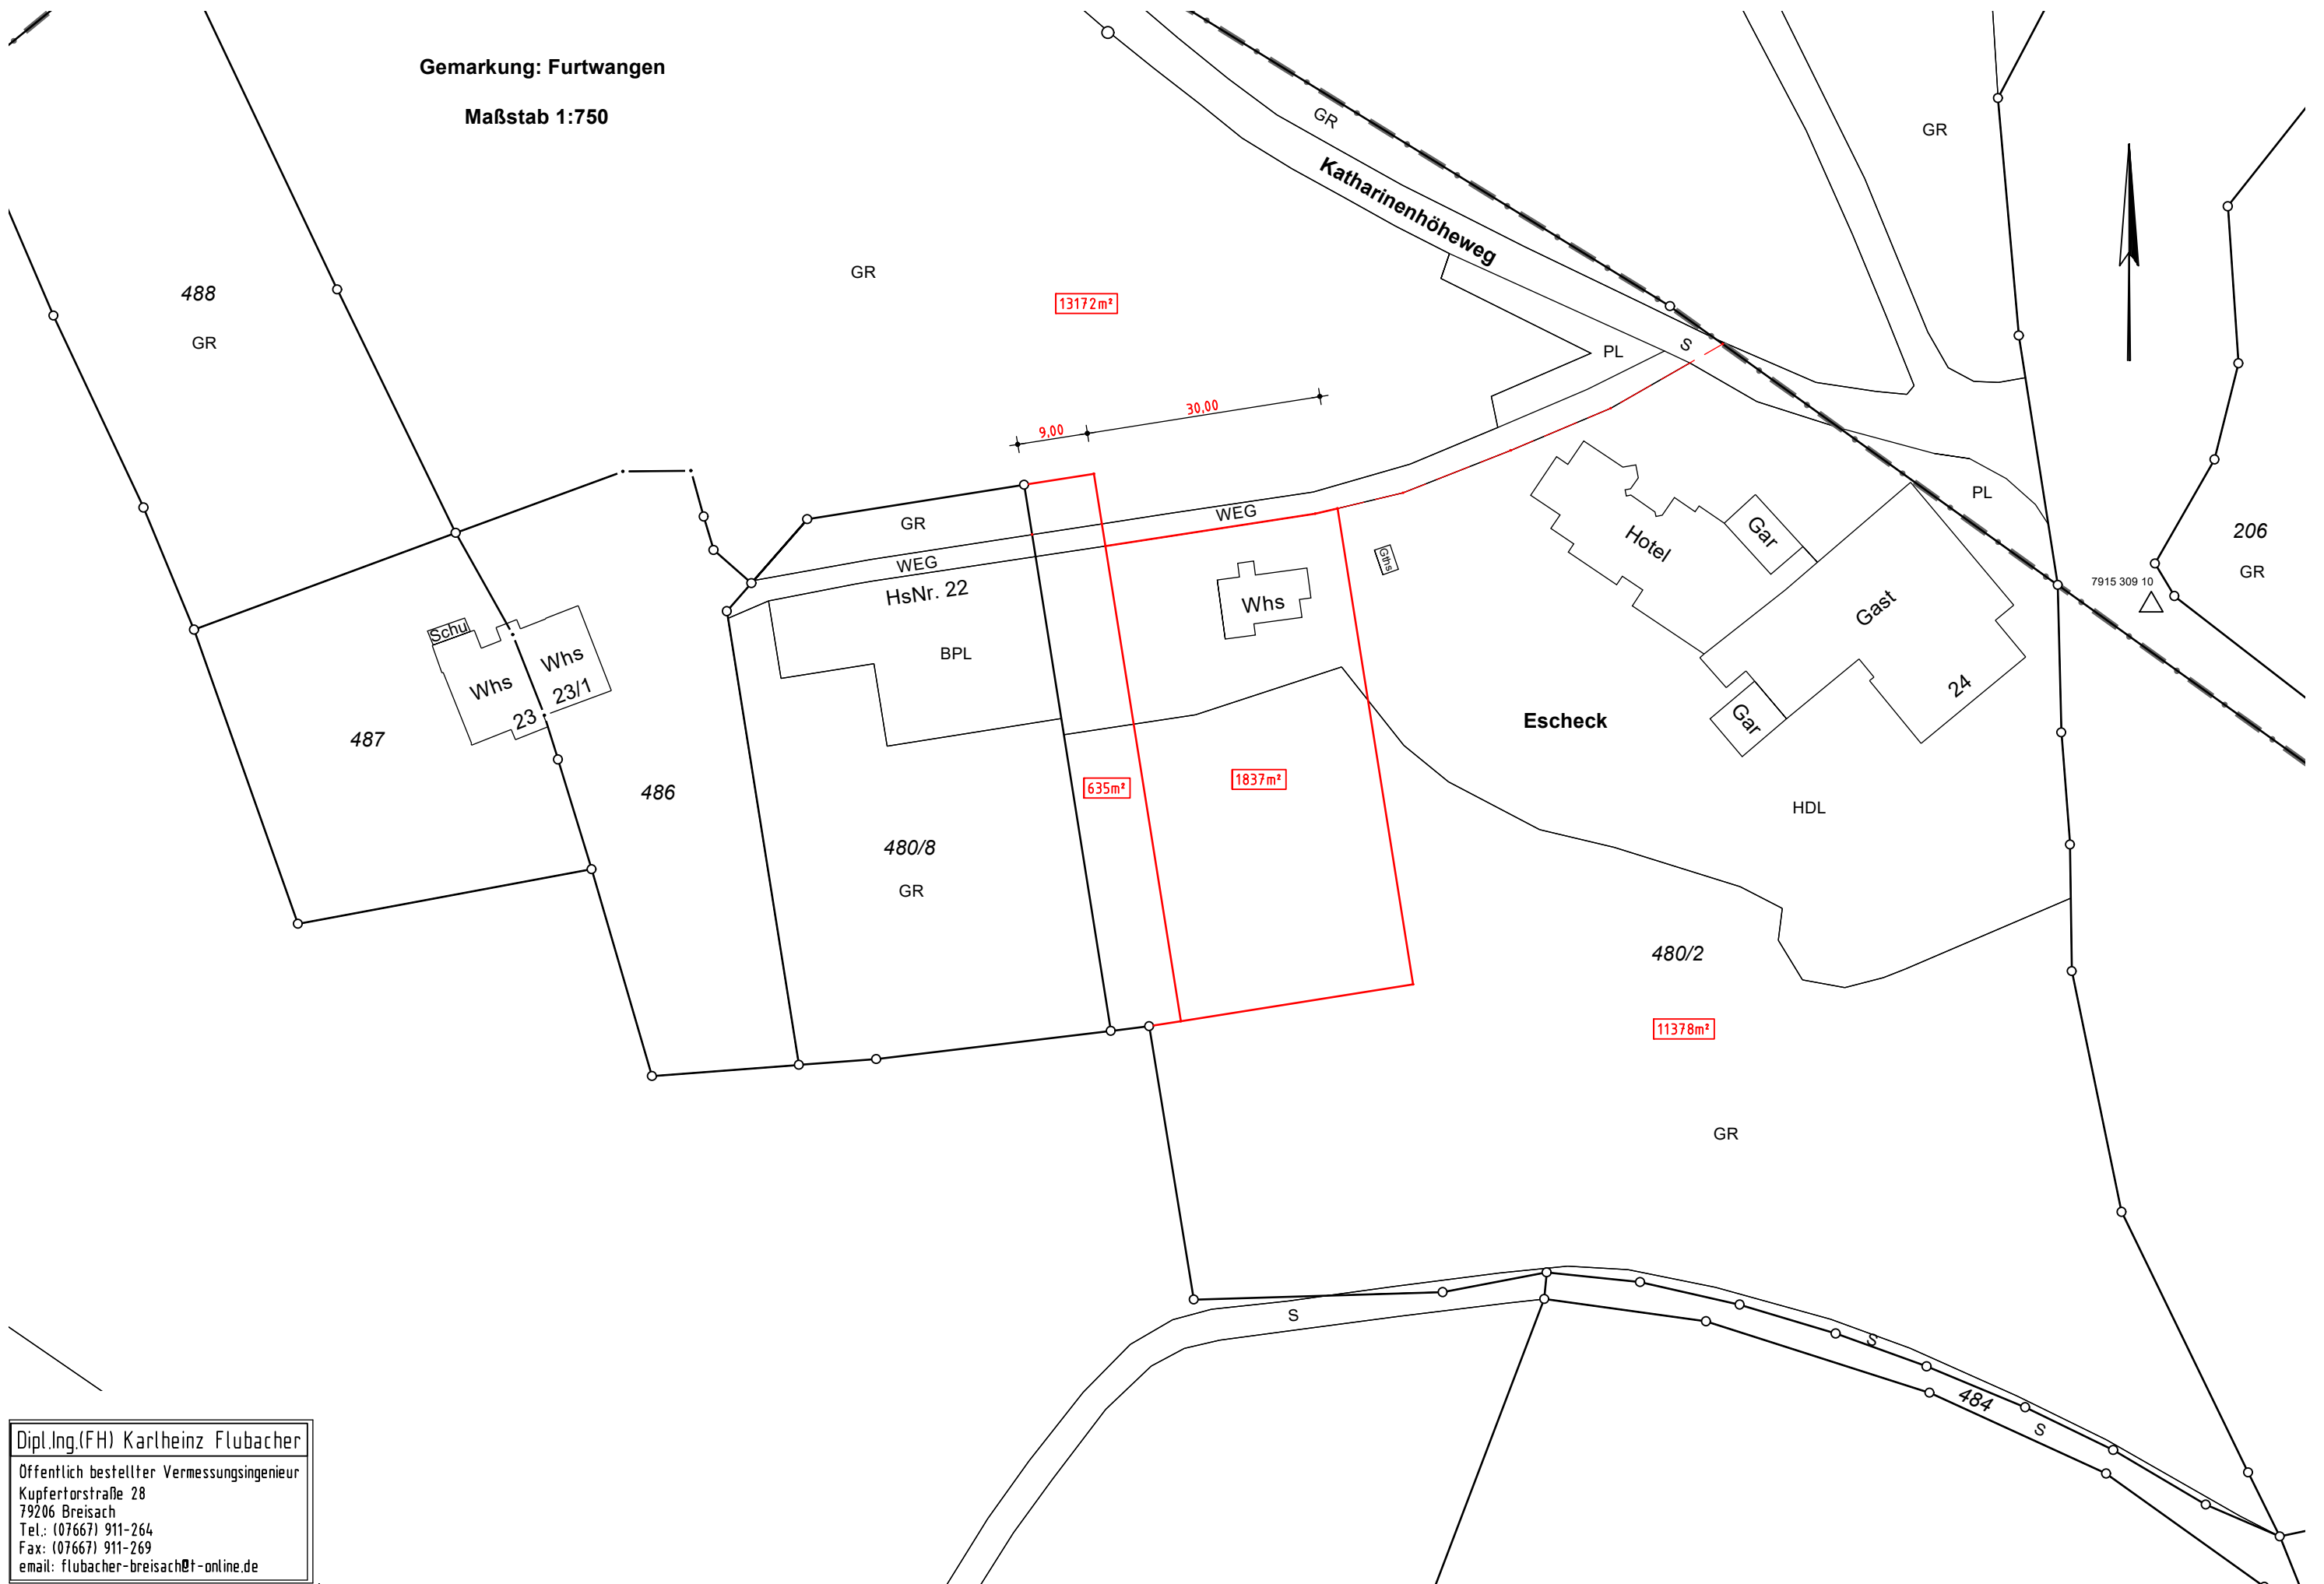

Dipl.Ing.(FH) Karlheinz Flubacher
Öffentlich bestellter Vermessungsingenieur
Kupfertorstraße 28
79206 Breisach
Tel.: (07667) 911-264
Fax: (07667) 911-269
email: flubacher-breisach@t-online.de