DOPPELHAUS IN ERDMANNHA

Schrenk, Tulpenstr. 9
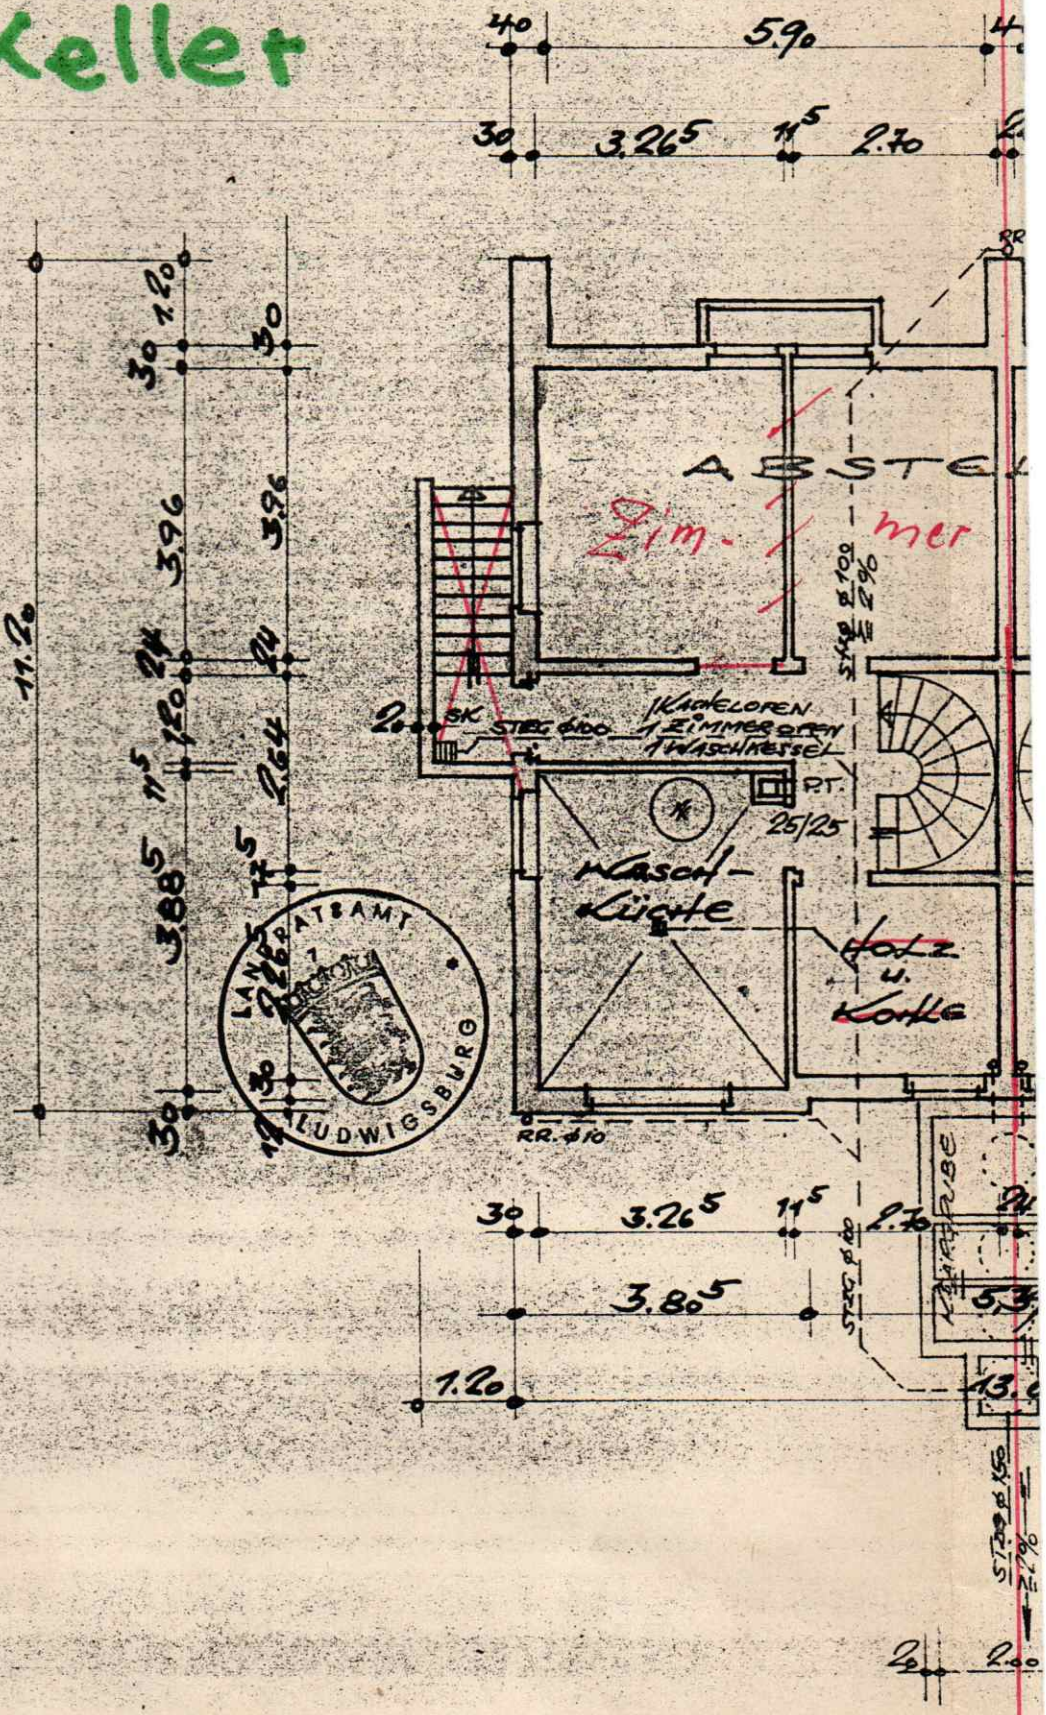
Keller