


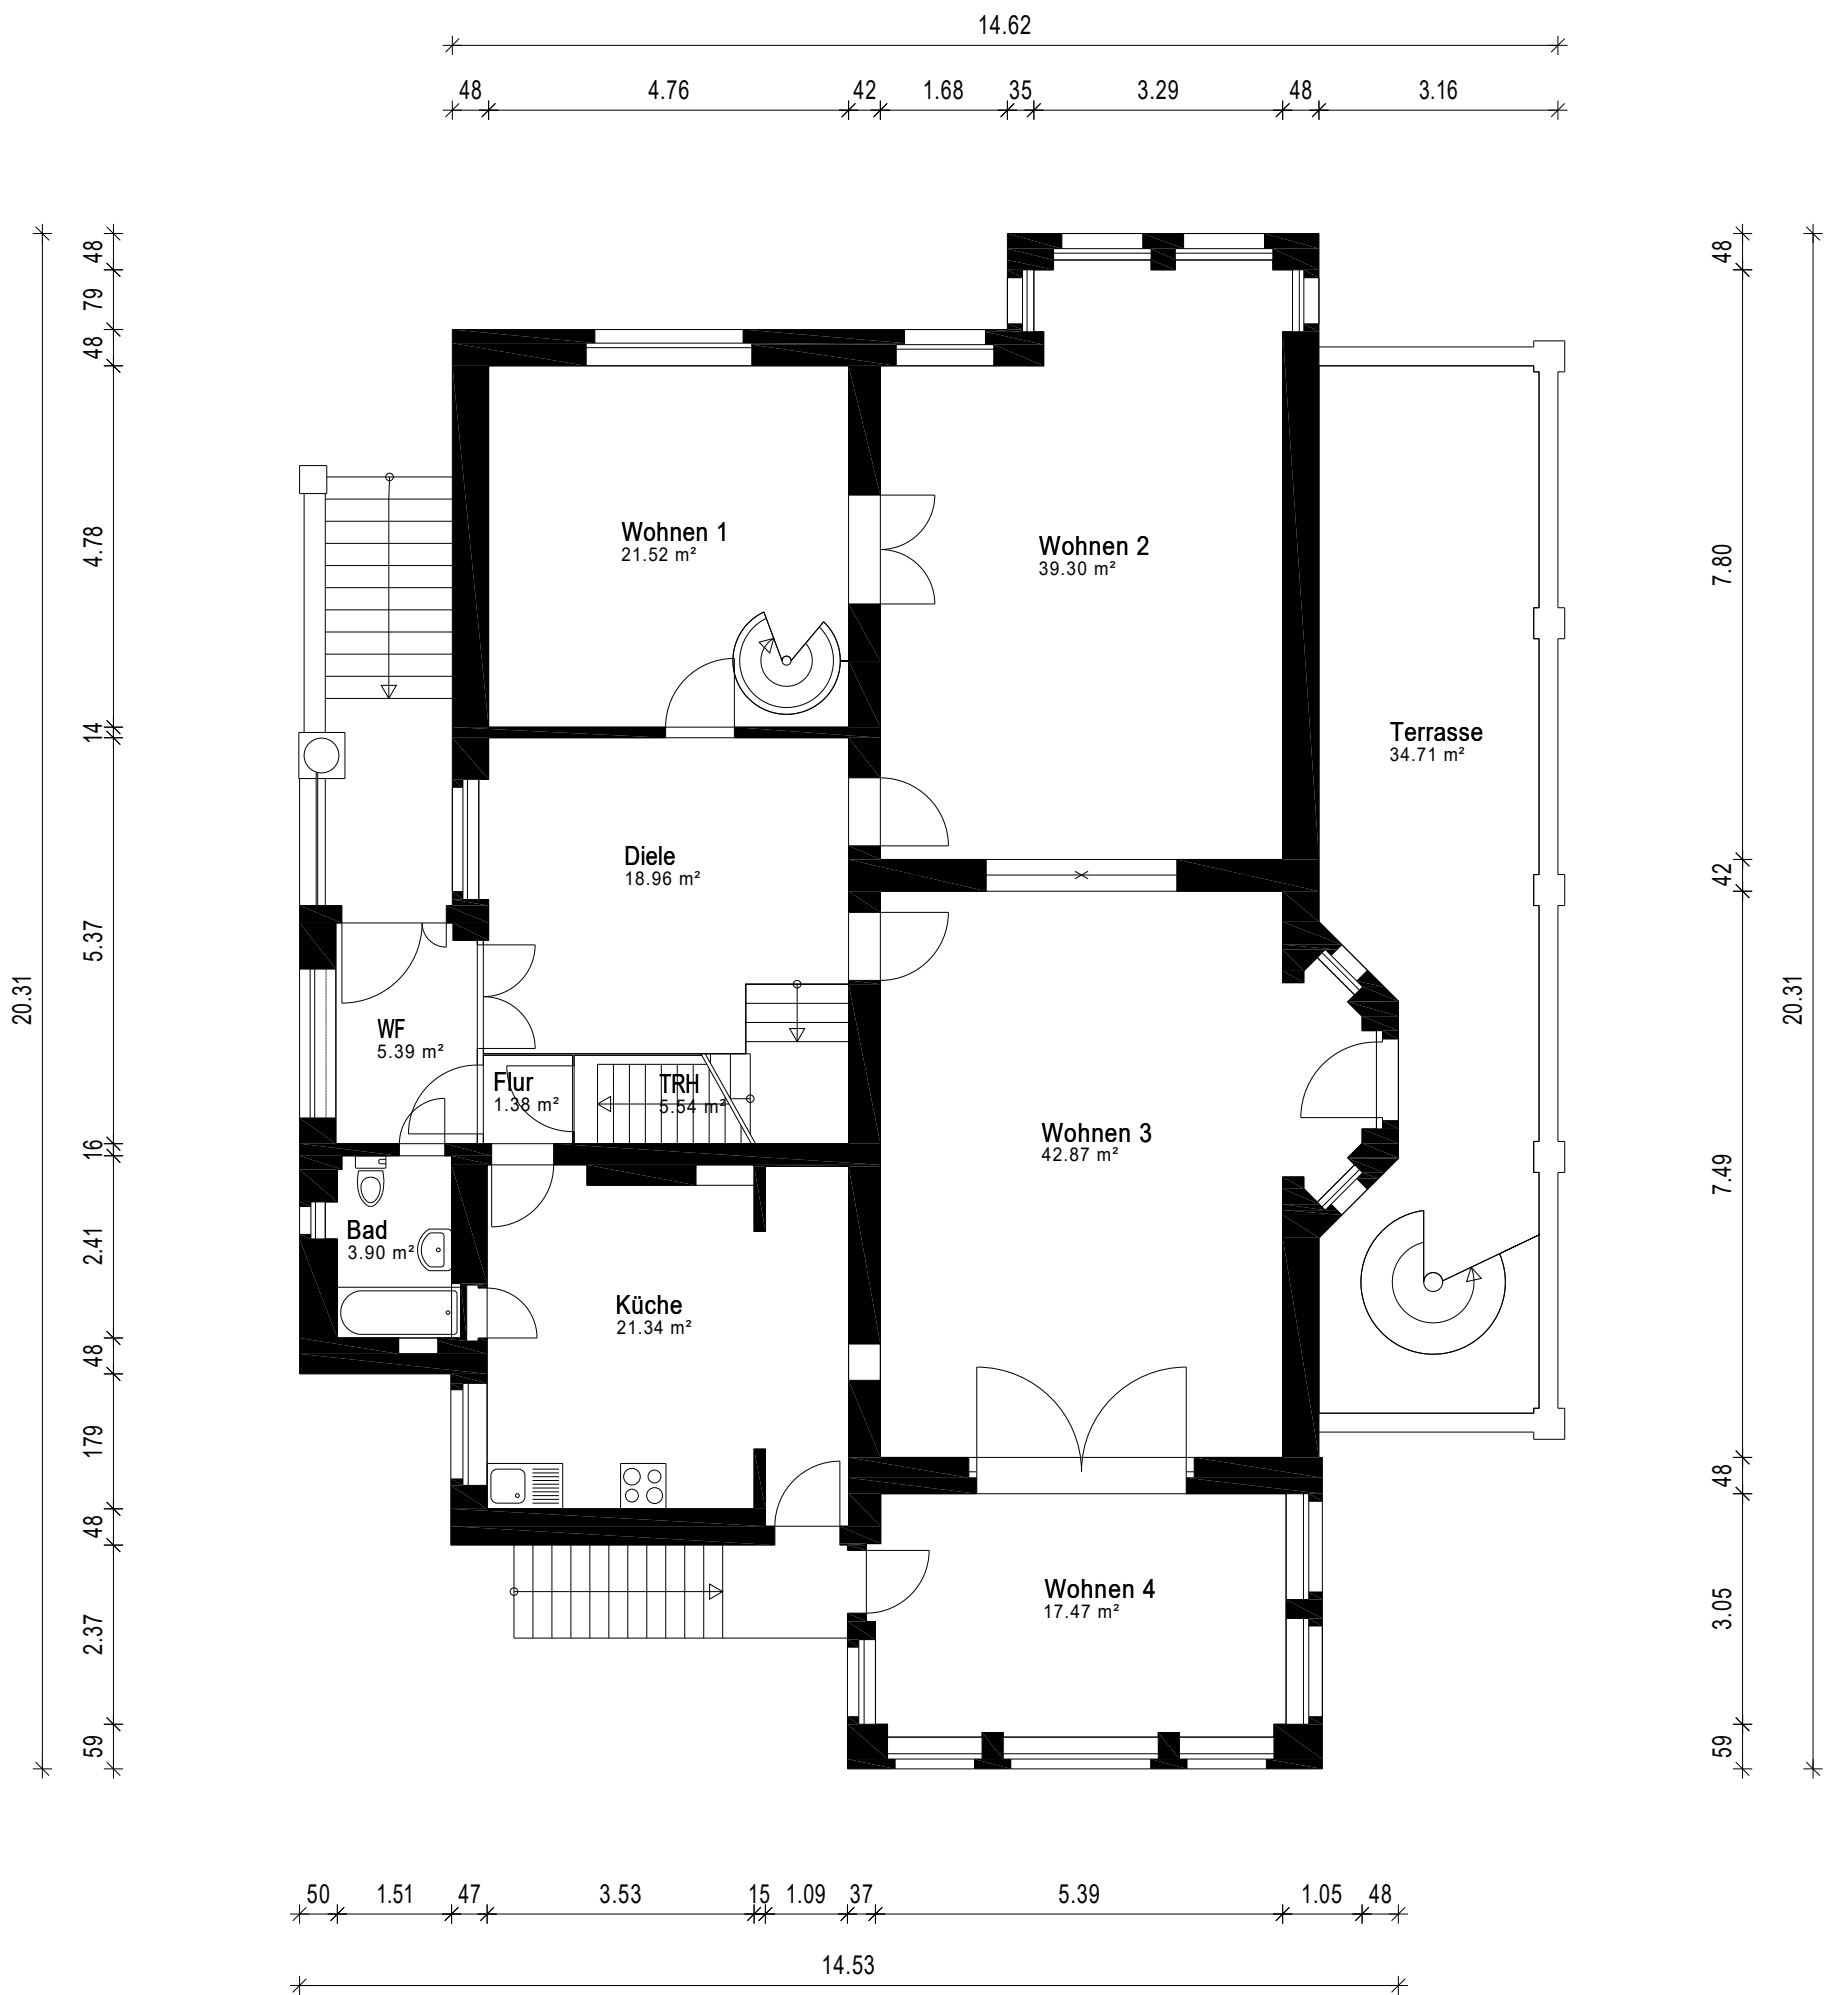

Gebäude			Einfamilienhaus		
Ort/Straße			12205 Berlin, Ringstraße 32		
Planinhalt			Erdgeschoss		
Maßstab		1:100	Datum		22.05.2023
Objekt-Nr.		-	Plan-Nr.		2



grundriss.com
Ein Service der 100Trends AG

Aufmaß - CAD-Service - Flächen