


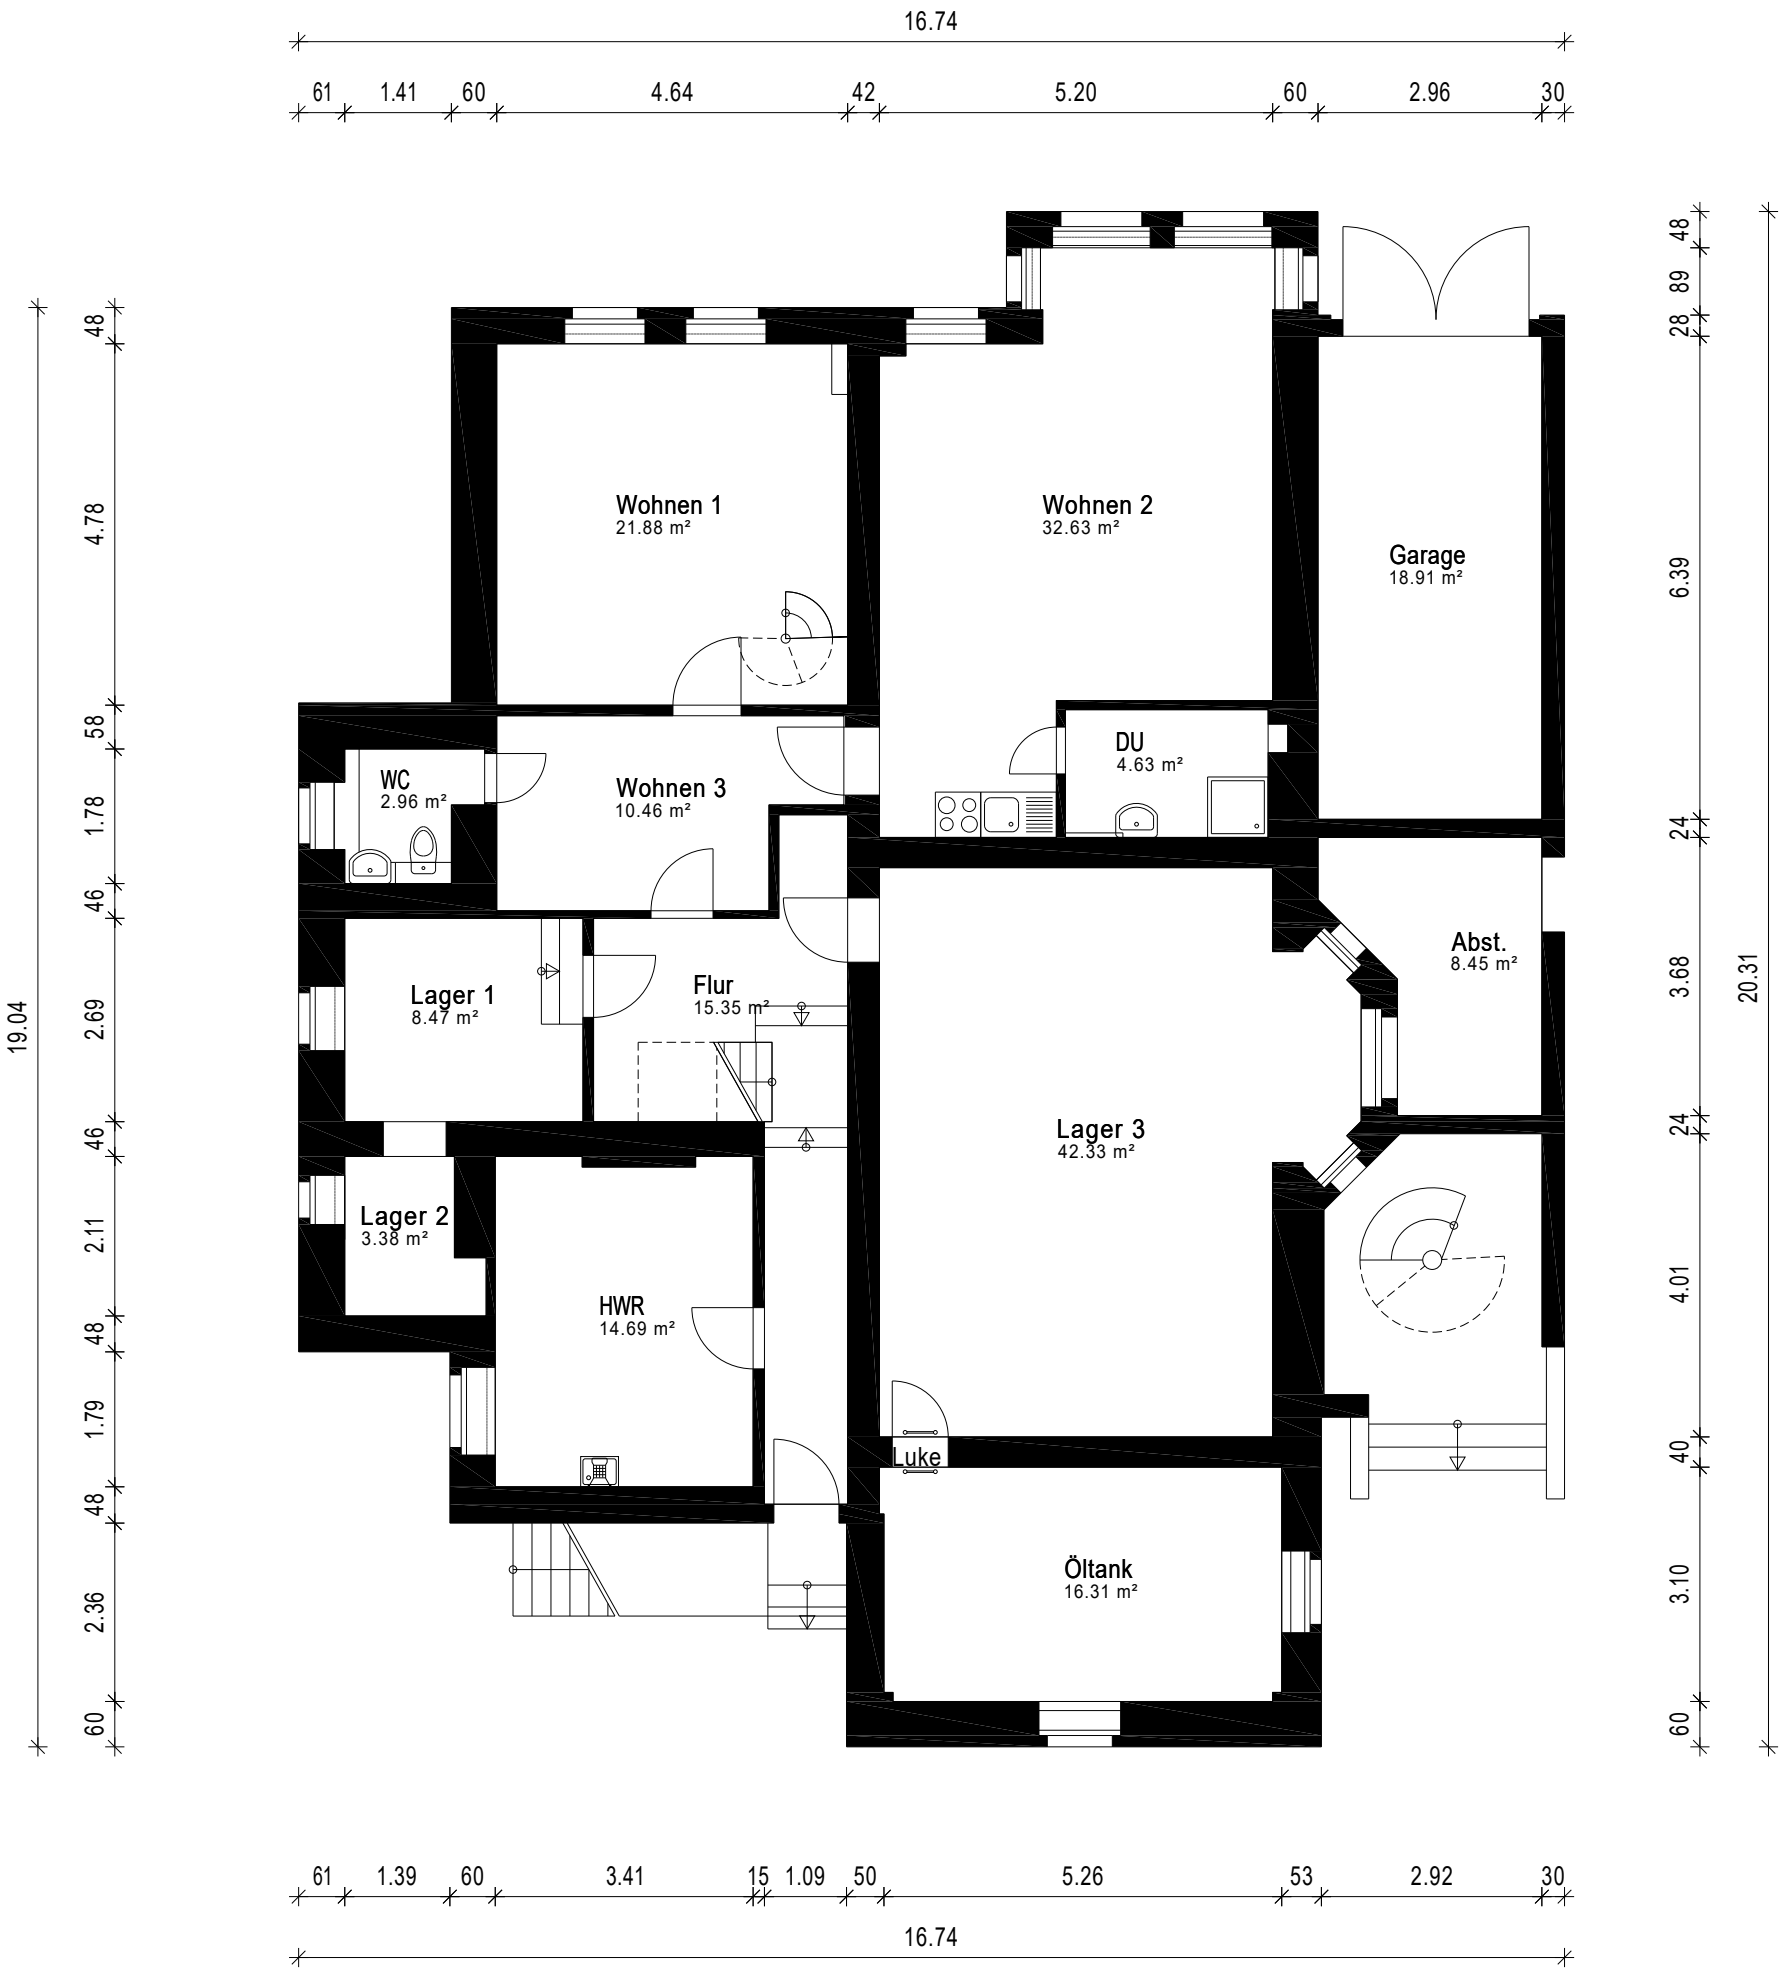

Gebäude		Einfamilienhaus	
Ort/Straße		12205 Berlin, Ringstraße 32	
Planinhalt		Kellergeschoss	
Maßstab	1:100	Datum	22.05.2023
Objekt-Nr.	-	Plan-Nr.	1
		 Aufmaß - CAD-Service - Flächen	