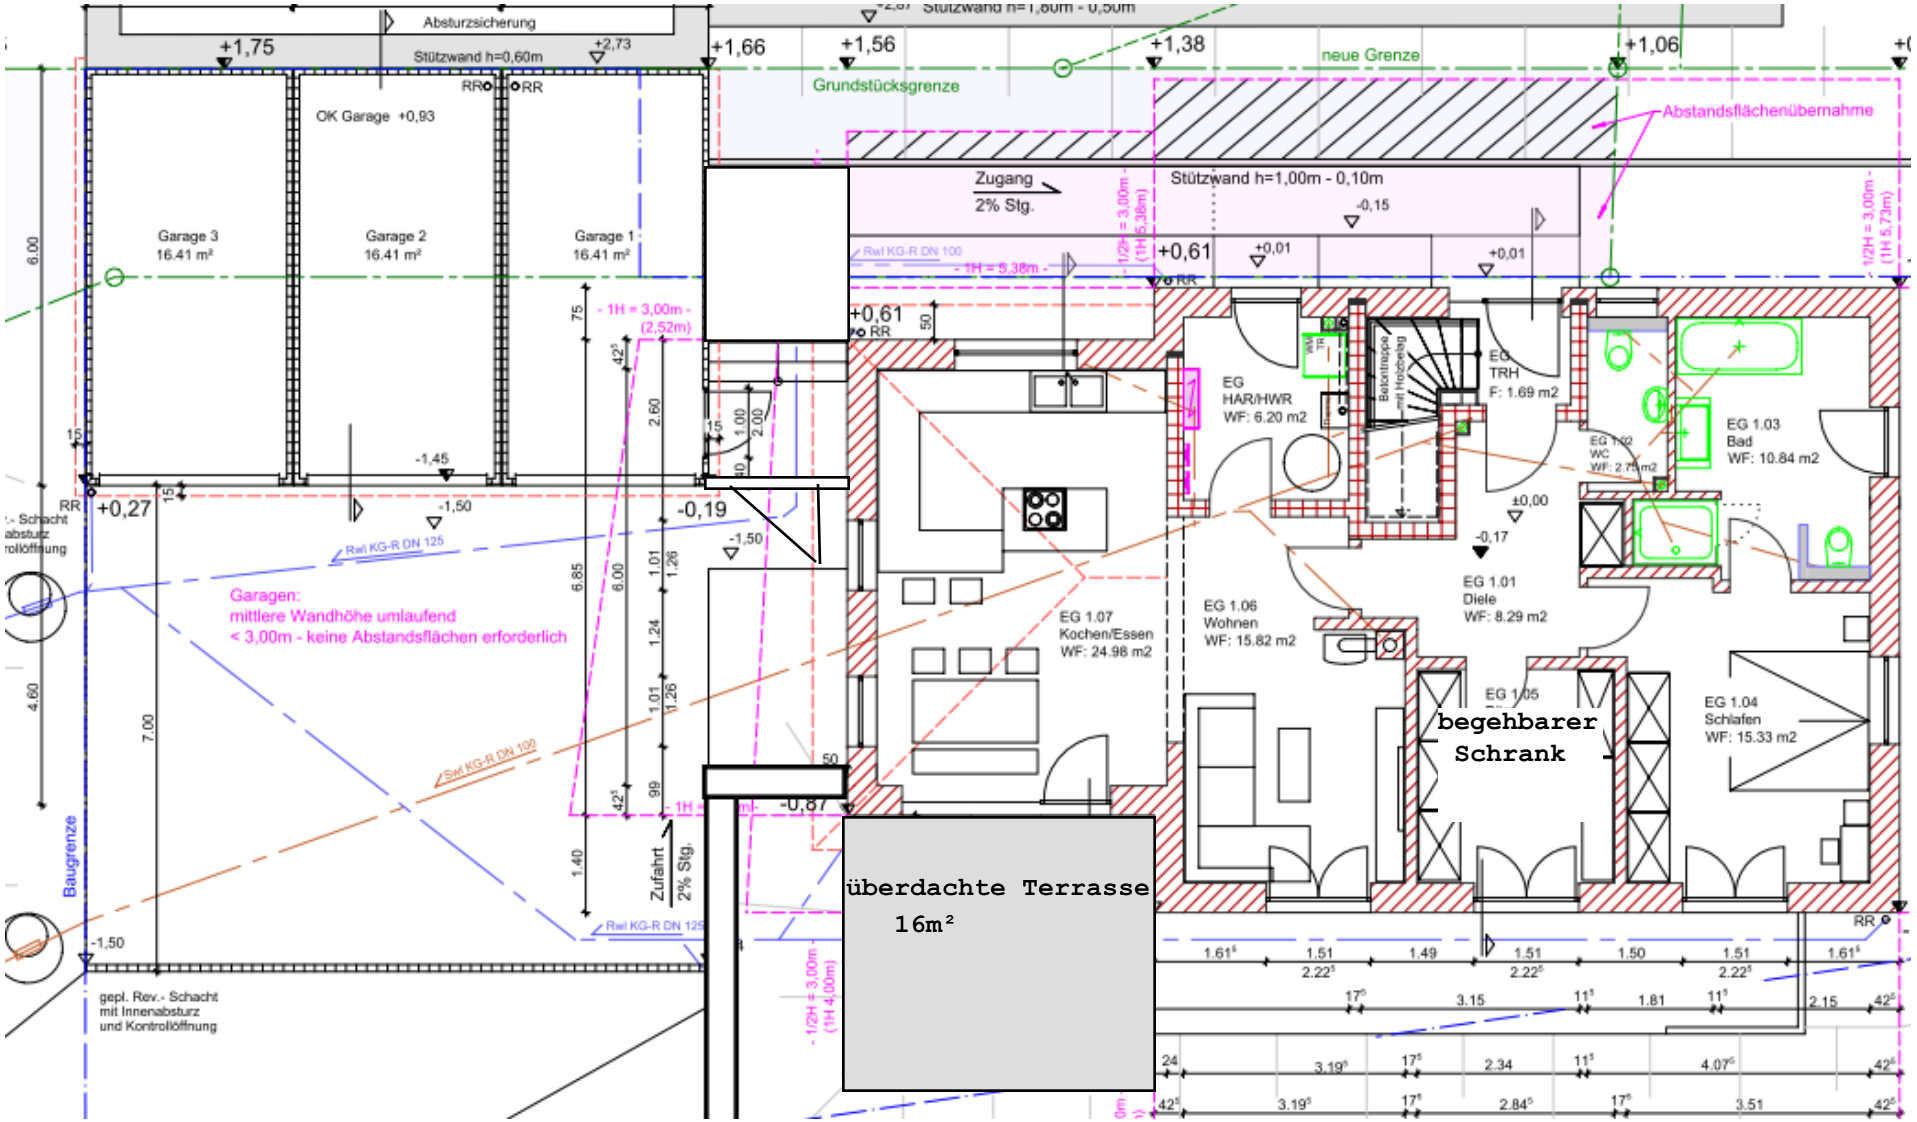
Absturzsicherung
Stützwand h=0,60m
+1,75
+2,73
+1,66
+1,56
+1,38
+1,06
neue Grenze
Grundstücksgrenze
Abstandsflächenübernahme
OK Garage +0,93
Garage 3
16.41 m²
Garage 2
16.41 m²
Garage 1
16.41 m²
Zugang
2% Stg.
Stützwand h=1,00m - 0,10m
+0,61
+0,01
-0,15
EG
HAR/HWR
WF: 6.20 m2
EG
TRH
F: 1.69 m2
EG 1.03
Bad
WF: 10.84 m2
EG 1.02
WC
WF: 2.75 m2
EG 1.07
Kochen/Essen
WF: 24.98 m2
EG 1.06
Wohnen
WF: 15.82 m2
EG 1.01
Diele
WF: 8.29 m2
EG 1.05
EG 1.04
Schlafen
WF: 15.33 m2
begehbarer
Schrank
überdachte Terrasse
16m²
+0,27
-0,19
-0,87
-1,45
-1,50
Garagen:
mittlere Wandhöhe umlaufend
< 3,00m - keine Abstandsflächen erforderlich
Baugrenze
Zufahrt
2% Stg.
gepl. Rev.- Schacht
mit Innenabsturz
und Kontrollöffnung