


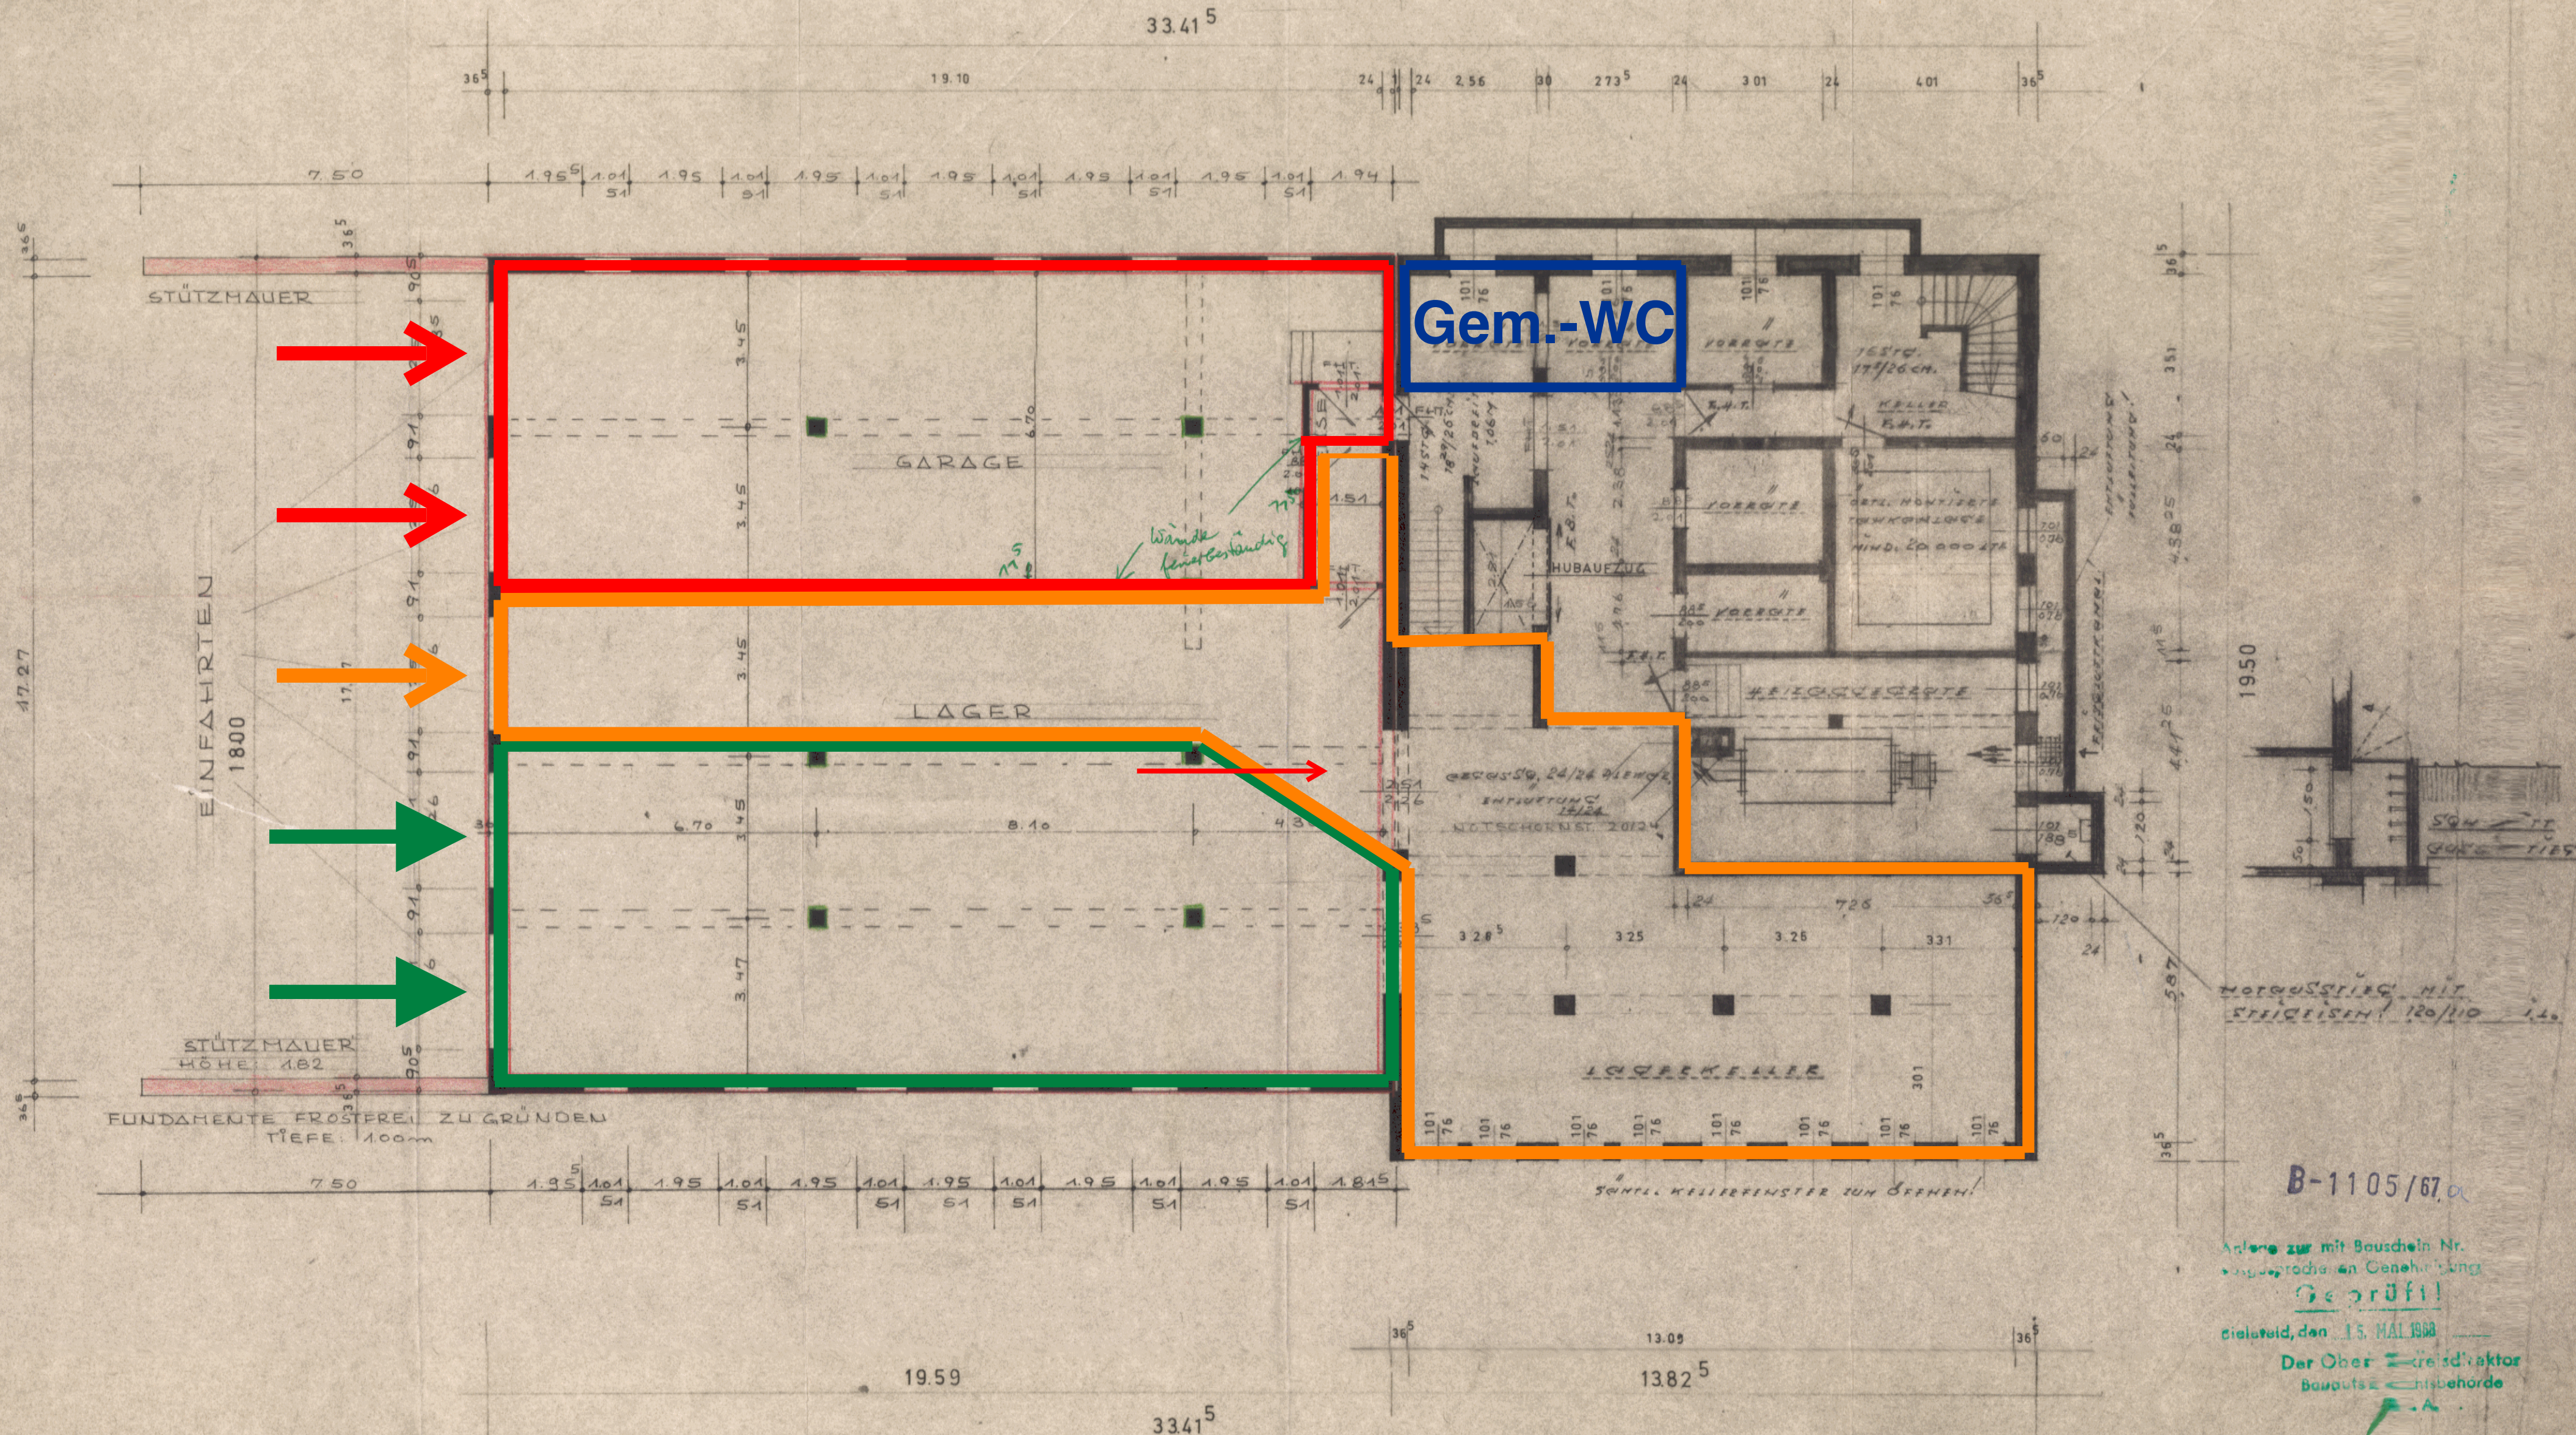

Gem.-WC

33.41⁵

B-1105/67

Anlage zur mit Bauschein Nr. 1000/67
geprüften Genehmigung
Geprüft!
Bielefeld, den 15. Mai 1968
Der Oberkreisdirektor
Baupolizei-Verwaltung

gewerbeaufsichtlich geprüft
Bielefeld, den 13. Mai 1968
Staatliches Gewerbeaufsichtsamt Bielefeld

Neubau einer Grossküche in Ouelle	
Flur: 1	Flurst.: 833
Bout. Kellergeschoss	
Ges.: 1	ARCHITEKTURBÜRO DIPL.-ARCH. FRANK TIMPE
Ged.ort: 1	Beratender Ingenieur für Schallschutz, Wärmeschutz, Raumakustik
Ged.ort: 1	4811 Unbedissen/Bielefeld - Döringstr. 333 - Postf. 15
Ged.ort: 1	Bauherr: EHEIMUTH, FRANK
Ged.ort: 1	BIELEFELD-BIERH. KROHN & S. 2-STR.
Ged.ort: 1	Unbedissen den 10.5.1967.
Maßstab: 1:100	Zeichn. Nr. 67.91
	Blatt Nr. 2