


QUERSCHNITT.

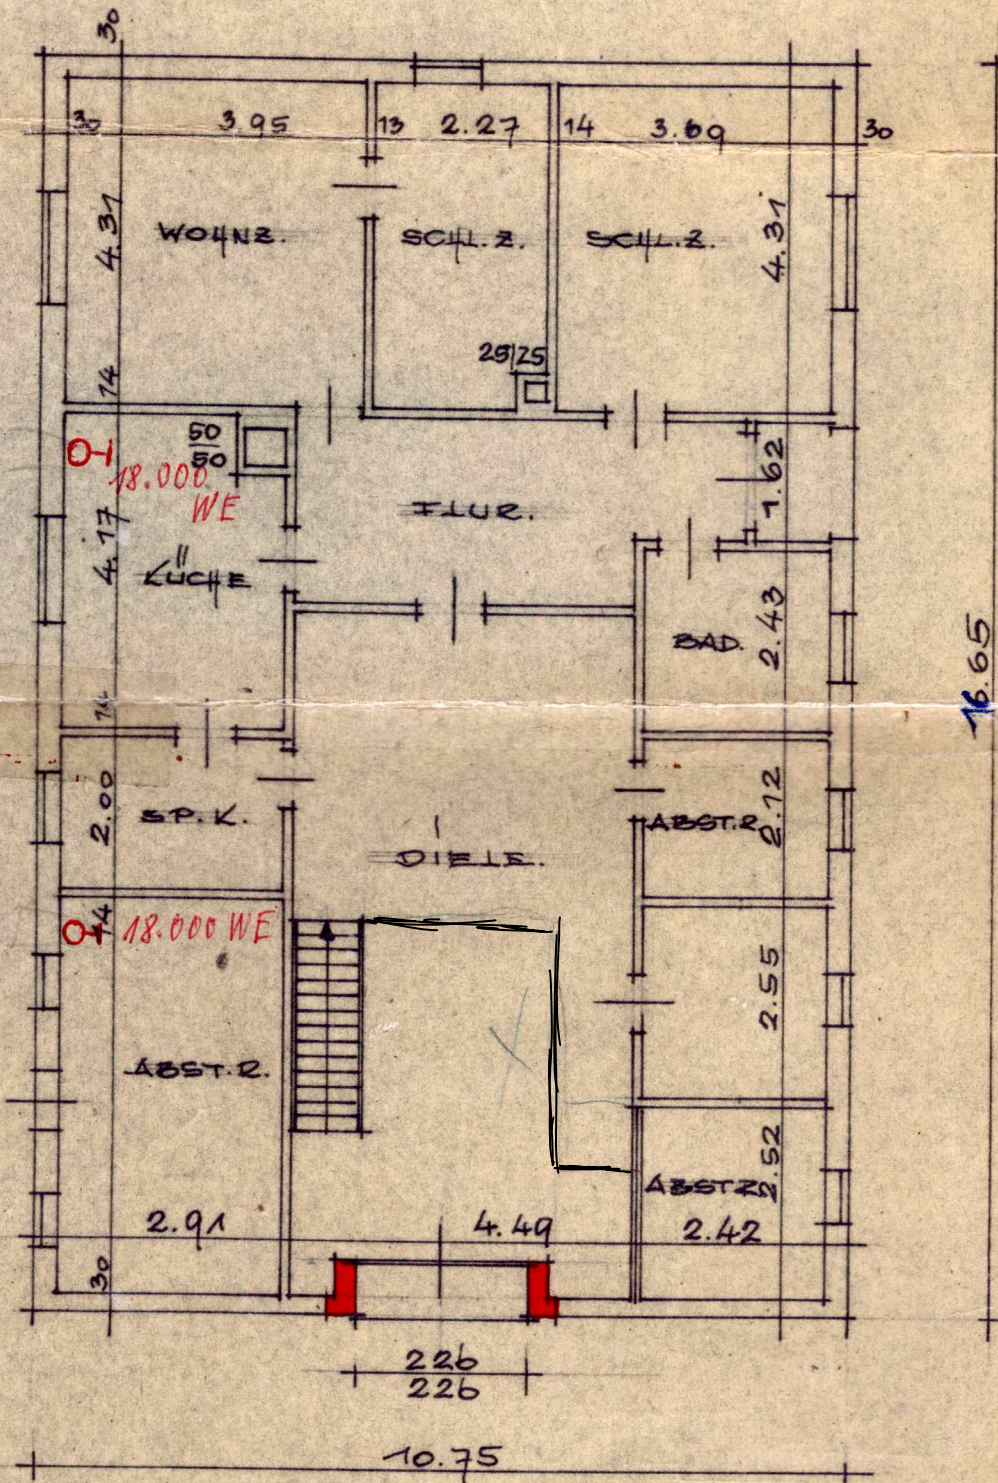

ERDGESCHOSS.