


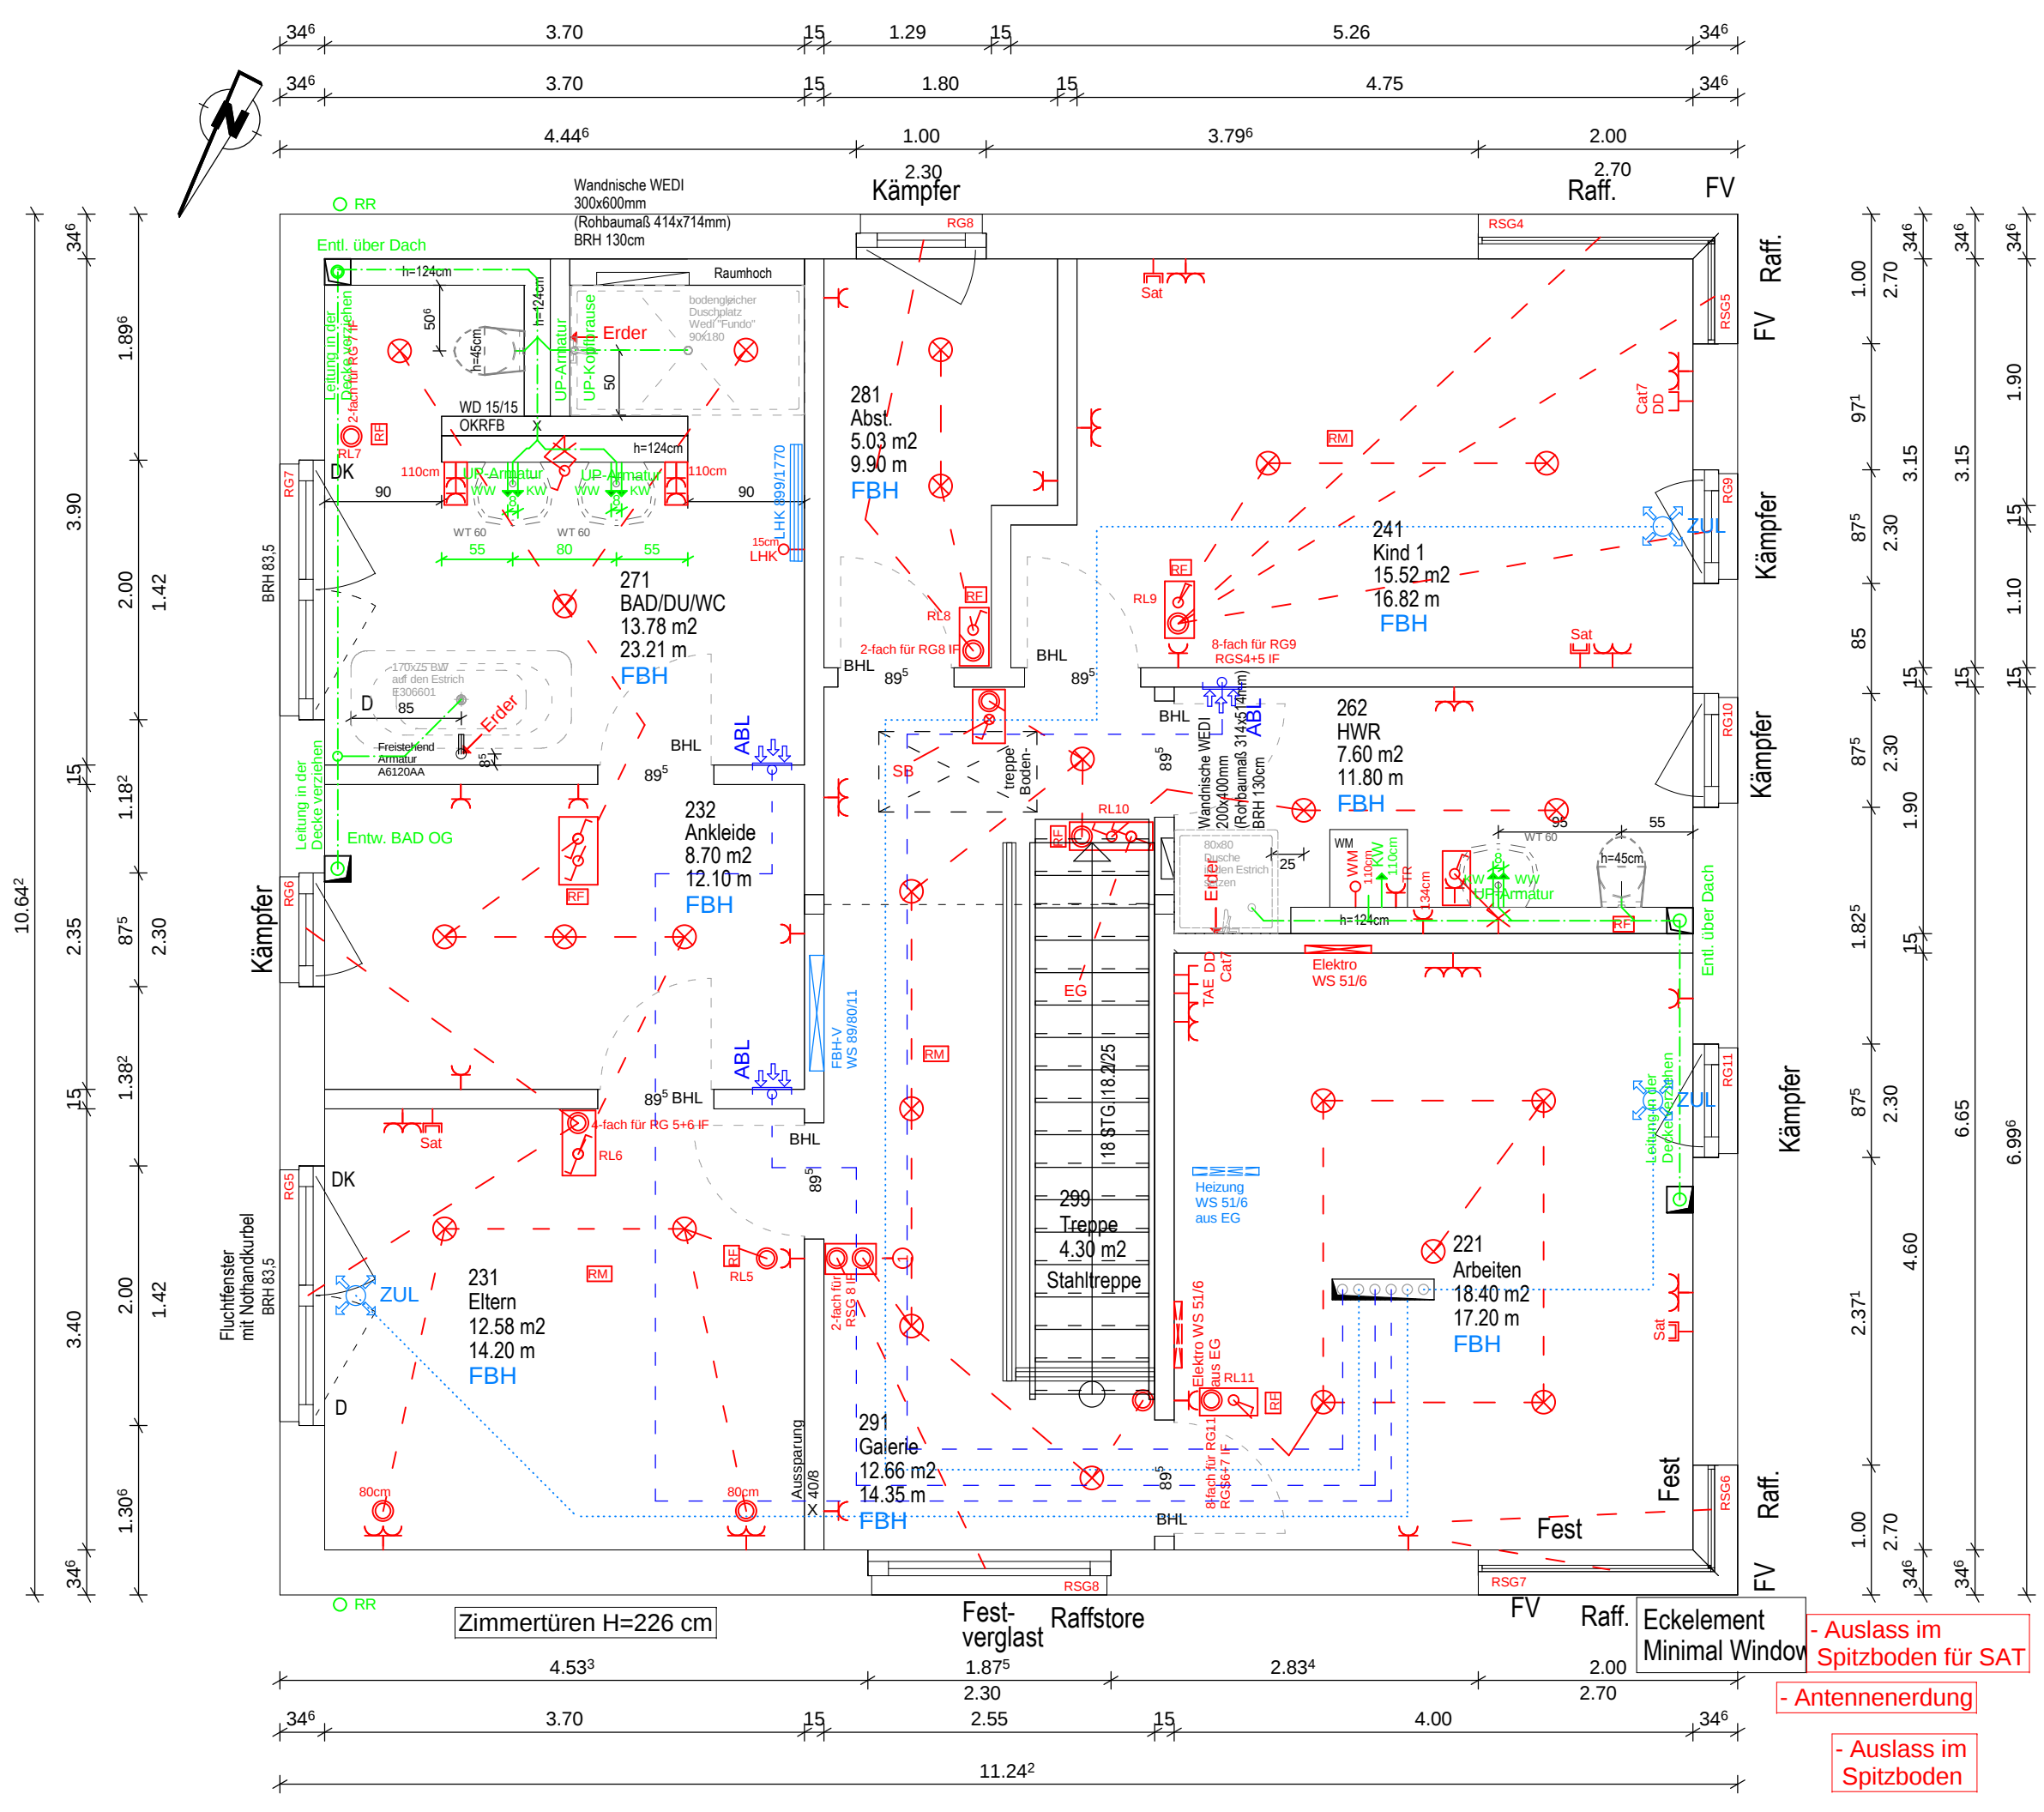

Die genaue Lage der 45° - Wandanschlüsse kann erst bei der Erstellung der Produktionspläne geprüft werden! Evtl. Masskorrekturen behalten wir uns vor!

Technische Änderungen vorbehalten.
Genauze Maße sind am Bau zu nehmen.

EG-DG 3-fach Verglasung
EG-DG Alle Fenster SSK II
KG laut Auftrag

Unterschrift Kunde:

Unterschrift Ausstattungsberater:



Peter Hoch GmbH & Co. KG
Im Schiffels
55491 Büchenbeuren
Tel. 06543/50170-251
Fax: 06543/50170-10

Elektro:		Heizung:	
Ausschalter, einpolig	110 cm	FU	Fernwärme
Ausschalter, einp. mit Kontrollleuchte	110 cm	HK	Heizkörper
Wechselschalter, einpolig	110 cm	LHK	Leiterheizkörper
Serien-Wechselschalter	110 cm	LAS	Luft-Abgasschornstein
Serienschalter, einpolig	110 cm	FBH	Heizkörper
Taster	110 cm	FBT	Fußbodenheizung
Rolladenschalter	110 cm	FBH-V	Fußbodenheizungsverst.
zentraler Rolladenschalter	110 cm	AW	Außenwasserhahn
Wandauslass	178 / 110 cm	VW	Warmwasser
Wandauslass mit Schalter	178 / 110 cm	KW	Kaltwasser
Deckenauslass	140 cm	RW	Regenwasser
Raumcontroller	140 cm		
Einfach-Steckdose m. Schuko	30 cm	HZ	Steigleitung Heizung
Doppel-Steckdose m. Schuko	30 cm	FBT	Ventil f. Fußbodentemp.
Dreifach-Steckdose m. Schuko	30 cm		
Einfach-Steckdose geschaltet	30 / 110 cm		
Antennensteckdose	30 cm		
Telefonsteckdose	30 cm		
Klingelanlage	110 cm		
Gong	228 cm		
Objektanschl. Herd	30 cm		
Objektanschl. Geschirrspüler	30 cm		
Objektanschl. Backofen	30 cm		
Objektanschl. Kühlschrank	213 cm		
Objektanschl. Mikrowelle	110 cm		
Objektanschl. Wäschetrockner	30 cm		
Objektanschl. Waschmaschine	30 cm		
Objektanschl. Heizungsanlage	110 cm		
Raumfühler, nur bei FBH-Heizung	140 cm		
Außenfühler	240 cm		
Kombination waagrecht / senkrecht			
Fensterkontaktschalter			

Index	Datum	Änderungsgrund
a	17.8.17	OG- 3x RF ergänzt (R232,R291,R262)
b		
c		
d		
e		

Ausstattungsberater Bemusterung:
Herr
Tel.: 06543-50170251

Architekt: Regina Henrich
Telefon 08348/976074

Bauherr: Kühne
Bernd

KV-Nr.: K2016_40011

Haustyp: FNE 98 - 110 B V6 Dachneigung: 35°Kniestockwand: 0.04m

Anschrift Bauherr: Erzgebirgstr. 21, 86199 Augsburg

Bauort: Kolpingstraße, 86356 Neusäß

Gemarkung: Steppach Flur: x Flurstück: 115/17

Plan: Obergeschoss Maßstab: 1 : 50.0

erstellt am: 23.5.2017 erstellt durch: DFH

geändert am: 17.08.2017 geändert durch: DFH



- Auslass im Spitzboden für SAT
- Antennenerdung
- Auslass im Spitzboden