



KG

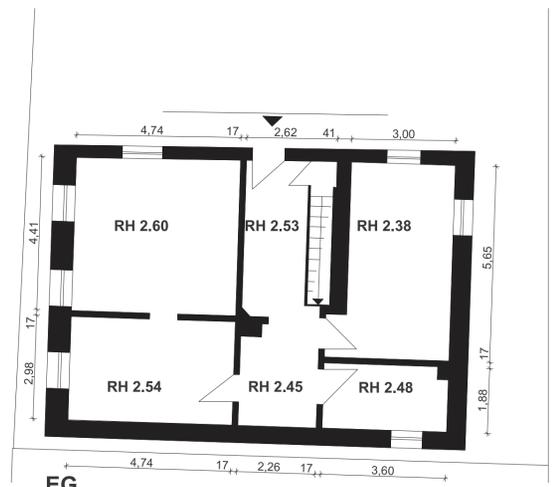

EG


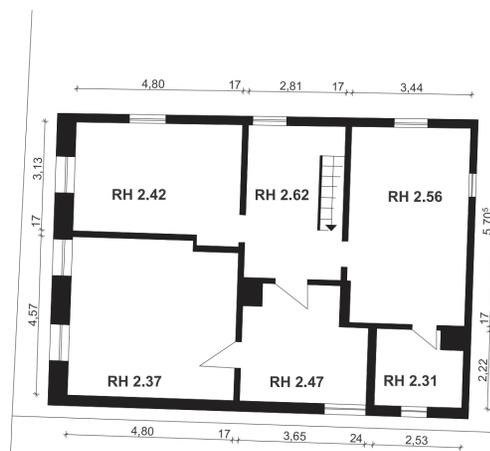

1.OG

Plan:
Wohnhaus [KG - 1.OG]

Datum:
15.05.2014

Maßstab:
1:100

Bauherrin:

Lage:

