


**Dachgeschoss**

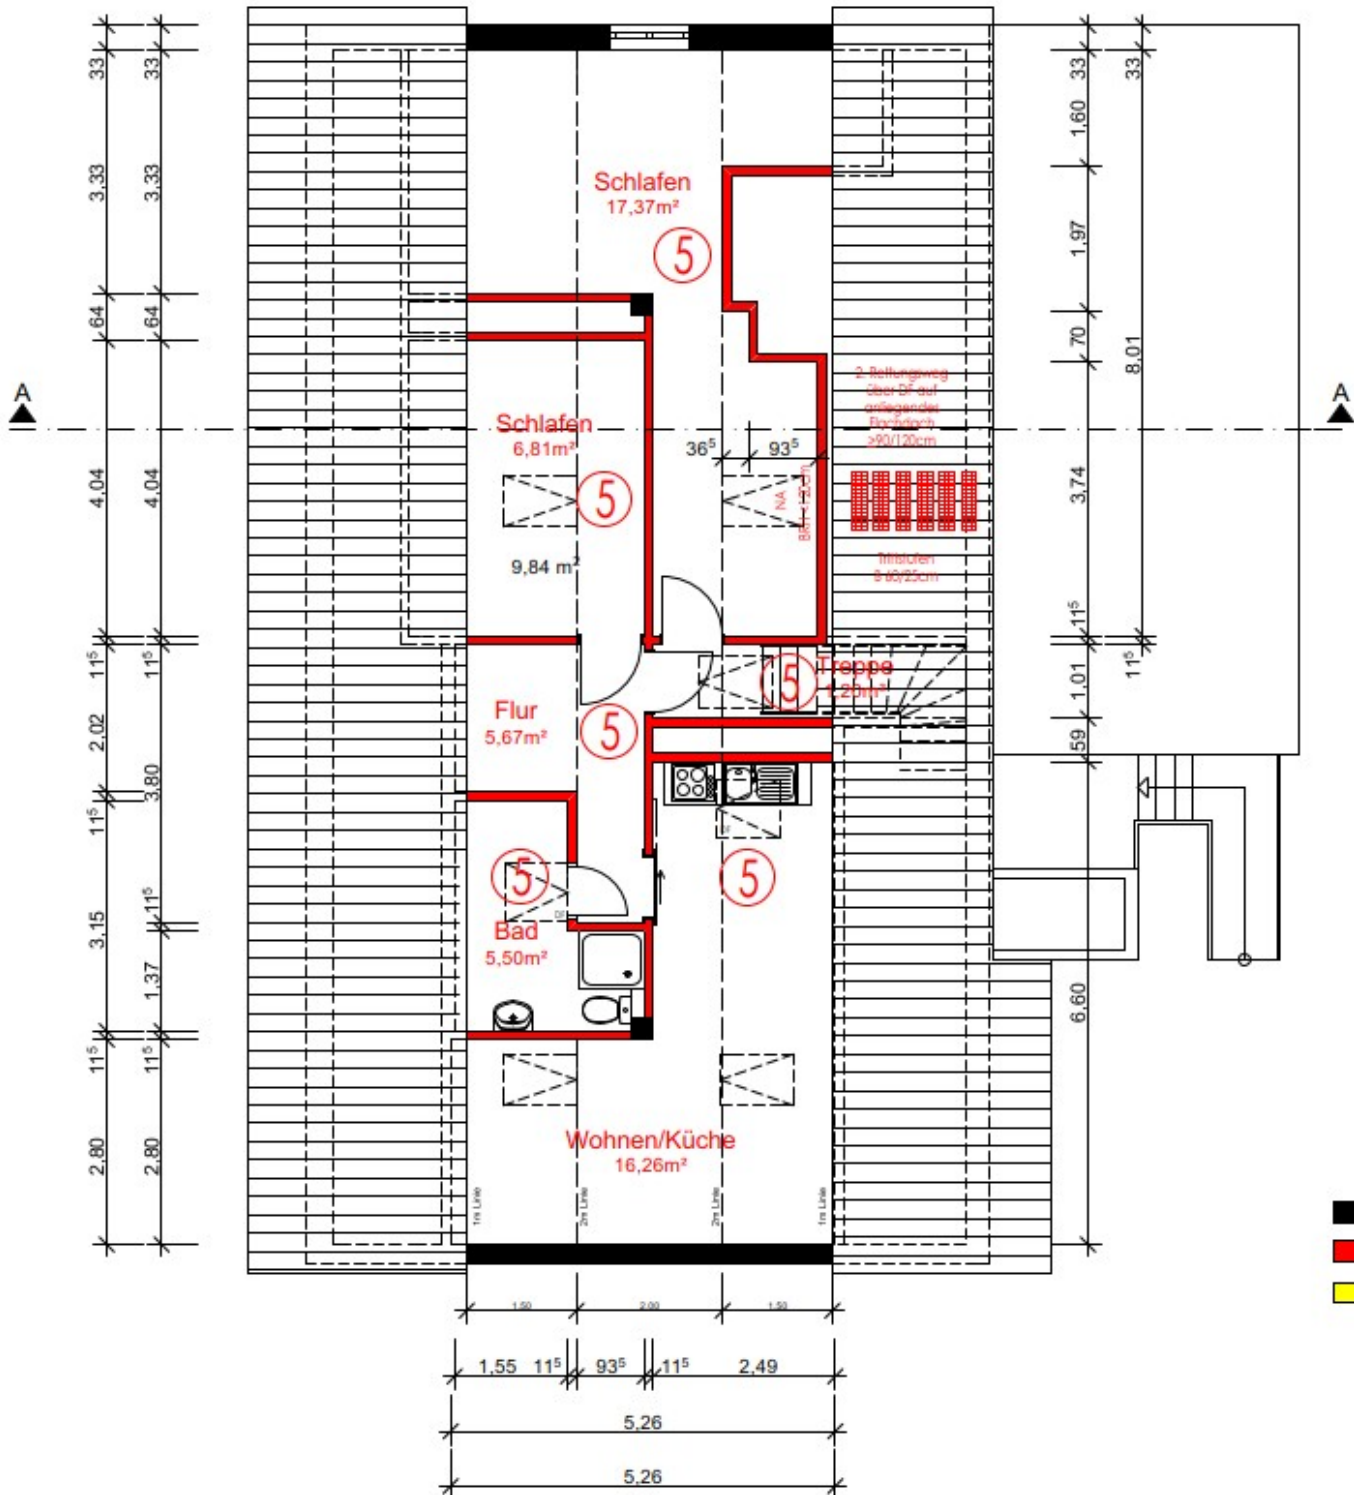

- Bestand
- Neu
- Abbruch

 11stufen 8.60/23cm

36° 93°  
 NA  

Treppe  
 2.20m²

