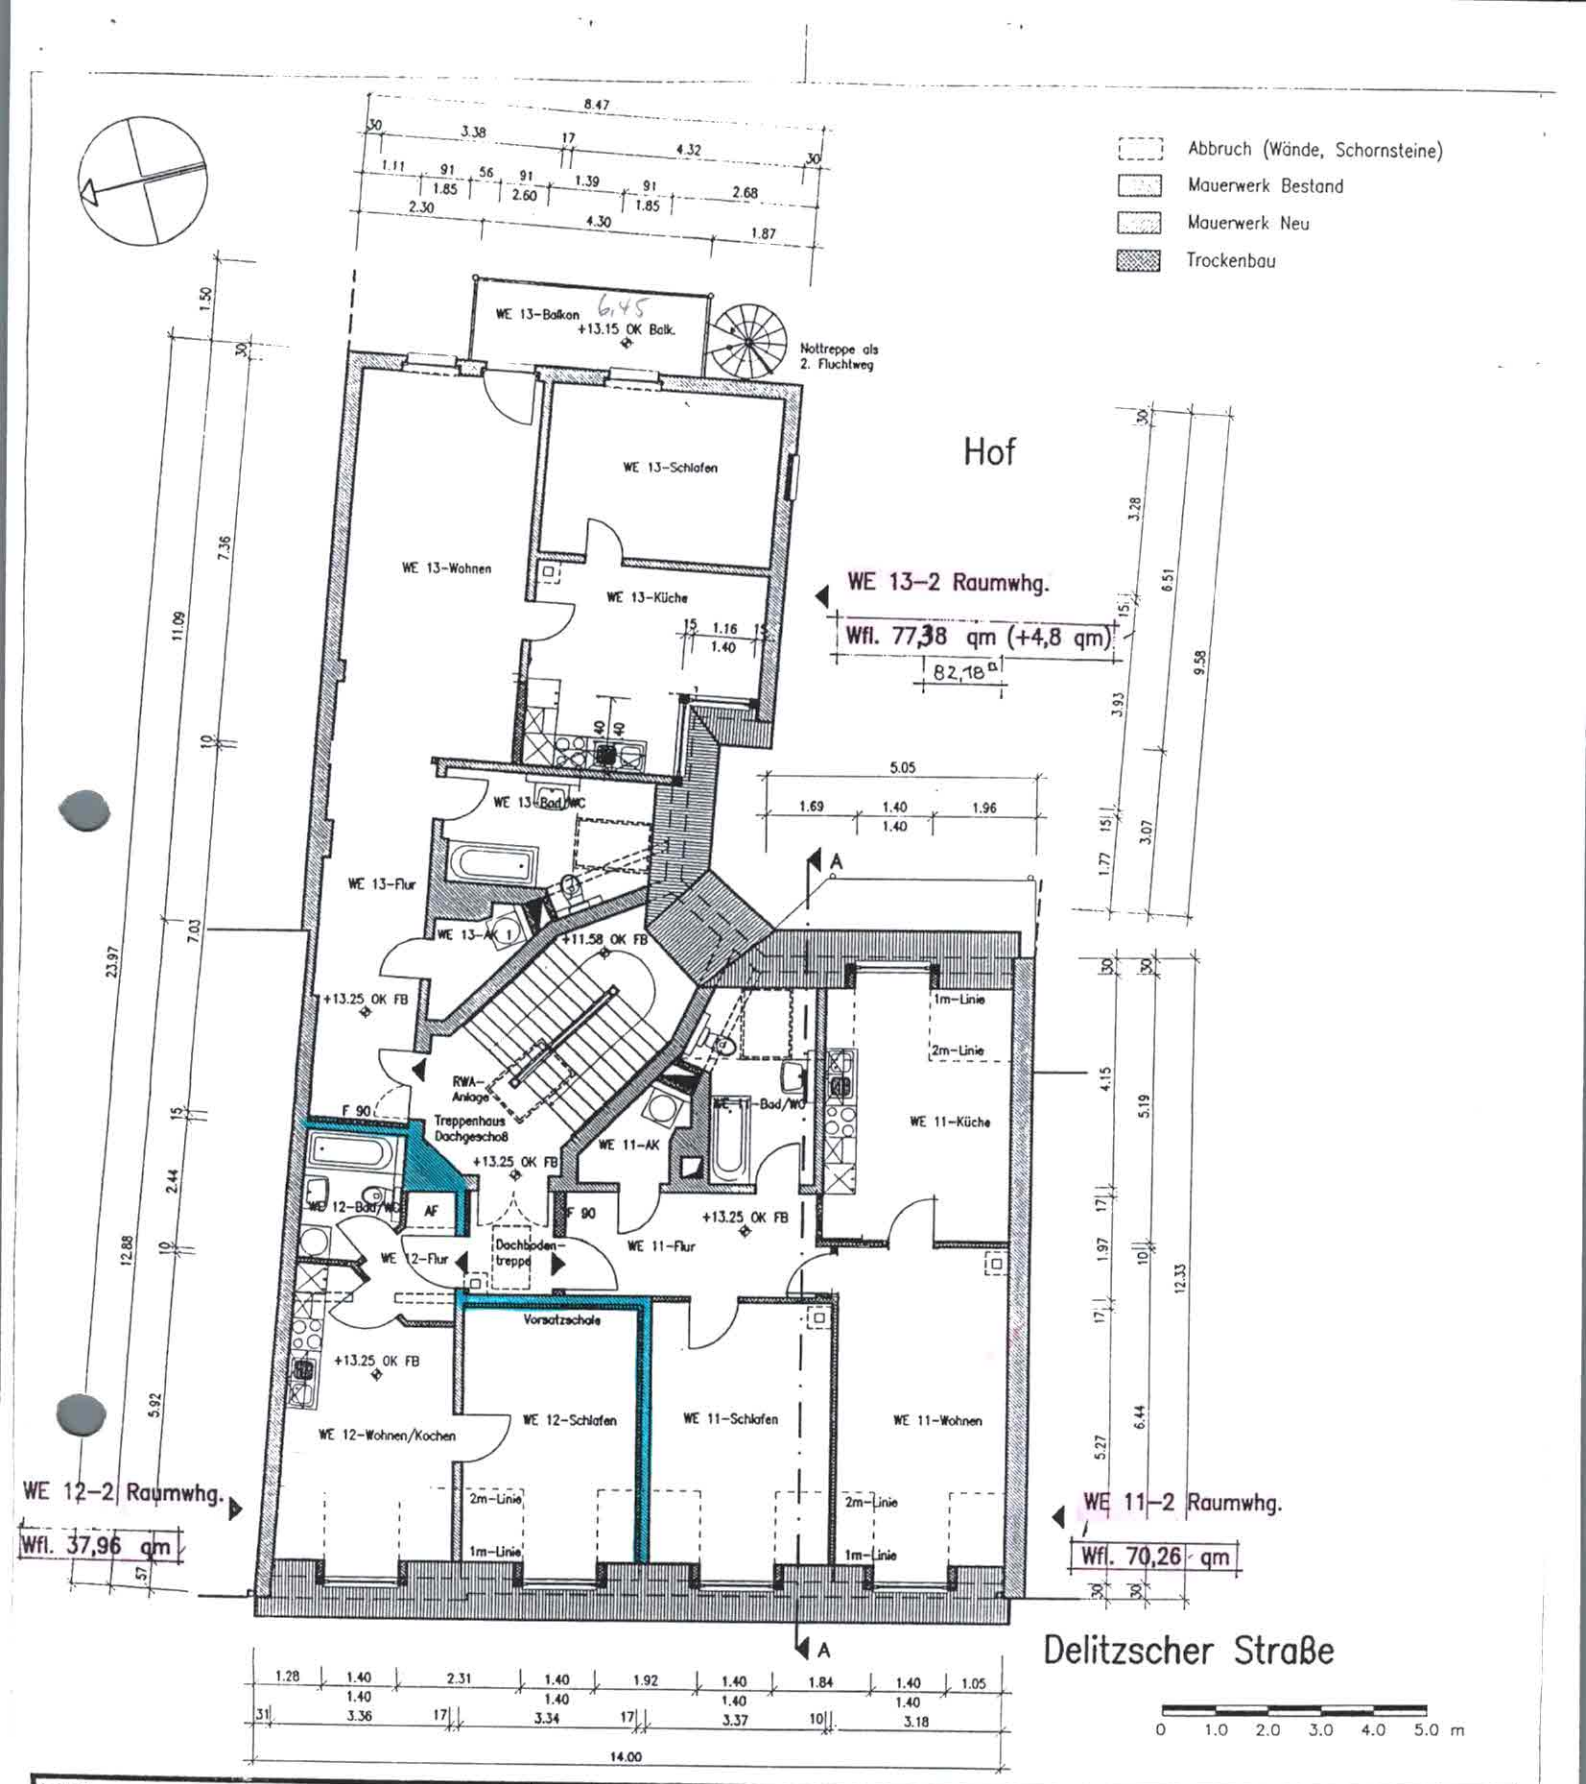

Planung	ARCHITEKTURBÜRO GRUPPE HOLSTEIN Siegfried Holstein Dipl.-Ing. (FH) Architekt VDA Zulassungsnr.: 1616-91-1-a Maximilianallee 17 04129 Leipzig Tel.: (0341) 9 11 26 44 Fax: (0341) 9 11 26 46	Bauherr Mohr Sanierungsbau GmbH Vorstadtstraße 1 68542 Heddesheim Tel.: (06203) 4 14 89 Fax: (06203) 4 41 07	Projekt Rekonstruktion Mehrfamilienwohnhaus Delitzscher Straße 90 04129 Leipzig
	Datum Unterschrift	Datum Unterschrift	Phase
Bearbeiter: Baum		CAD-Name: Bau/GrundDG	Planinhalt: Grundriß Dachgeschoß
Datum: 03.12.98	Maßstab: M 1:100	Blatt-Nr.: G 07.a	
Index	Änderung	Datum	gezeichnet
a	Gaupe Whg.13/Küche	25.05.99	Baum

Copyright by