


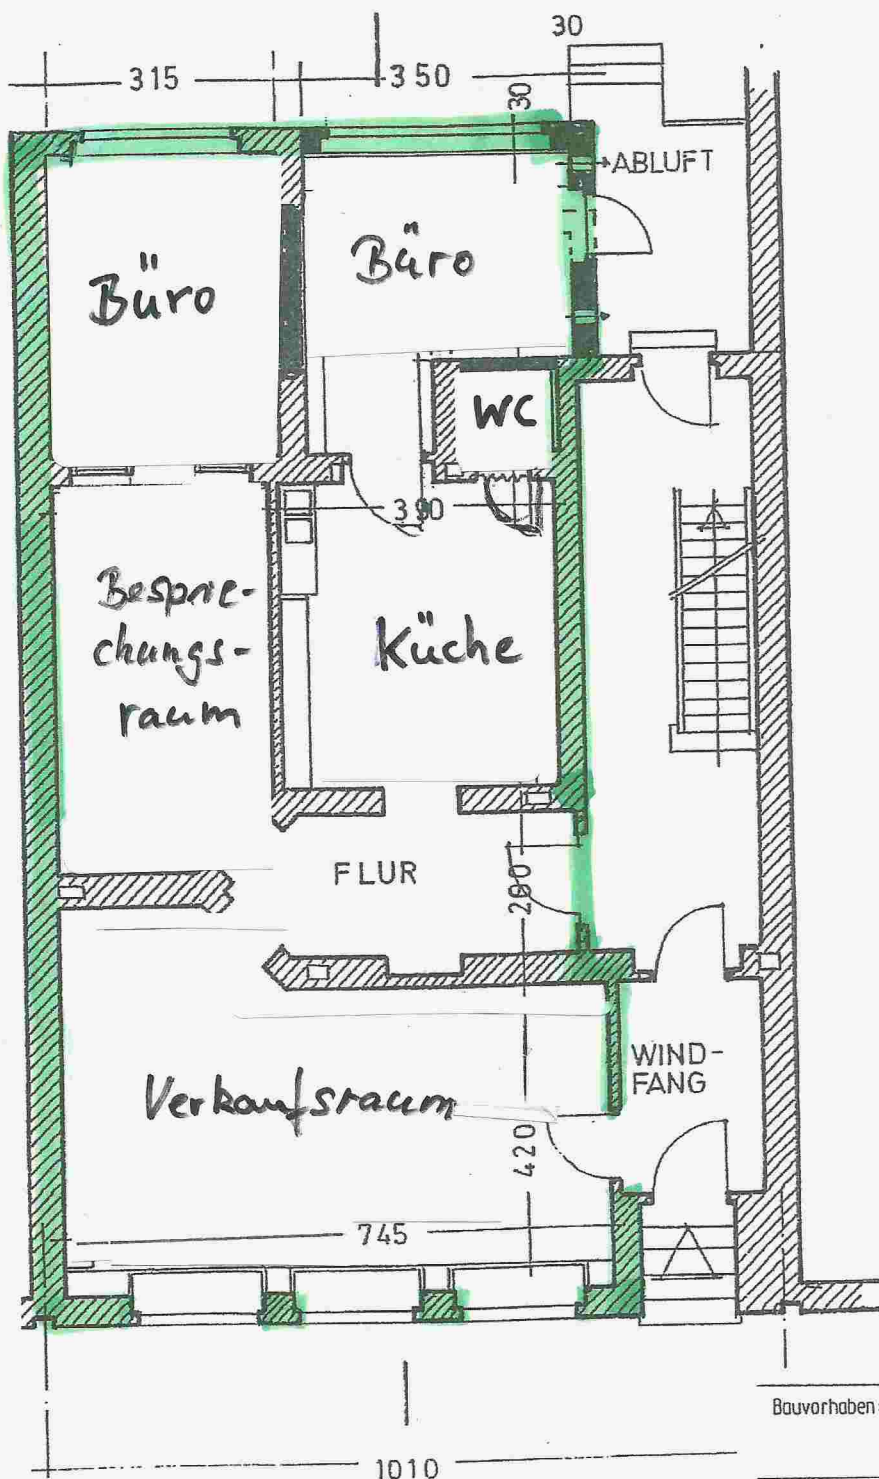

Ca. 100 m²

ERDGESCHOSS

INGENIEURPLANUNG
Dipl.-Ing. Detlev H. Justen



Beratender Ingenieur für Baukonstruktion und Baustatik, Energieeffizienz
Am Neuen Wasserlurm 1, 41063 Mönchengladbach, T: 02161-834816, F: 836870

Bauvorhaben: Bestandsaufnahme eines
Wohn und Geschäftshauses

Bauort: Viersener Straße 116
41063 Mönchengladbach

Darstellung: Grundrisse M 1:100

Mönchengladbach : 15.12 2013

Bauherr D. Kaskow Planverfasser