



Lage

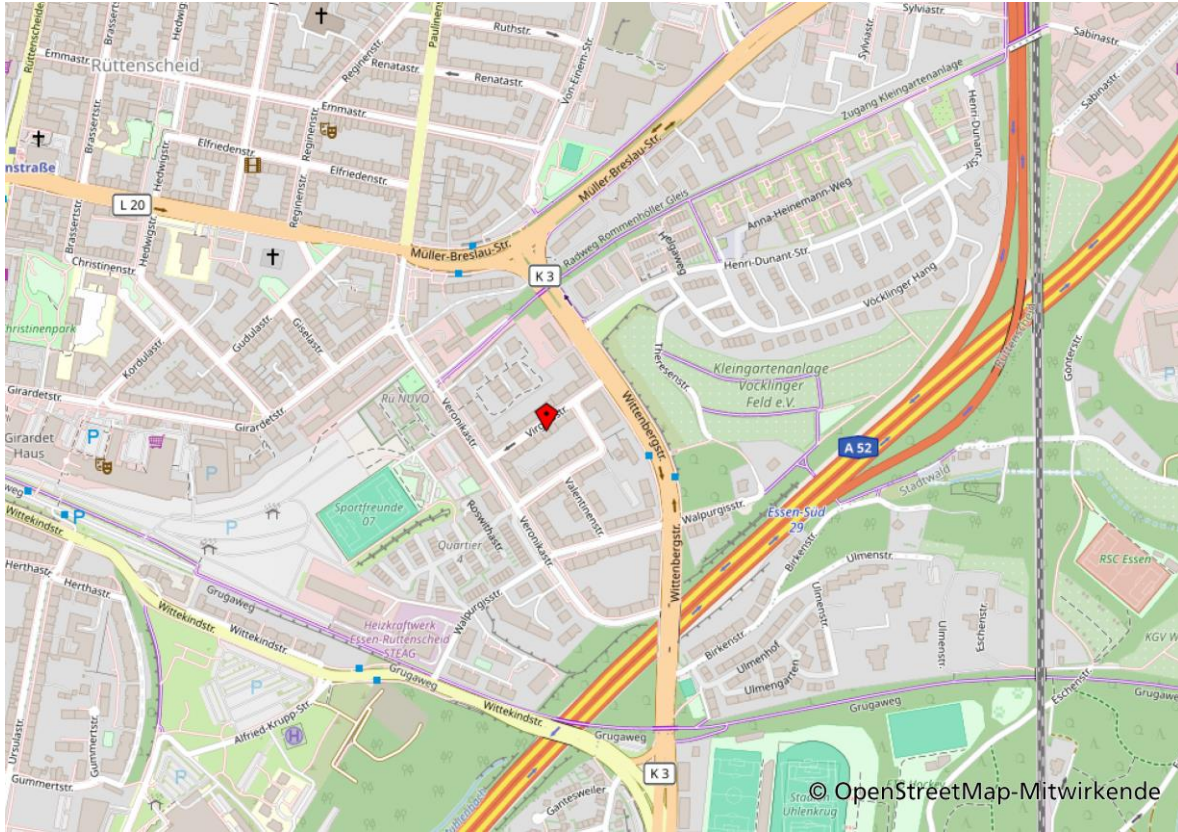



Virgiliastr. 12, 45131 Essen

**Grundbuch
von Rüttenscheid
Flur 35, Flurstück 60
Ausschnitt Flurkarte
Quelle:
www.tim-online.nrw.de**

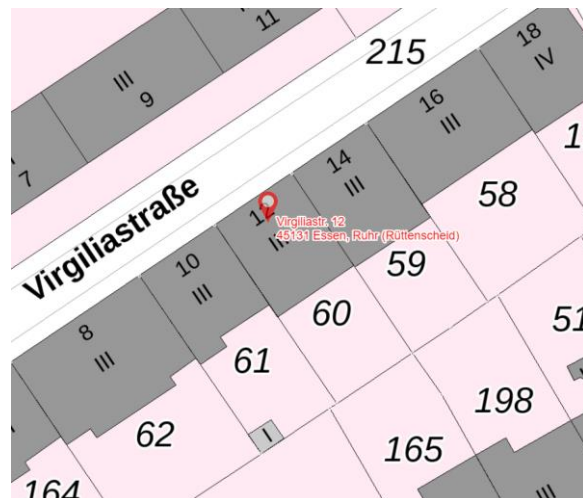


Aus der Bauakte Virgiliastr. 12

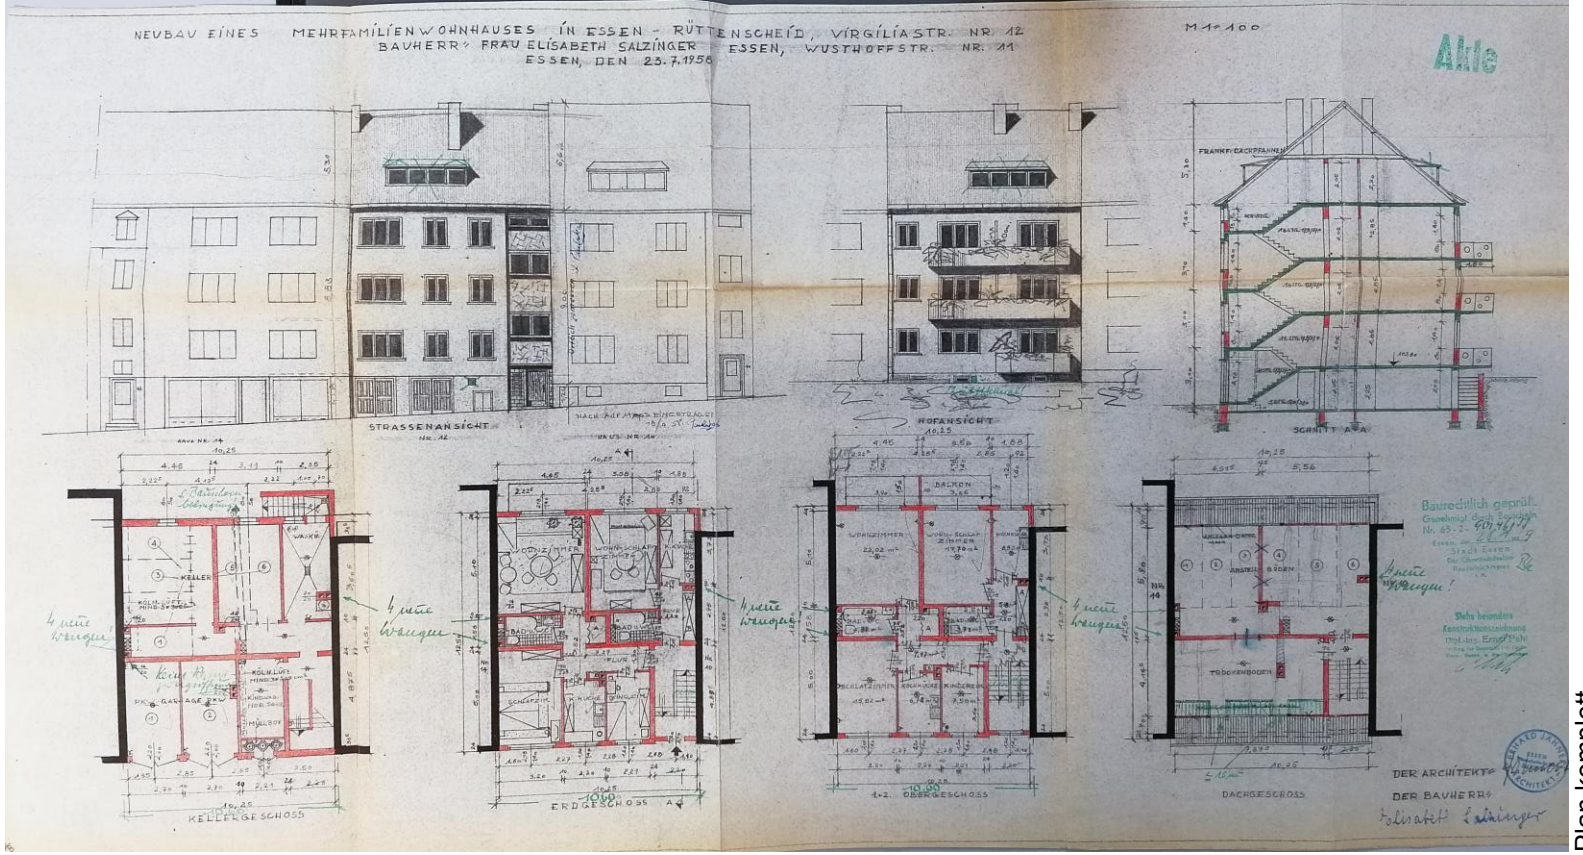


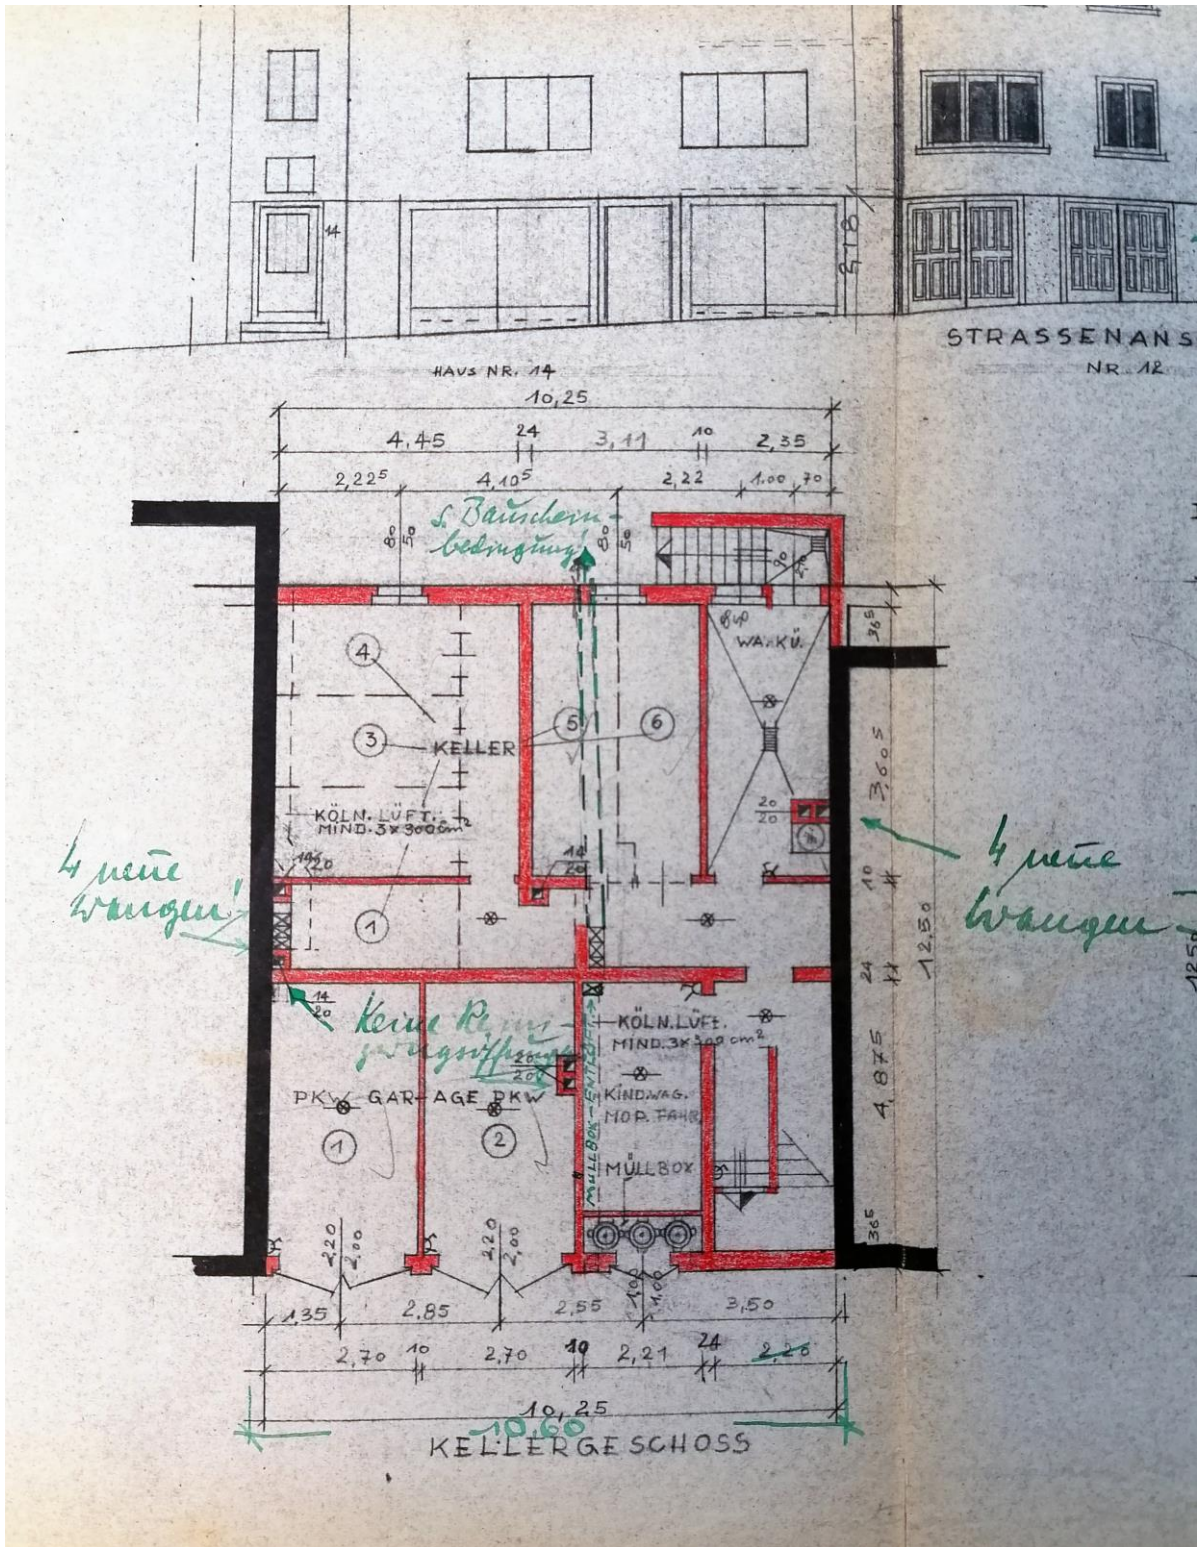


Plan Detail Keller

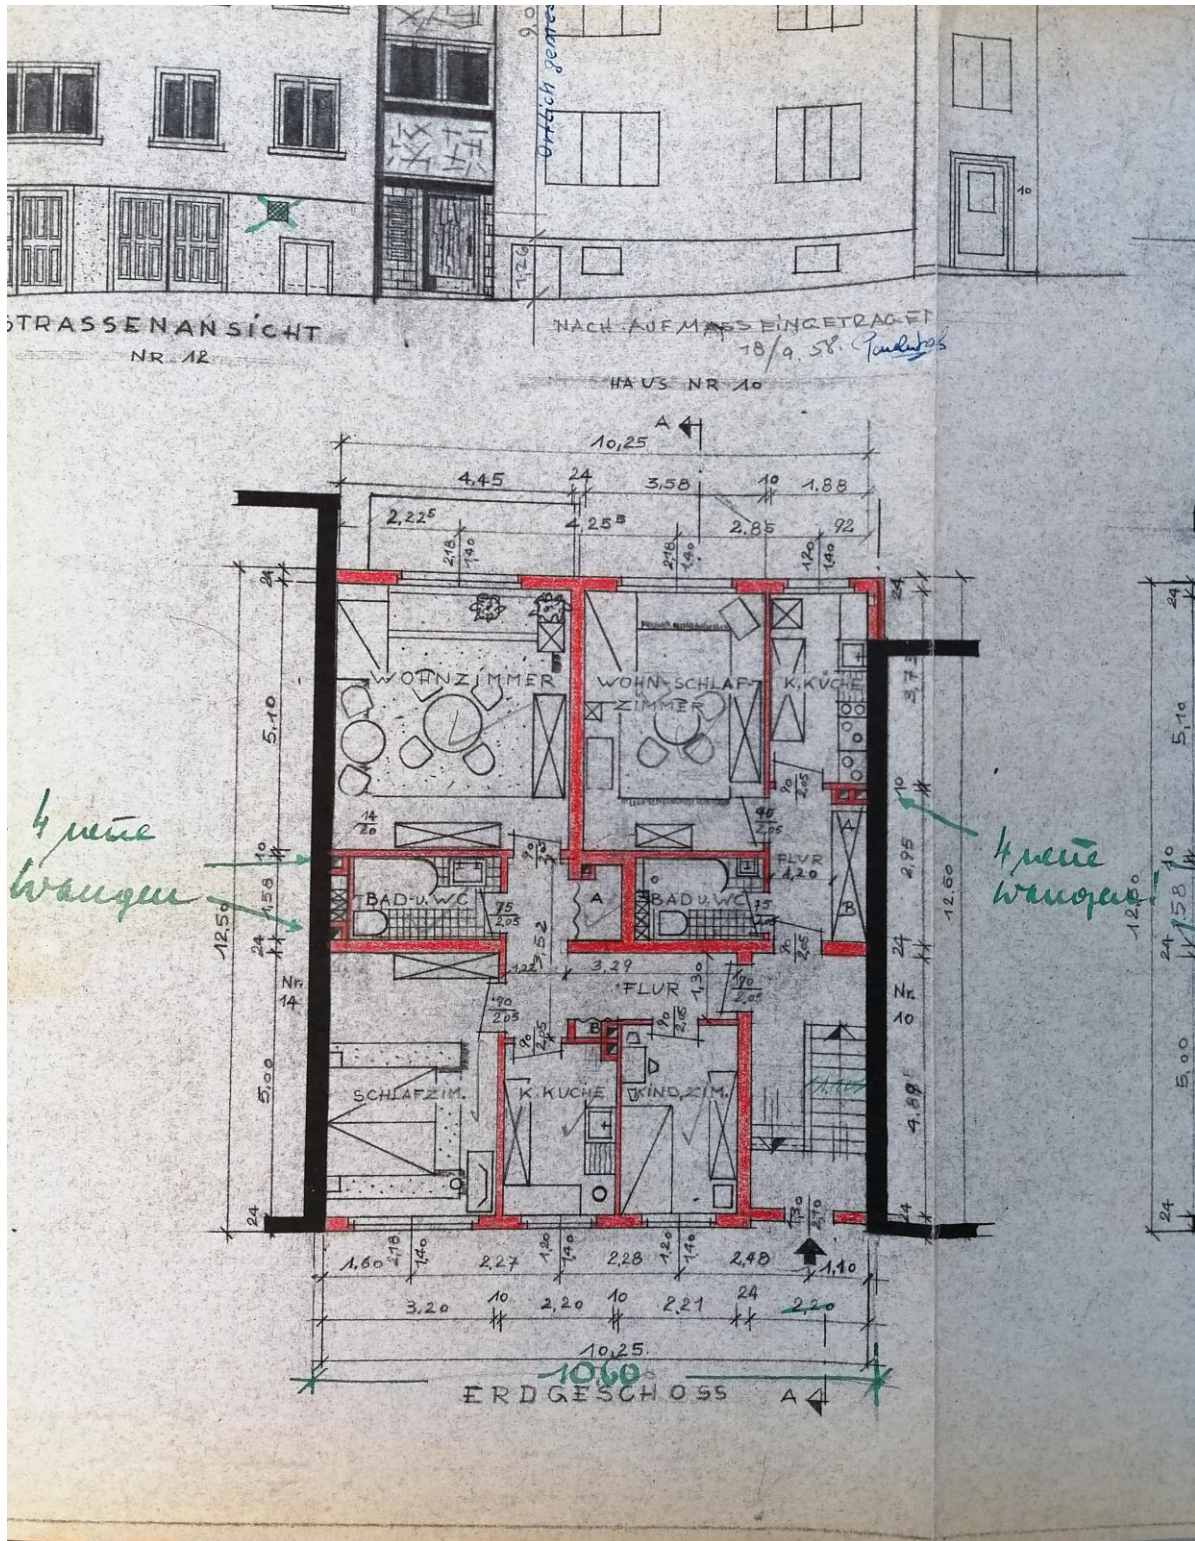

Plan Detail EG = AKTUELL EINE WOHNUNG =

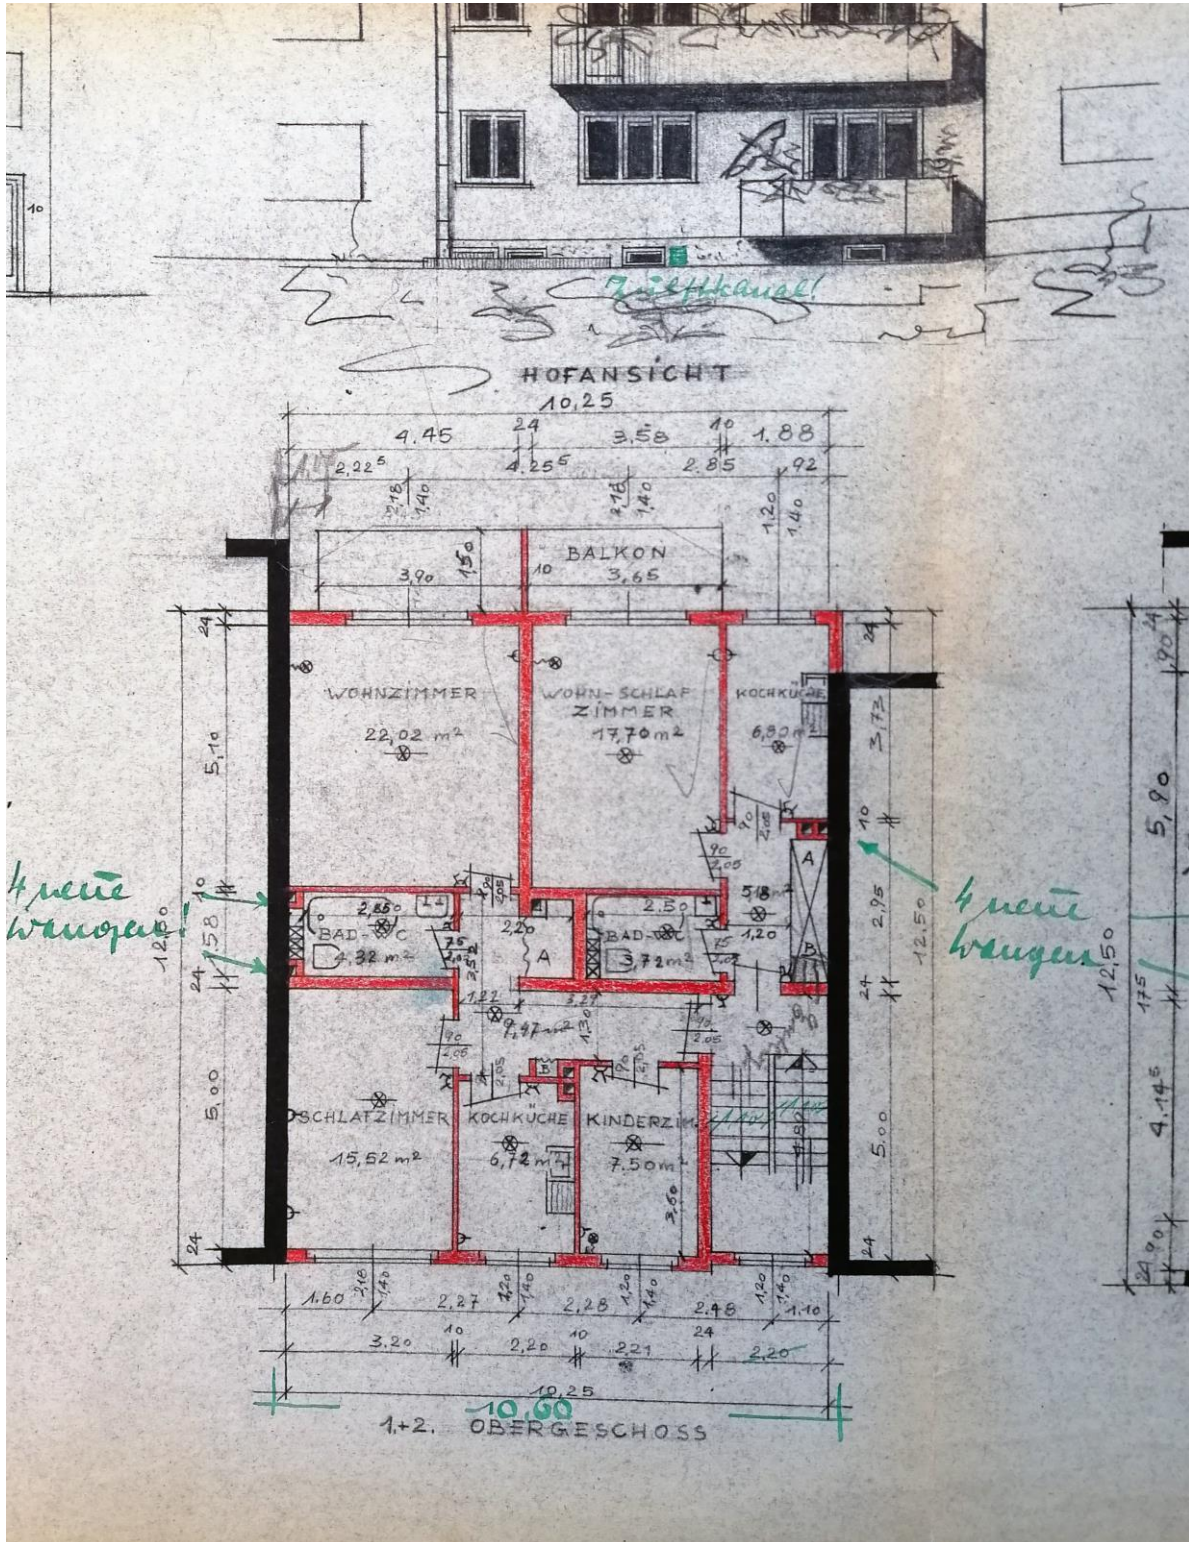


Plan Detail 1. und 2. Obergeschoss

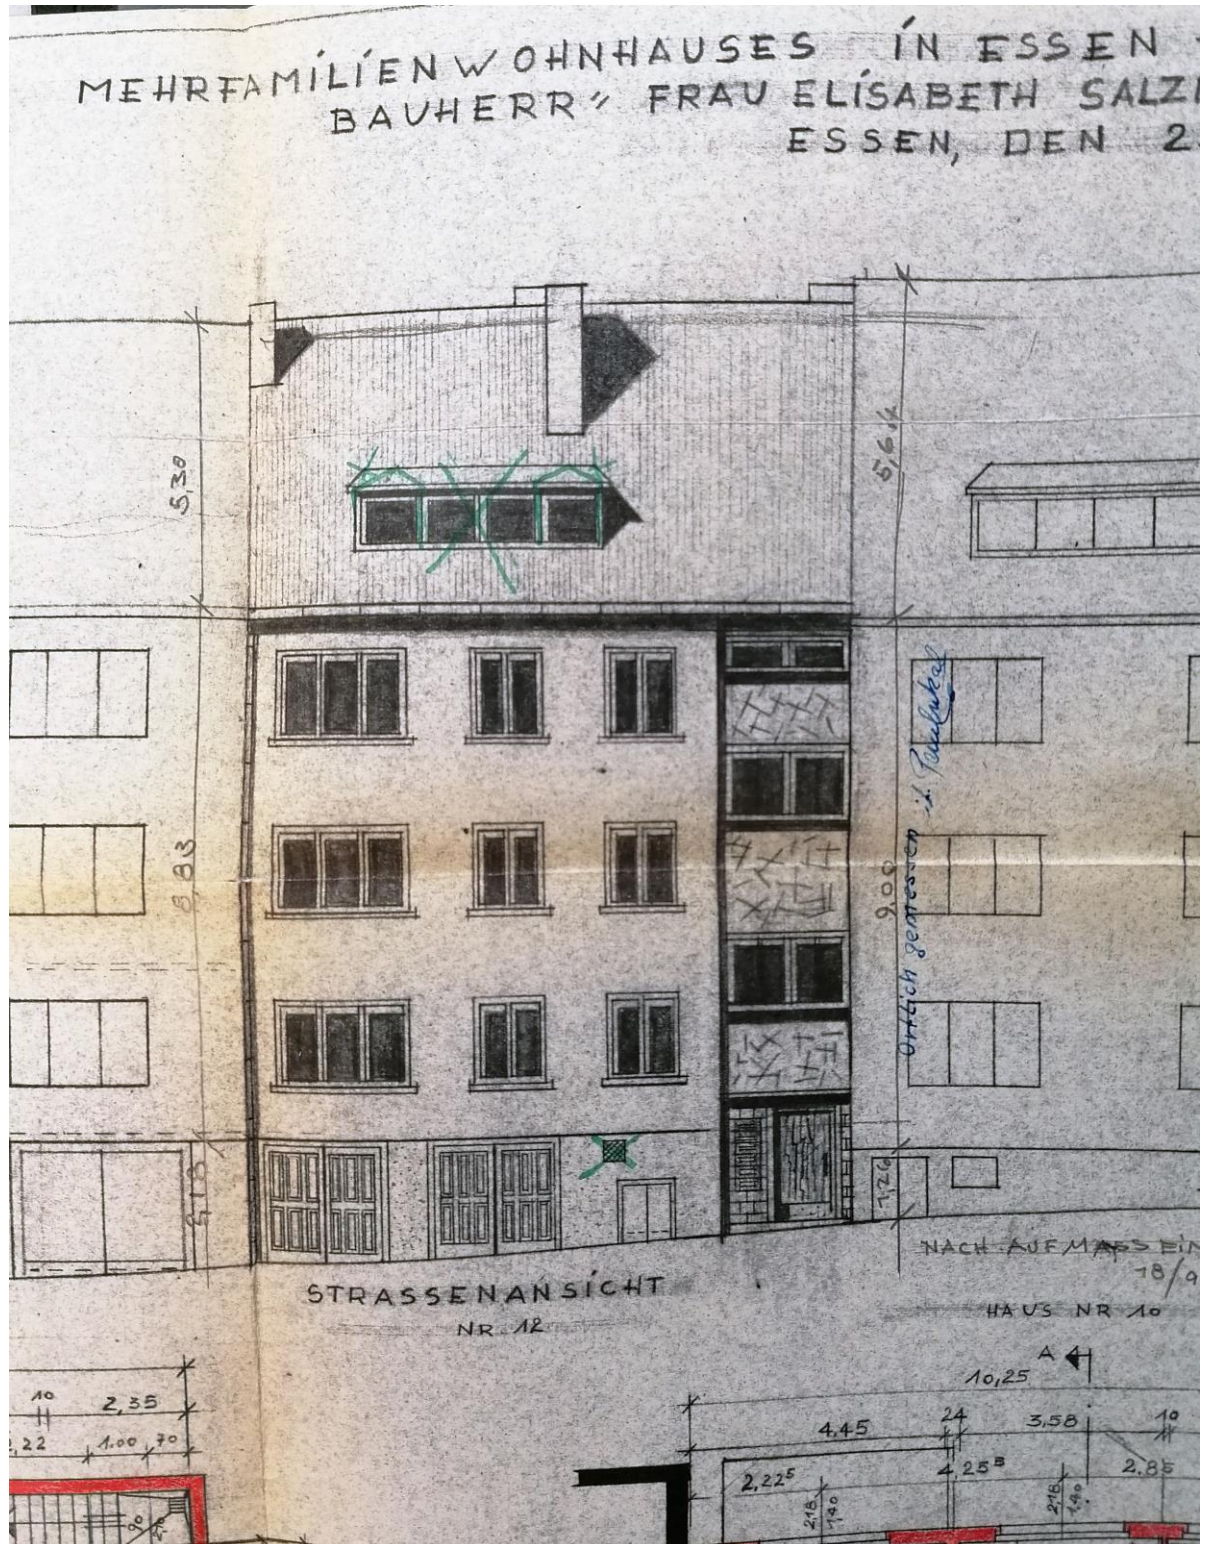

Plan Detail Straßenansicht

VÍRGÍLÍASTR. NR. 12
USTHÖFFSTR. NR. 11

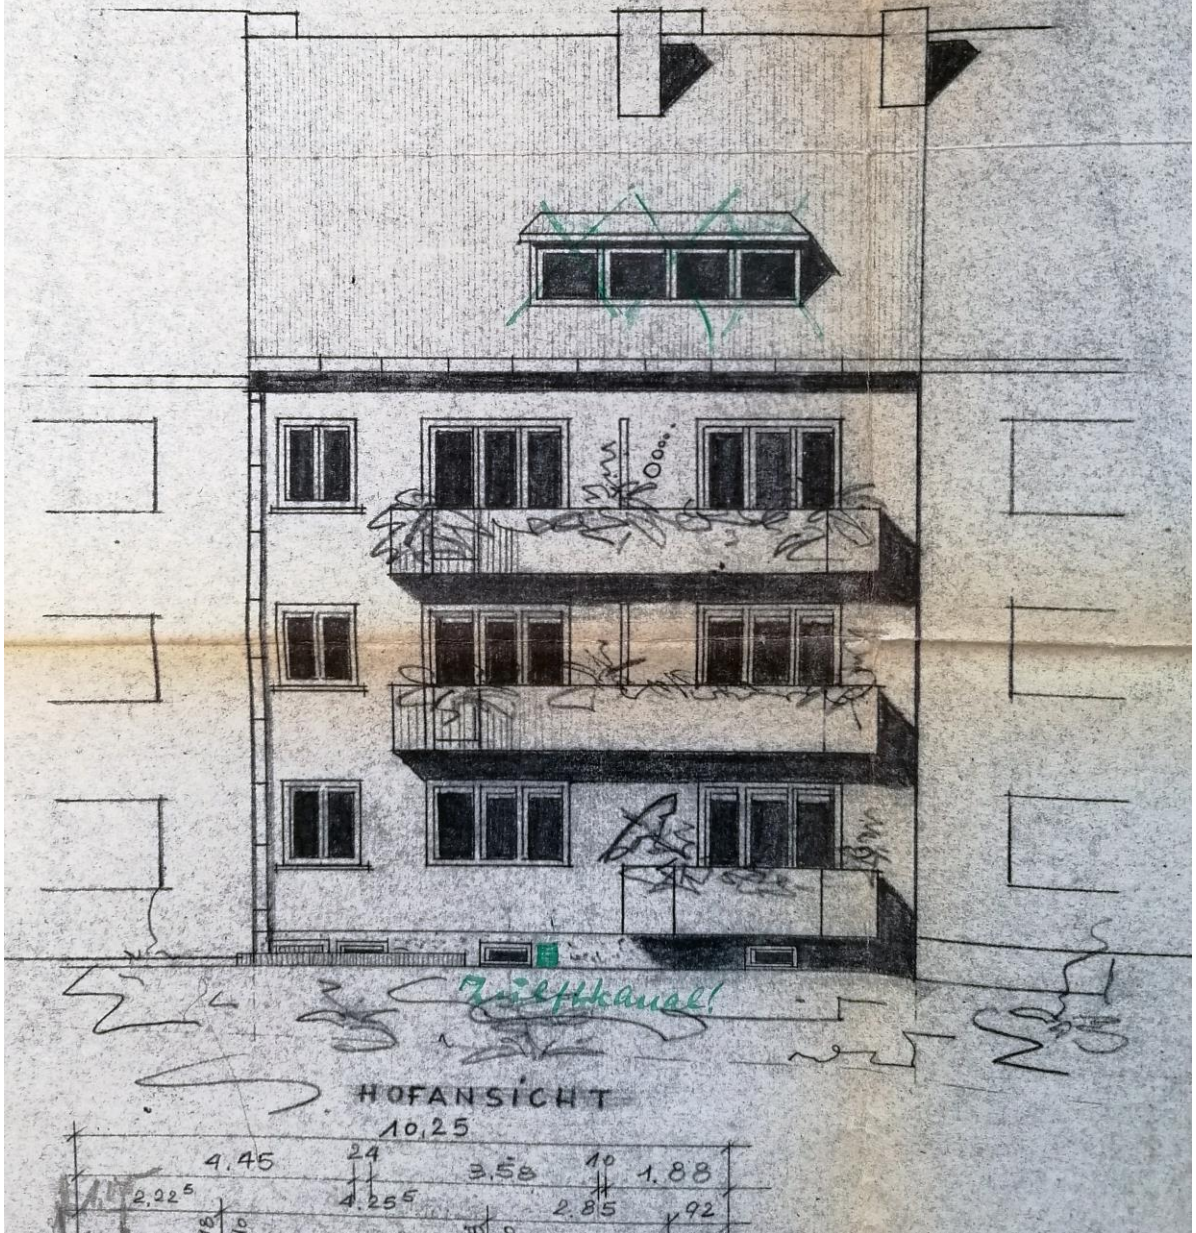

Plan Detail Hofansicht