



Plan Detail Dachgeschoss

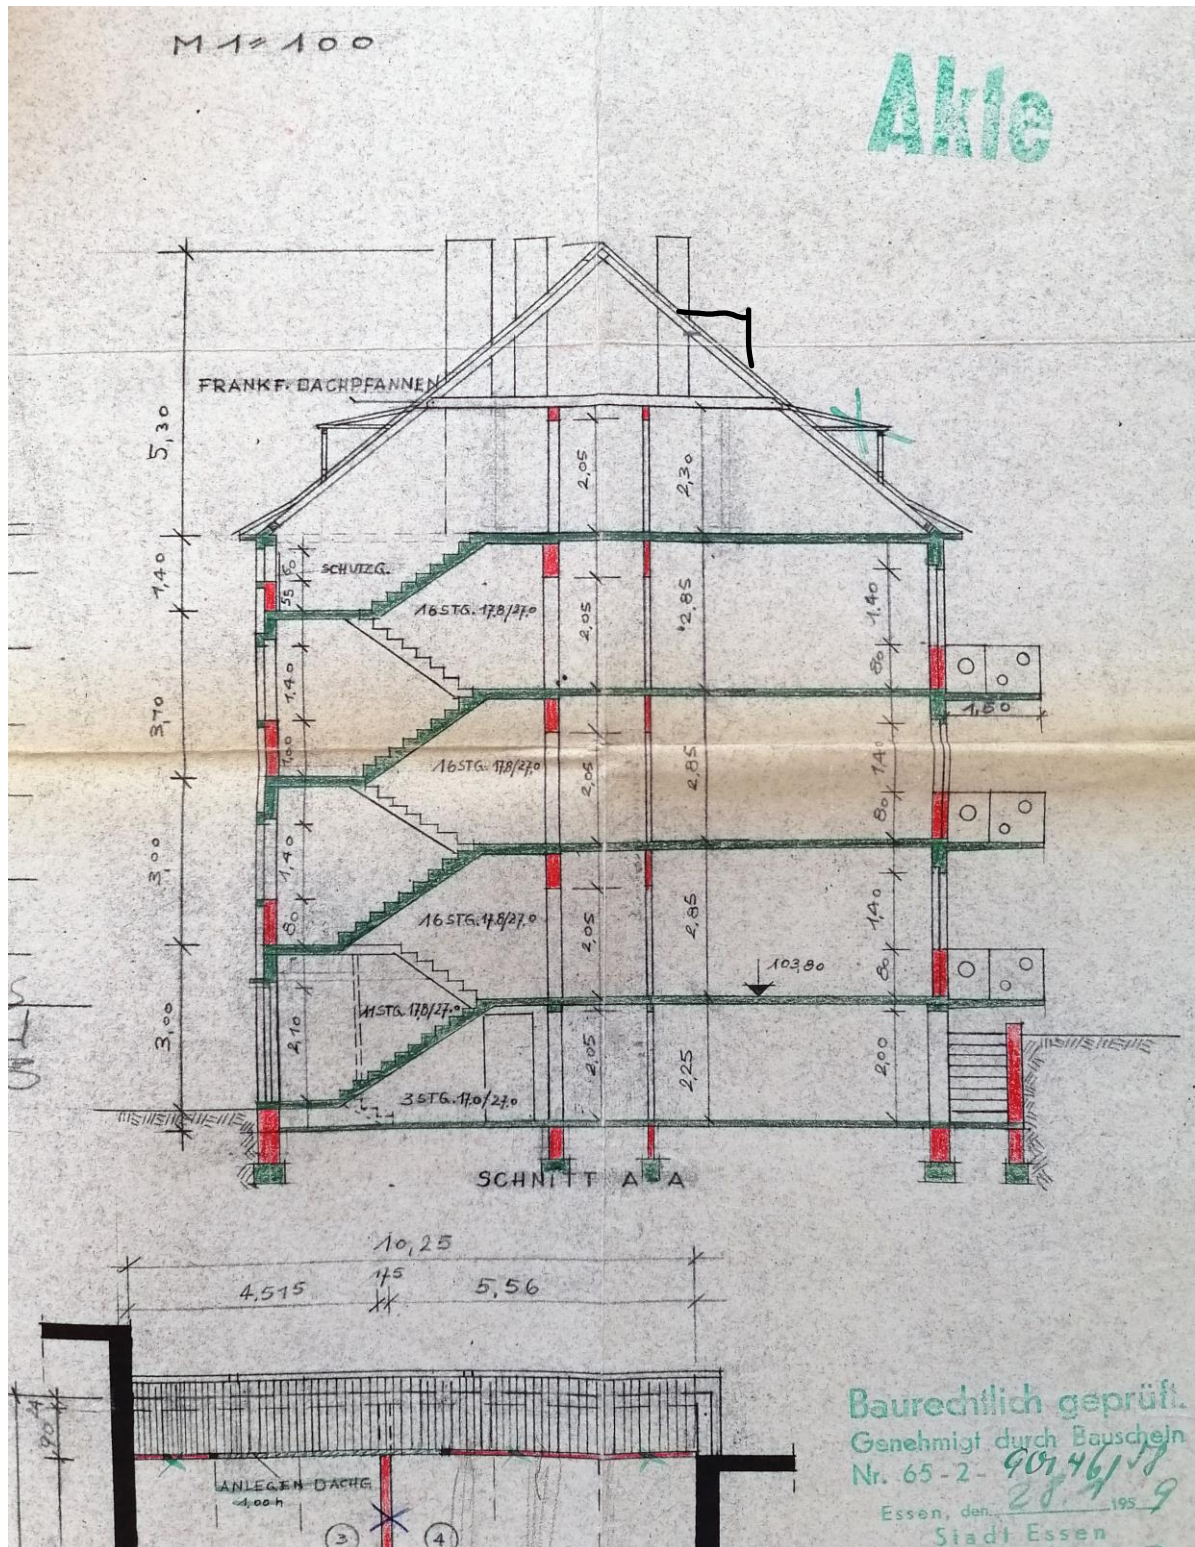


Plan Detail Schnitt

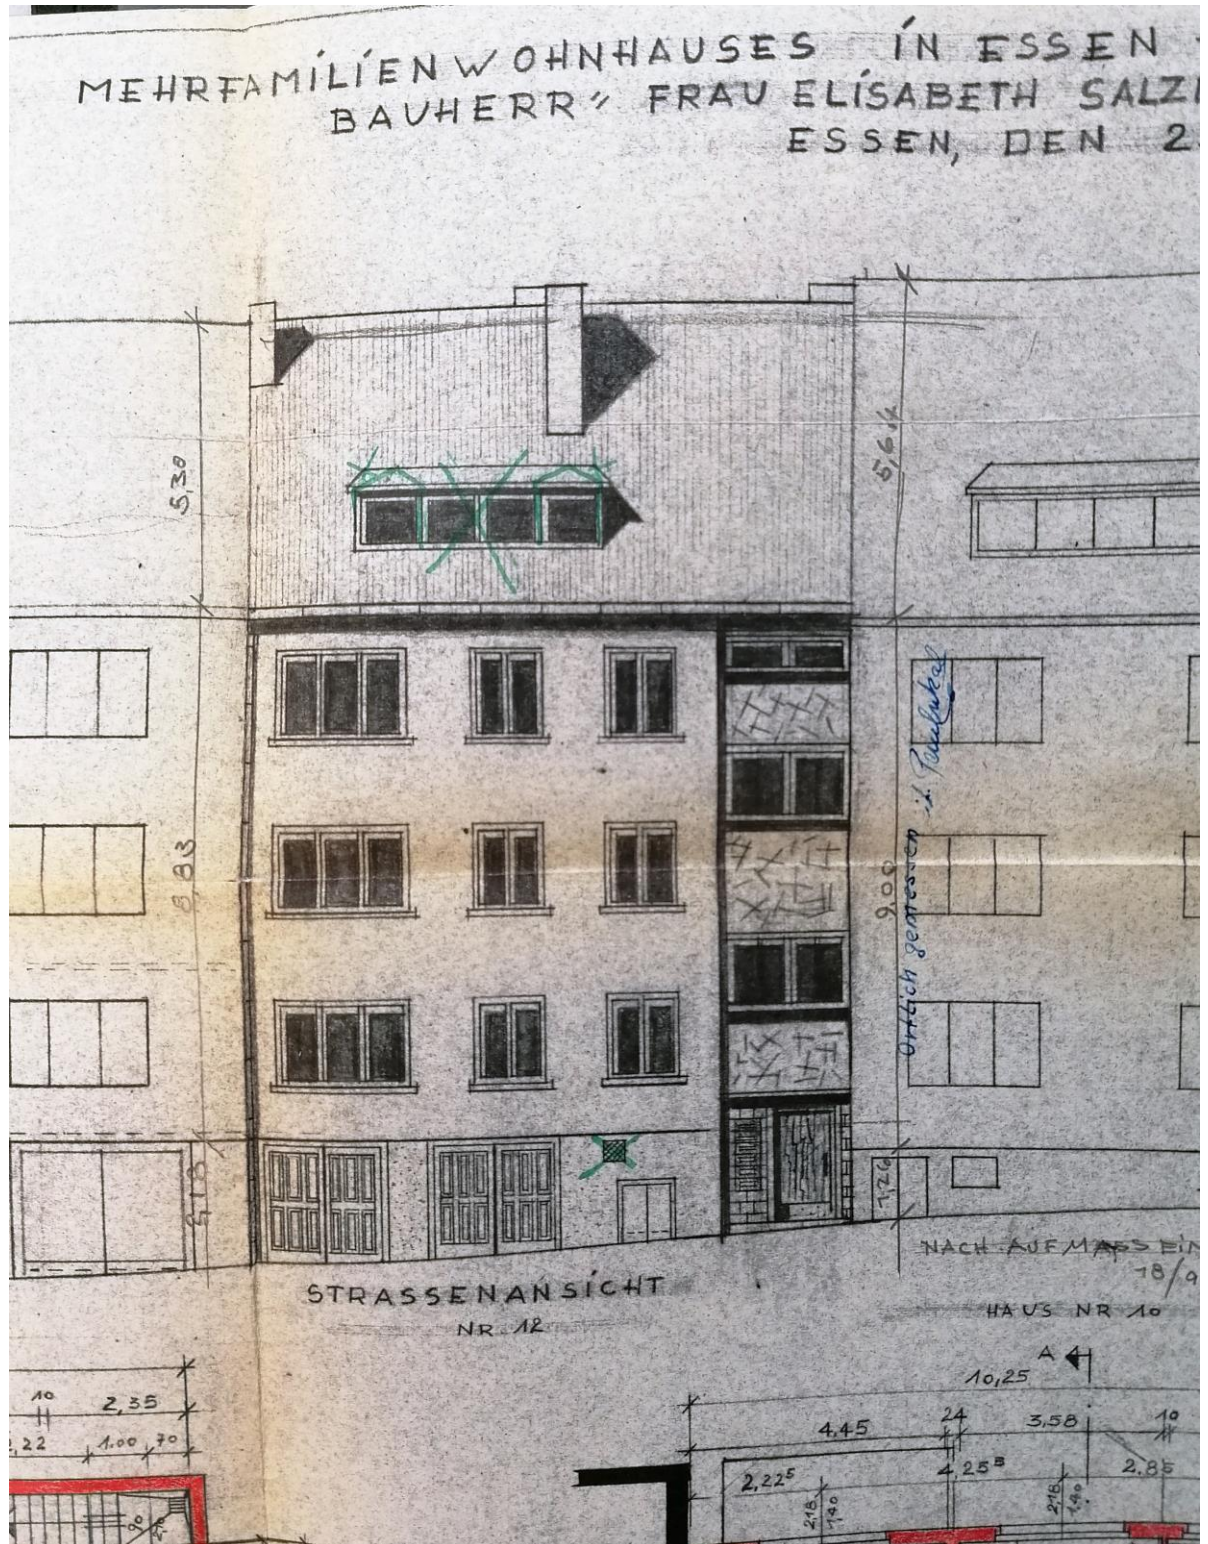

Plan Detail Straßenansicht

VÍRGÍLÍASTR. NR. 12
USTHÖFFSTR. NR. 11

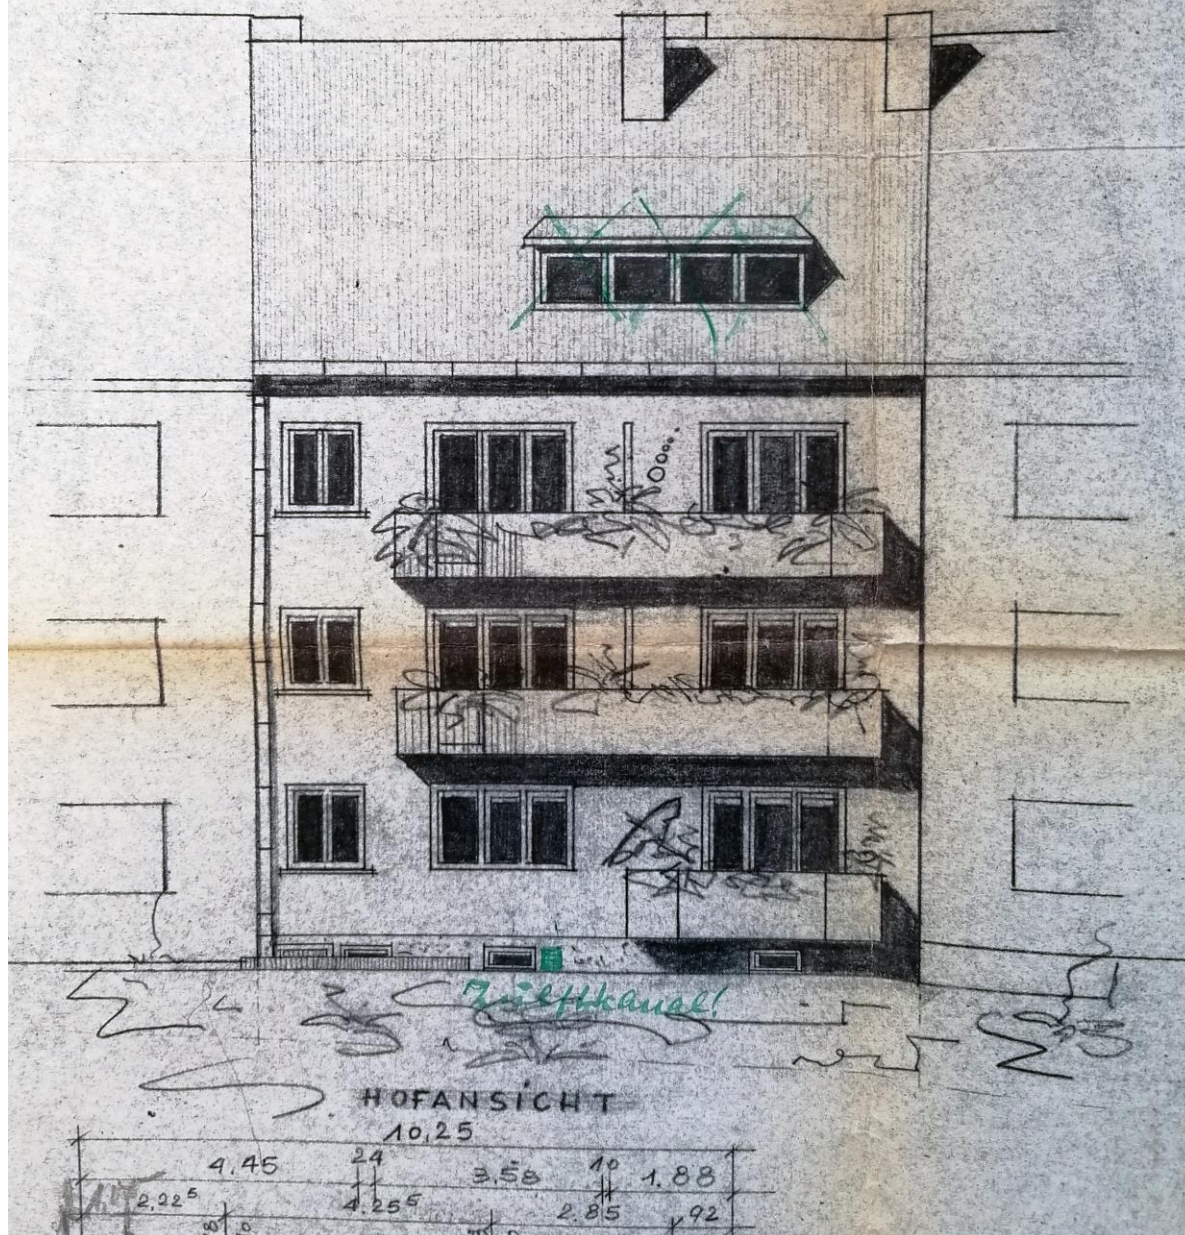

Plan Detail Hofansicht