Anlage VI
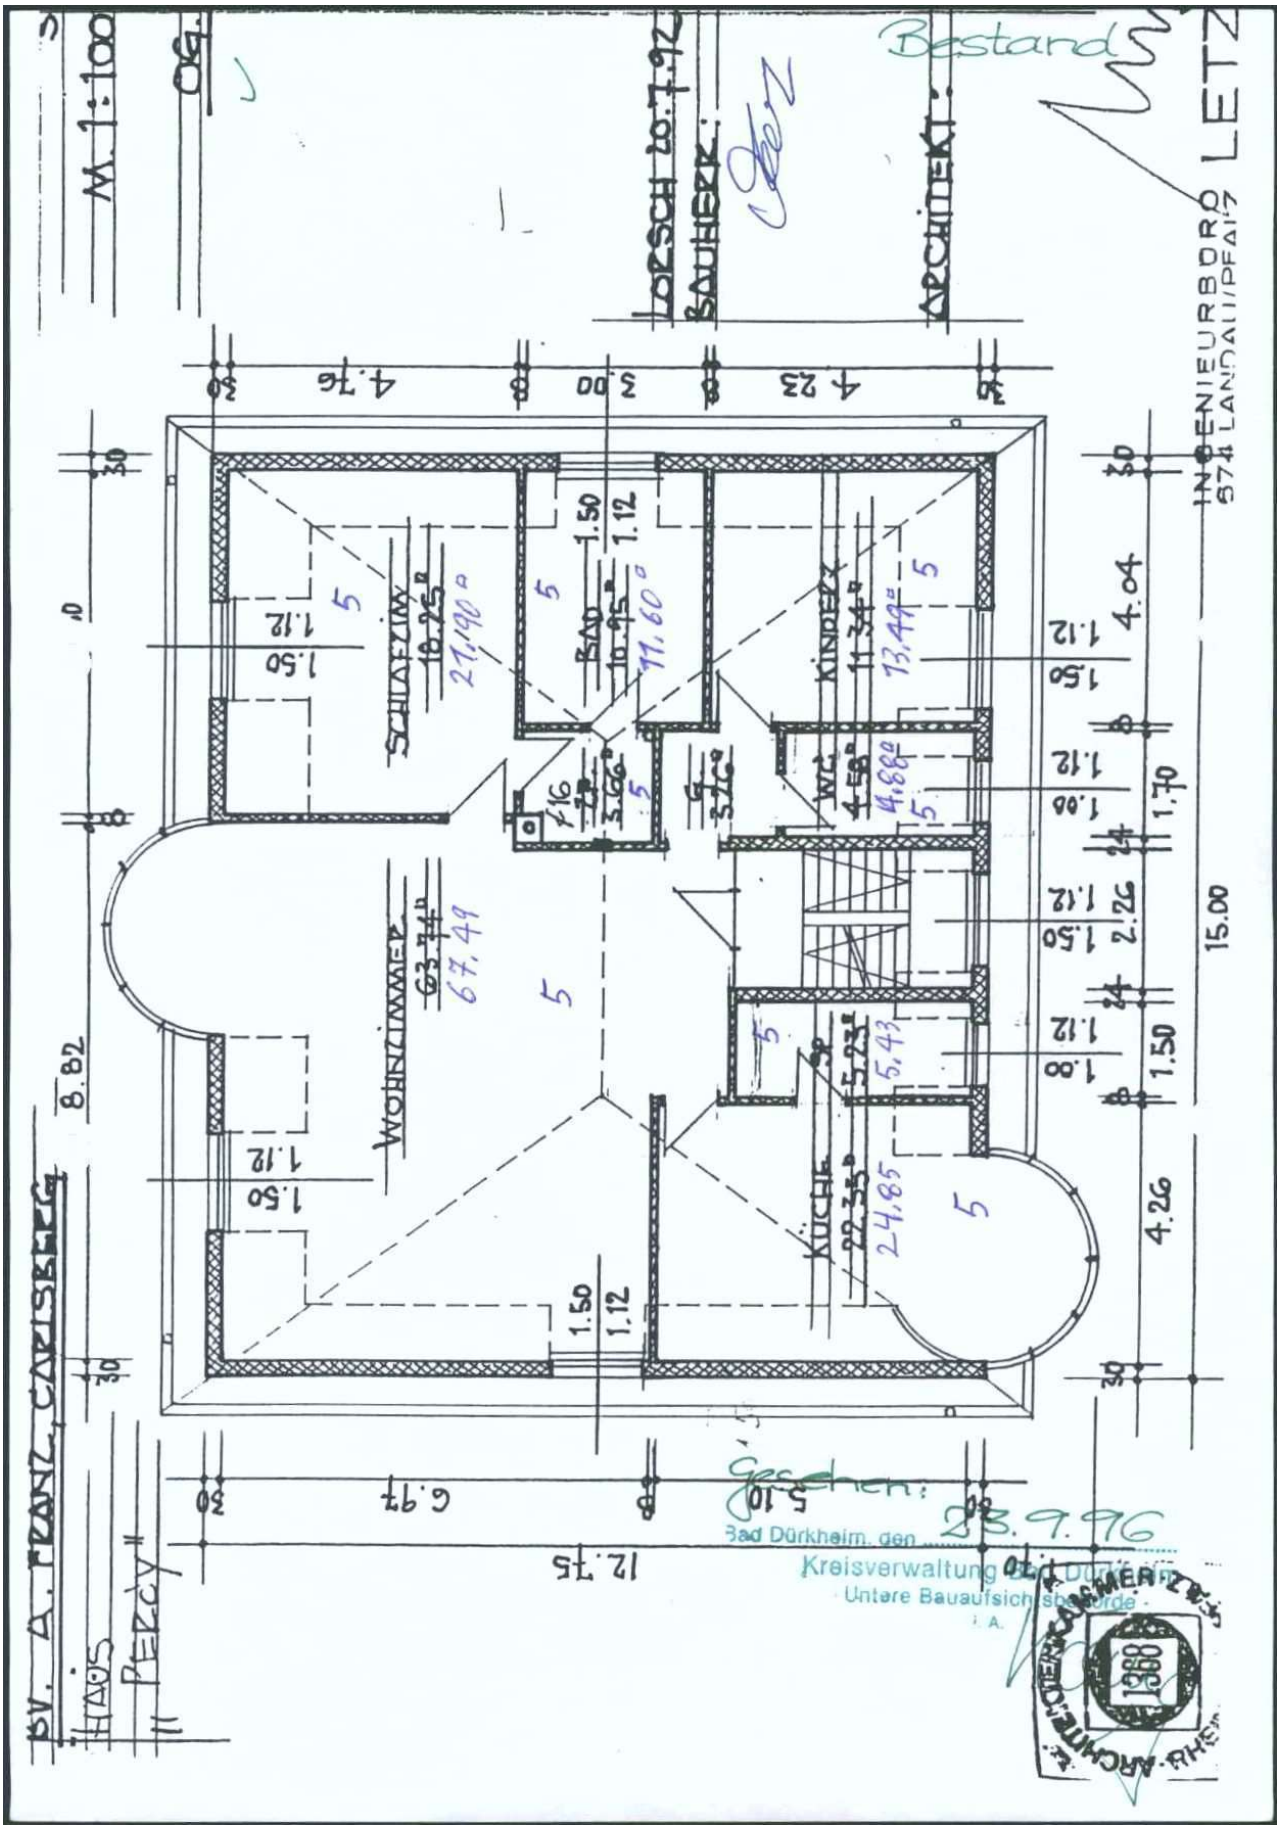
GRUNDRISS WOHNUNG Nr. 5