

DECKBLATT

15. April 2021

ABL. KREUZEN 100

ARCHITEKTURBÜRO  
**STIEFVATER**

TEKURPLAN  
ZUM BAUMANTRAG

WOHN - UND GESCHÄFTSHAUS  
IN LAHR

UMBAU DER WHG. im DG  
TEILÜBERDACHUNG DER VORHA. DACHTERRASSE und  
ZUSÄTZLICHE GAUPEN im DG

NORD-WEST-ANSICHT

Bauherr:

GIAMPIETRO MORENI  
ZUR HEUBRÜCKE 6  
79261 GUTACH i. Br.



Bauort:  
ROSSGASSE 1 und  
MARKTSTRASSE 37  
77933 LAHR  
FLST.NR. 482

Architekt:  
DIPL.ING.(FH)  
ROBERT STIEFVATER  
FREIER ARCHITEKT

ELZSTR. 33 B  
79261 GUTACH i.Br.

Proj.Nr. 20-17

Datum 23.12.2020  
08.04.2021

Massstab 1 : 100

gezeichnet US



Zugehörig  
zum Bauantrag

21. Mai 2021

EINGANG BUCHHANDLUNG  
MARKTSTRASSE 37

**NORD-WEST**  
MARKTSTRASSE 37

DECKBLATT  
15. April 2021  
Abt. Bauanträge



**TEKURPLAN  
ZUM BAUANTRAG**

WOHN - UND GESCHÄFTSHAUS  
IN LAHR

UMBAU DER WHG. im DG  
TEILÜBERDACHUNG DER VORHA. DACHTERRASSE und  
ZUSÄTZLICHE GAUPEN im DG

**SÜD-WEST-ANSICHT**

Bauherr:

GIAMPIETRO MORENI  
ZUR HEUBRÜCKE 6  
79261 GUTACH i. Br.

Bauort:  
ROSSGASSE 1 und  
MARKTSTRASSE 37  
77933 LAHR  
FLST.NR. 482

Architekt:  
DIPL.ING.(FH)  
ROBERT STIEFVATER  
FREIER ARCHITEKT  
ELZSTR. 33 B  
79261 GUTACH i.Br.

Proj.Nr. 20-17

Datum 23.12.2020  
08.04.2021

Massstab 1 : 100

gezeichnet US



**SÜD-WEST**

Zugehörig  
zu Baugenehmigung  
21. Mai. 2021



EINGANG WOHNUNGEN  
ROSSGASSE 1 und  
NEBENEINGANG BUCHHDLG.

ROSSGASSE 1

EINGANG WOHNUNGEN und  
NEBENEINGANG BUCHHDLG.  
MARKTSTRASSE 37

MARKTSTRASSE 37

Zugehörig  
zum Bauantrag  
21. Mai 2021

NORD-OST

DECKBLATT  
15. April 2021  
Abt. Bau

ARCHITEKTURBÜRO  
**STIEFVATER**

**TEKURPLAN  
ZUM BAUANTRAG**

WOHN - UND GESCHÄFTSHAUS  
IN LAHR

UMBAU DER WHG. im DG  
TEILÖBERDACHUNG DER VORHA. DACHTERRASSE und  
ZUSÄTZLICHE GAUPEN im DG

**NORD-OST-ANSICHT**

Bauherr:

GIAMPIETRO MORENI  
ZUR HEUBRÜCKE 6  
79261 GUTACH i. Br.

Bauort:  
ROSSGASSE 1 und  
MARKTSTRASSE 37  
77933 LAHR  
FLST.NR. 482

Architekt:  
DIPL.ING.(FH)  
ROBERT STIEFVATER  
FREIER ARCHITEKT

ELZSTR. 33 B  
79261 GUTACH i.Br.

Proj.Nr. 20-17

Datum 23.12.2020  
08.04.2021

Massstab 1 : 100

gezeichnet US


FECKBLATT

15. April 2021

ARCHITEKTURBÜRO  
**STIEFVATER**

# TEKTURPLAN ZUM BAUANTRAG

## WOHN - UND GESCHÄFTSHAUS IN LAHR

**UMBAU DER WHG. im DG  
TEILÜBERDACHUNG DER VORHA. DACHTERRASSE und  
ZUSÄTZLICHE GAUPEN im DG**

DACHGESCHOSS

Bauberry

GIAMPIETRO MORENI  
ZUR HEUBRÜCKE 6  
79261 GUTACH i. Br.

Bauort:  
ROSSGASSE 1 und  
MARKTSTRASSE 37  
77933 LAHR  
FLST.NR. 482

**Architekt:  
DIPL.ING.(FH)  
ROBERT STIEVFATER  
FREIER ARCHITEKT**


ELZSTR. 33 B  
79261 GUTACH i.Br.

Proj.Nr. 20-17

Datum 23.12.2020  
08.04.2021

Massstab 1 : 100

gezeichnet US

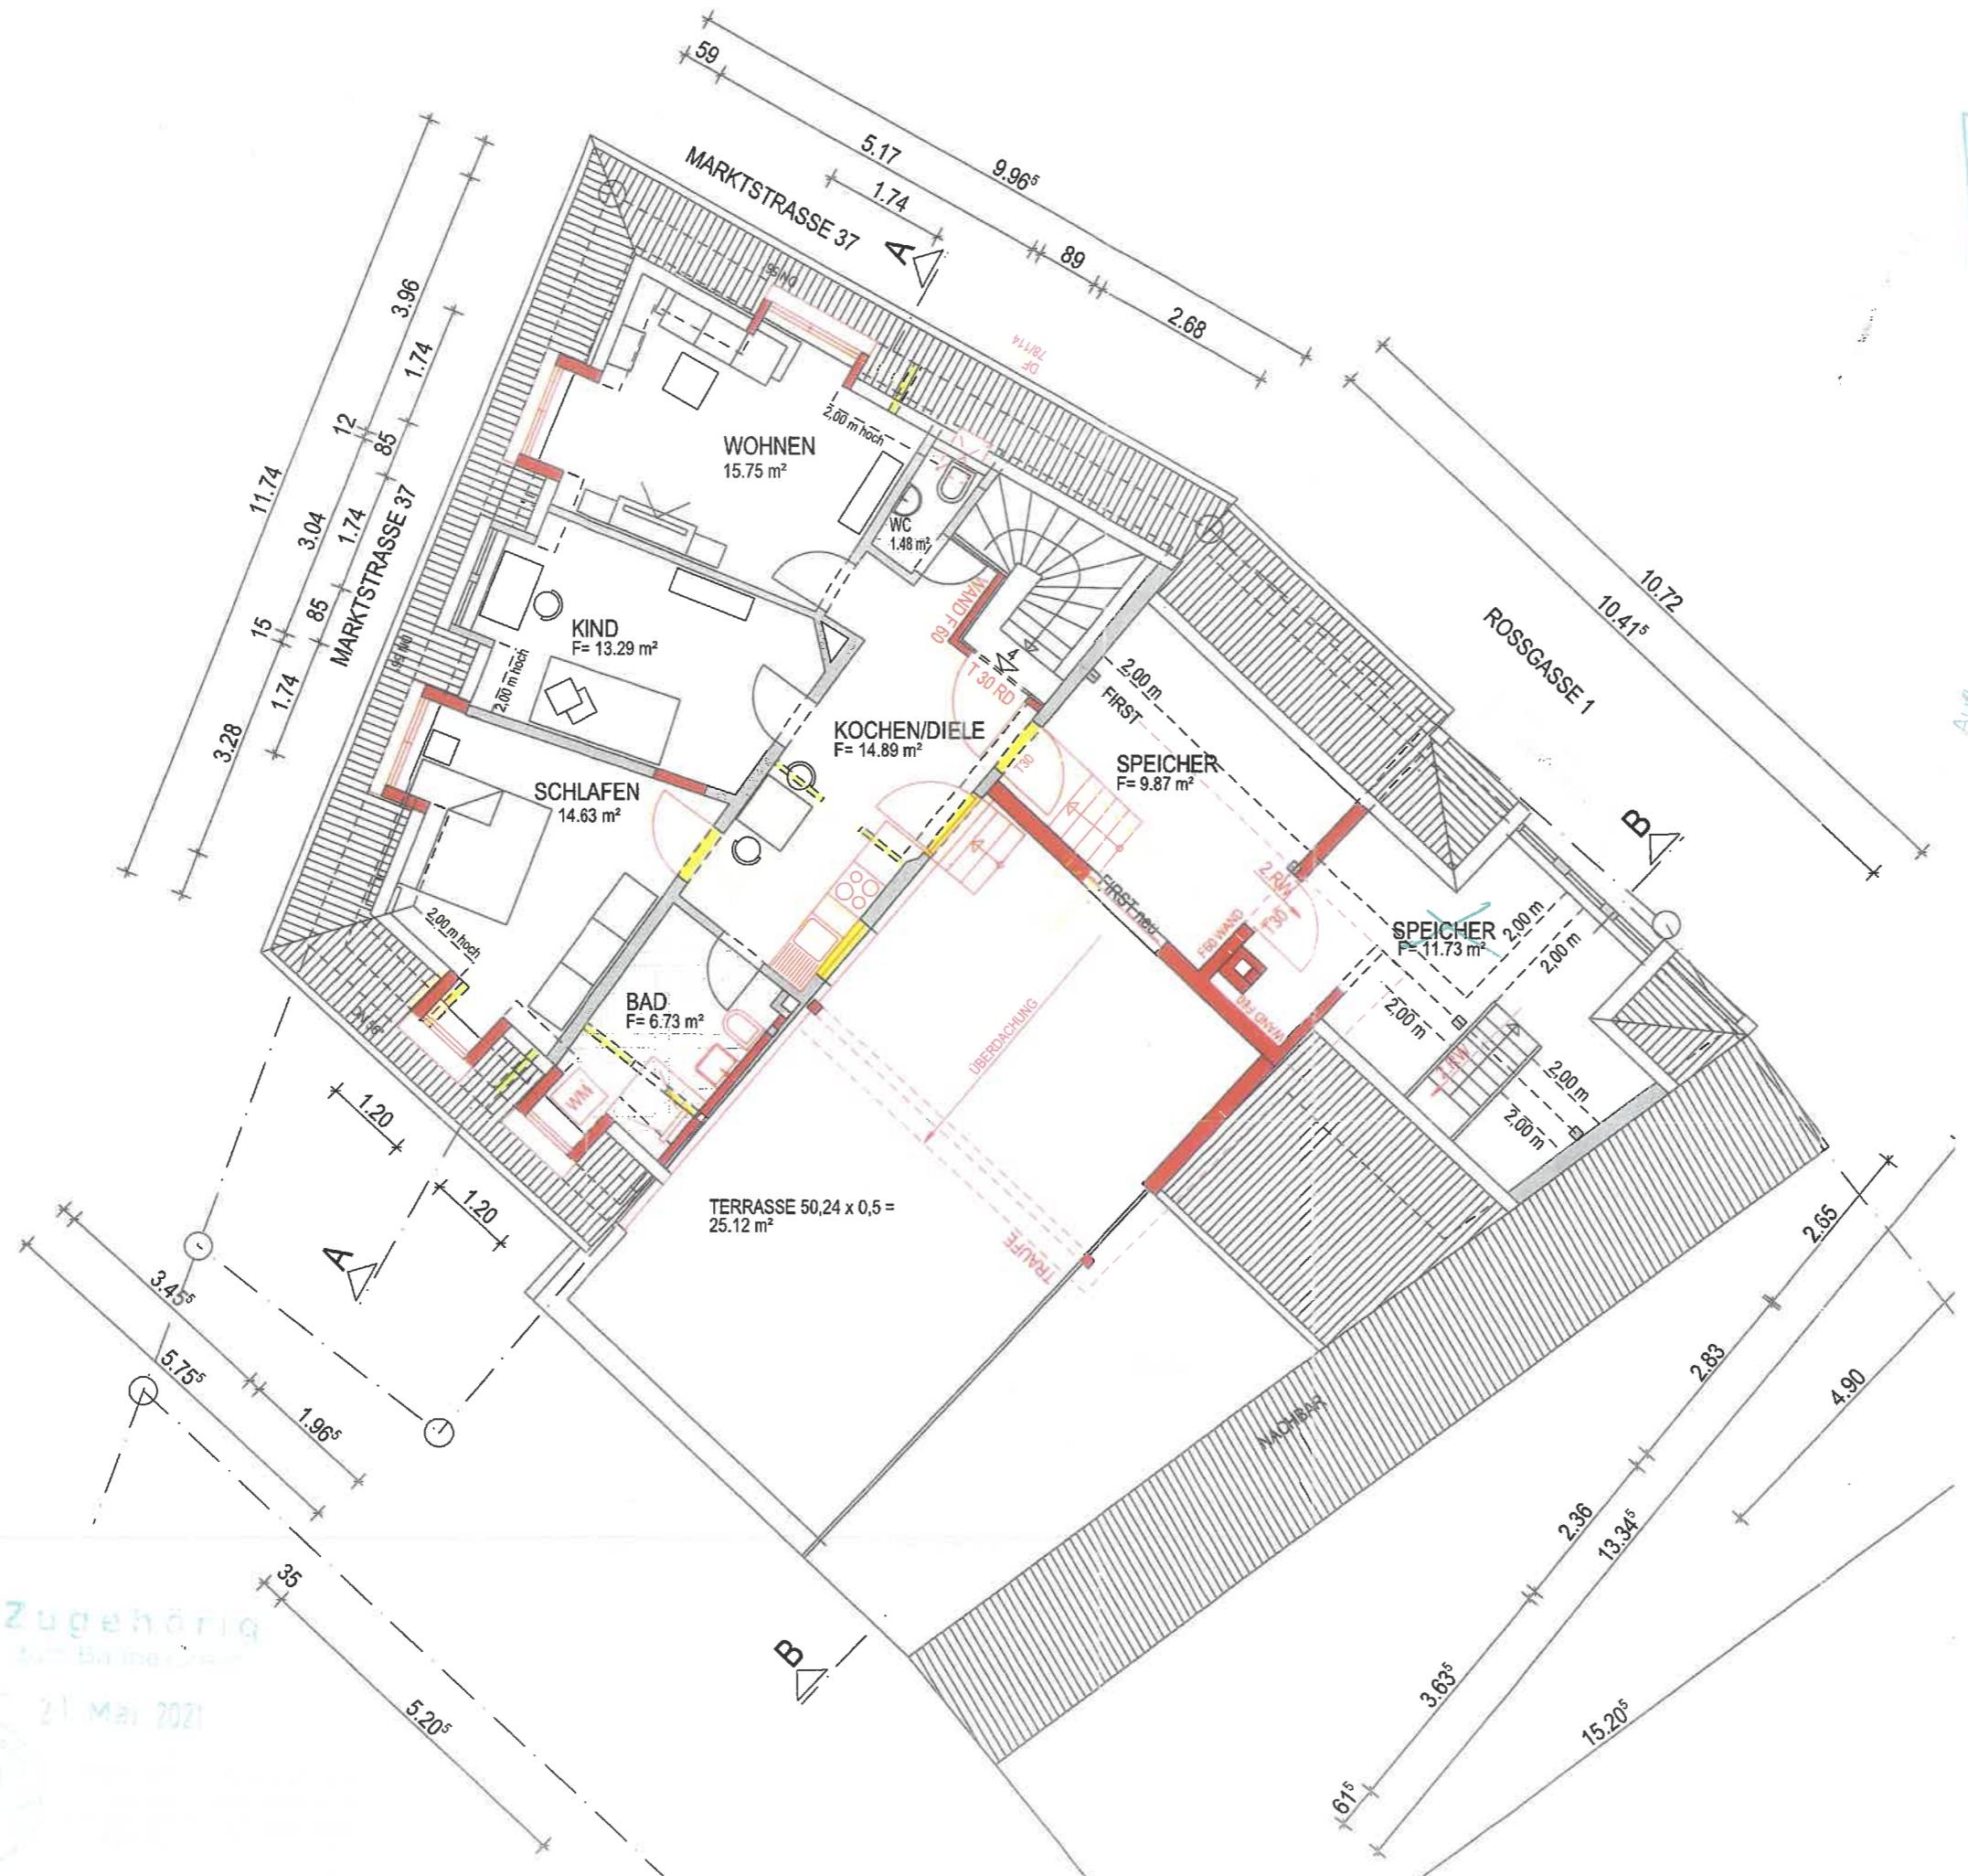

## ZUM BAUANTRAG

WOHN - UND GESCHÄFTSHAUS  
IN LAHR

UMBAU DER WHG. IM DG  
TEILÜBERDACHUNG DER VORHA. DACHTERRASSE und  
AUFBAU VON ZWEI ECKGAUPEN IM DG

## SÜD-OST-ANSICHT

Bauherr:

GIAMPIETRO MORENI  
ZUR HEUBRÜCKE 6  
79261 GUTACH i. Br.

Bauort:  
ROSSGASSE 1 und  
MARKTSTRASSE 37  
77933 LAHR  
FLST.NR. 482

Architekt:  
DIPL.ING.(FH)  
ROBERT STIEFVATER  
FREIER ARCHITEKT


ELZSTR. 33 B  
79261 GUTACH i.Br.

Proj.Nr. 20-17

Datum 23.12.2020

Massstab 1 : 100

gezeichnet US

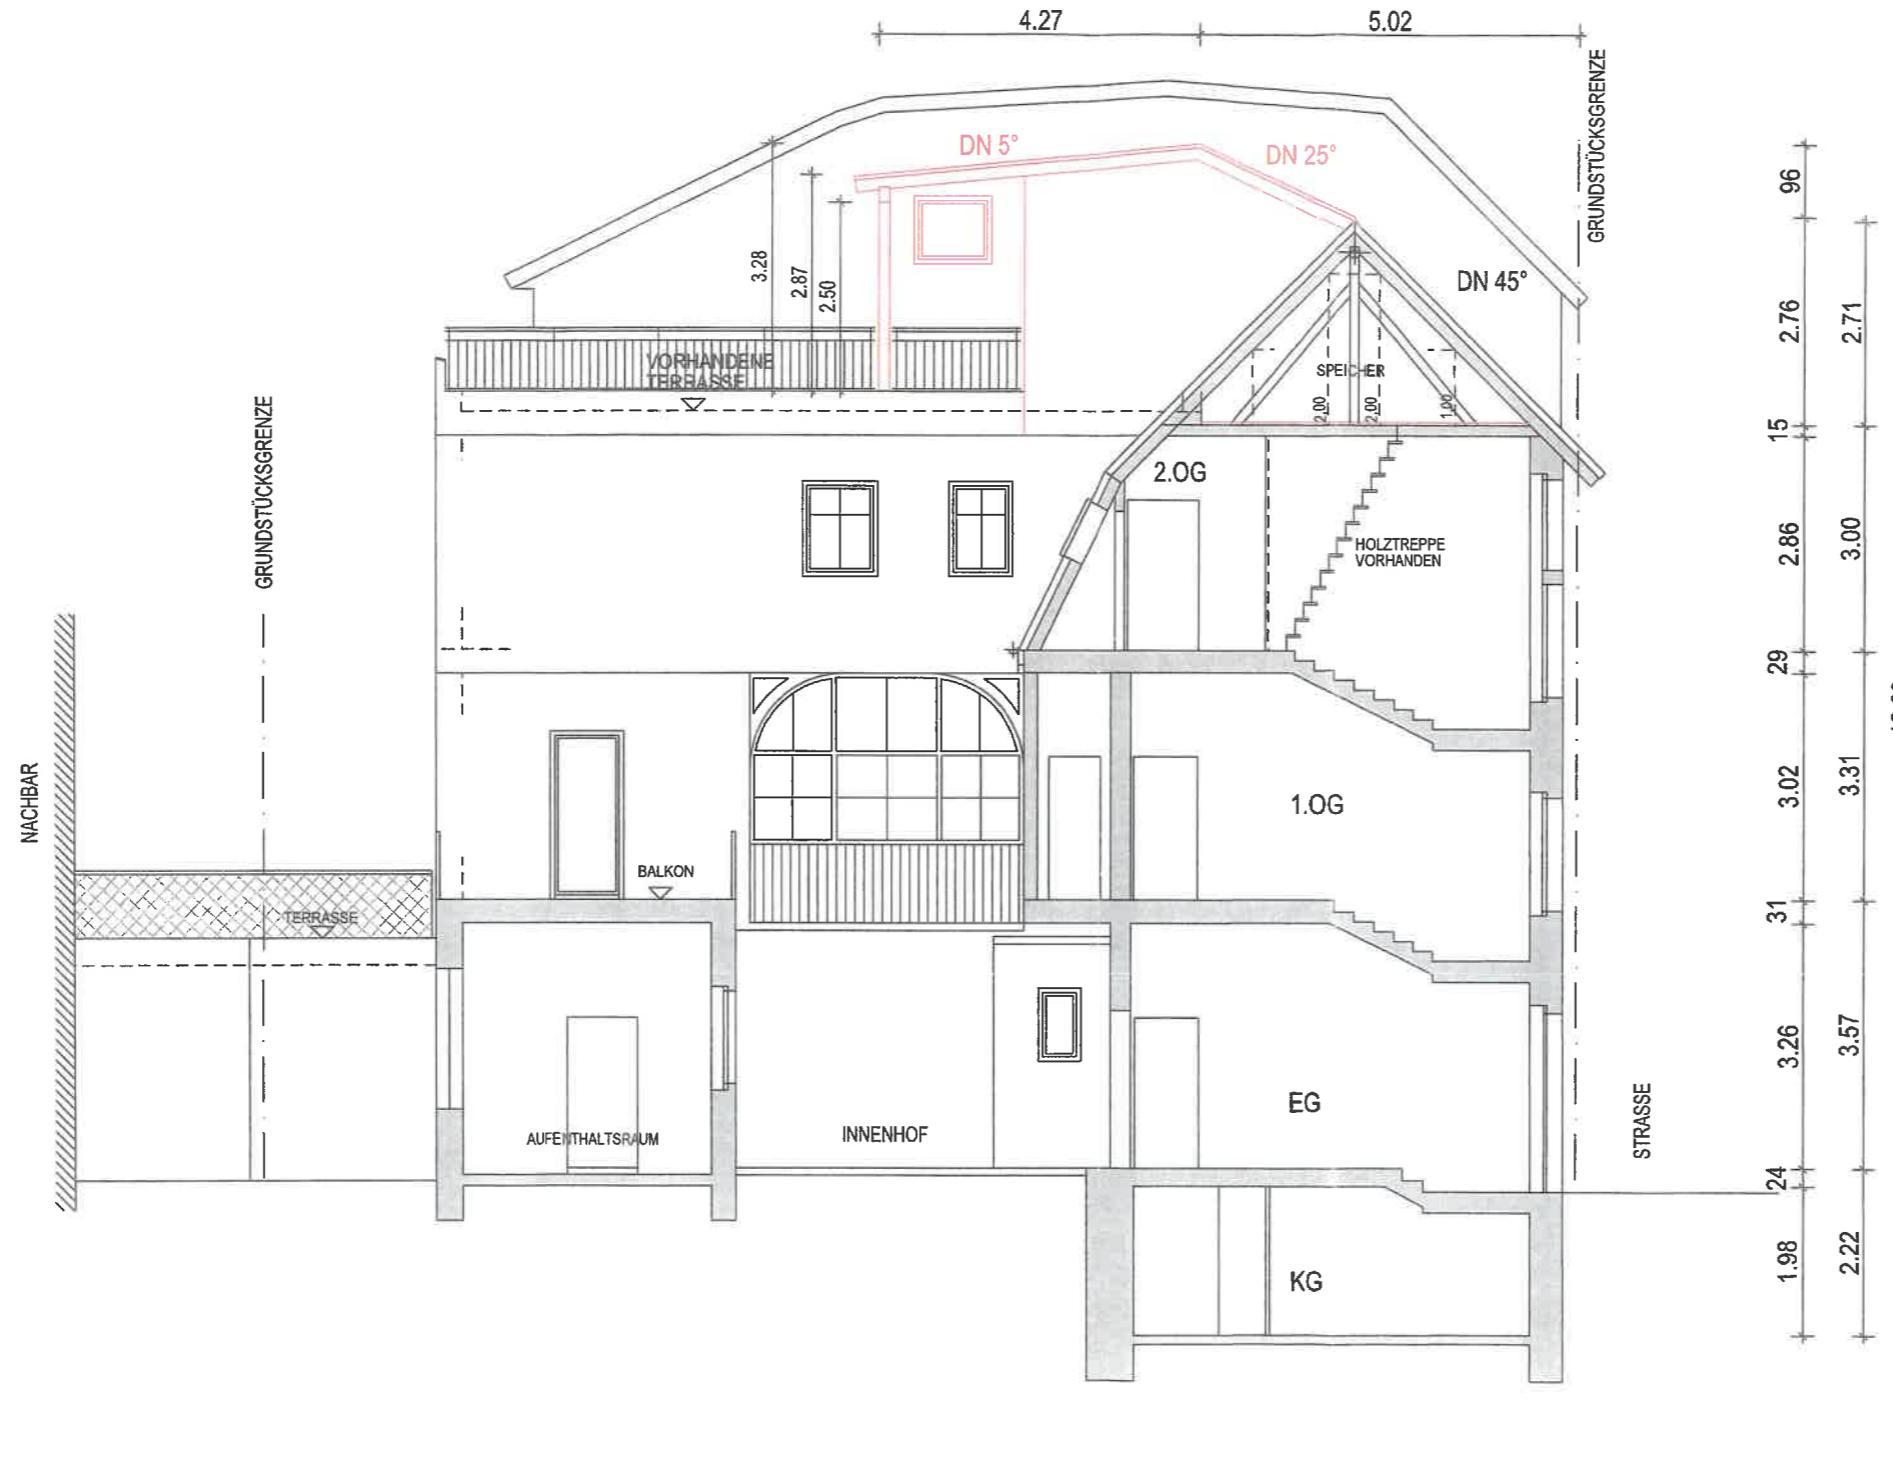

**ZUM BAUANTRAG**

WOHN - UND GESCHÄFTSHAUS  
IN LAHR

UMBAU DER WHG. IM DG  
TEILÜBERDACHUNG DER VORHA. DACHTERRASSE und  
AUFBAU VON ZWEI ECKGAUPEN im DG

**SCHNITT B-B**

Bauherr:

GIAMPIETRO MORENI  
ZUR HEUBRÜCKE 6  
79261 GUTACH i. Br.

Bauort:

ROSSGASSE 1 und  
MARKTSTRASSE 37  
77933 LAHR  
FLST.NR. 482

Architekt:

DIPL.ING.(FH)  
ROBERT STIEFVATER  
FREIER ARCHITEKT


ELZSTR. 33 B  
79261 GUTACH i.Br.

Proj.Nr. 20-17

Datum 23.12.2020

Massstab 1 : 100

gezeichnet US

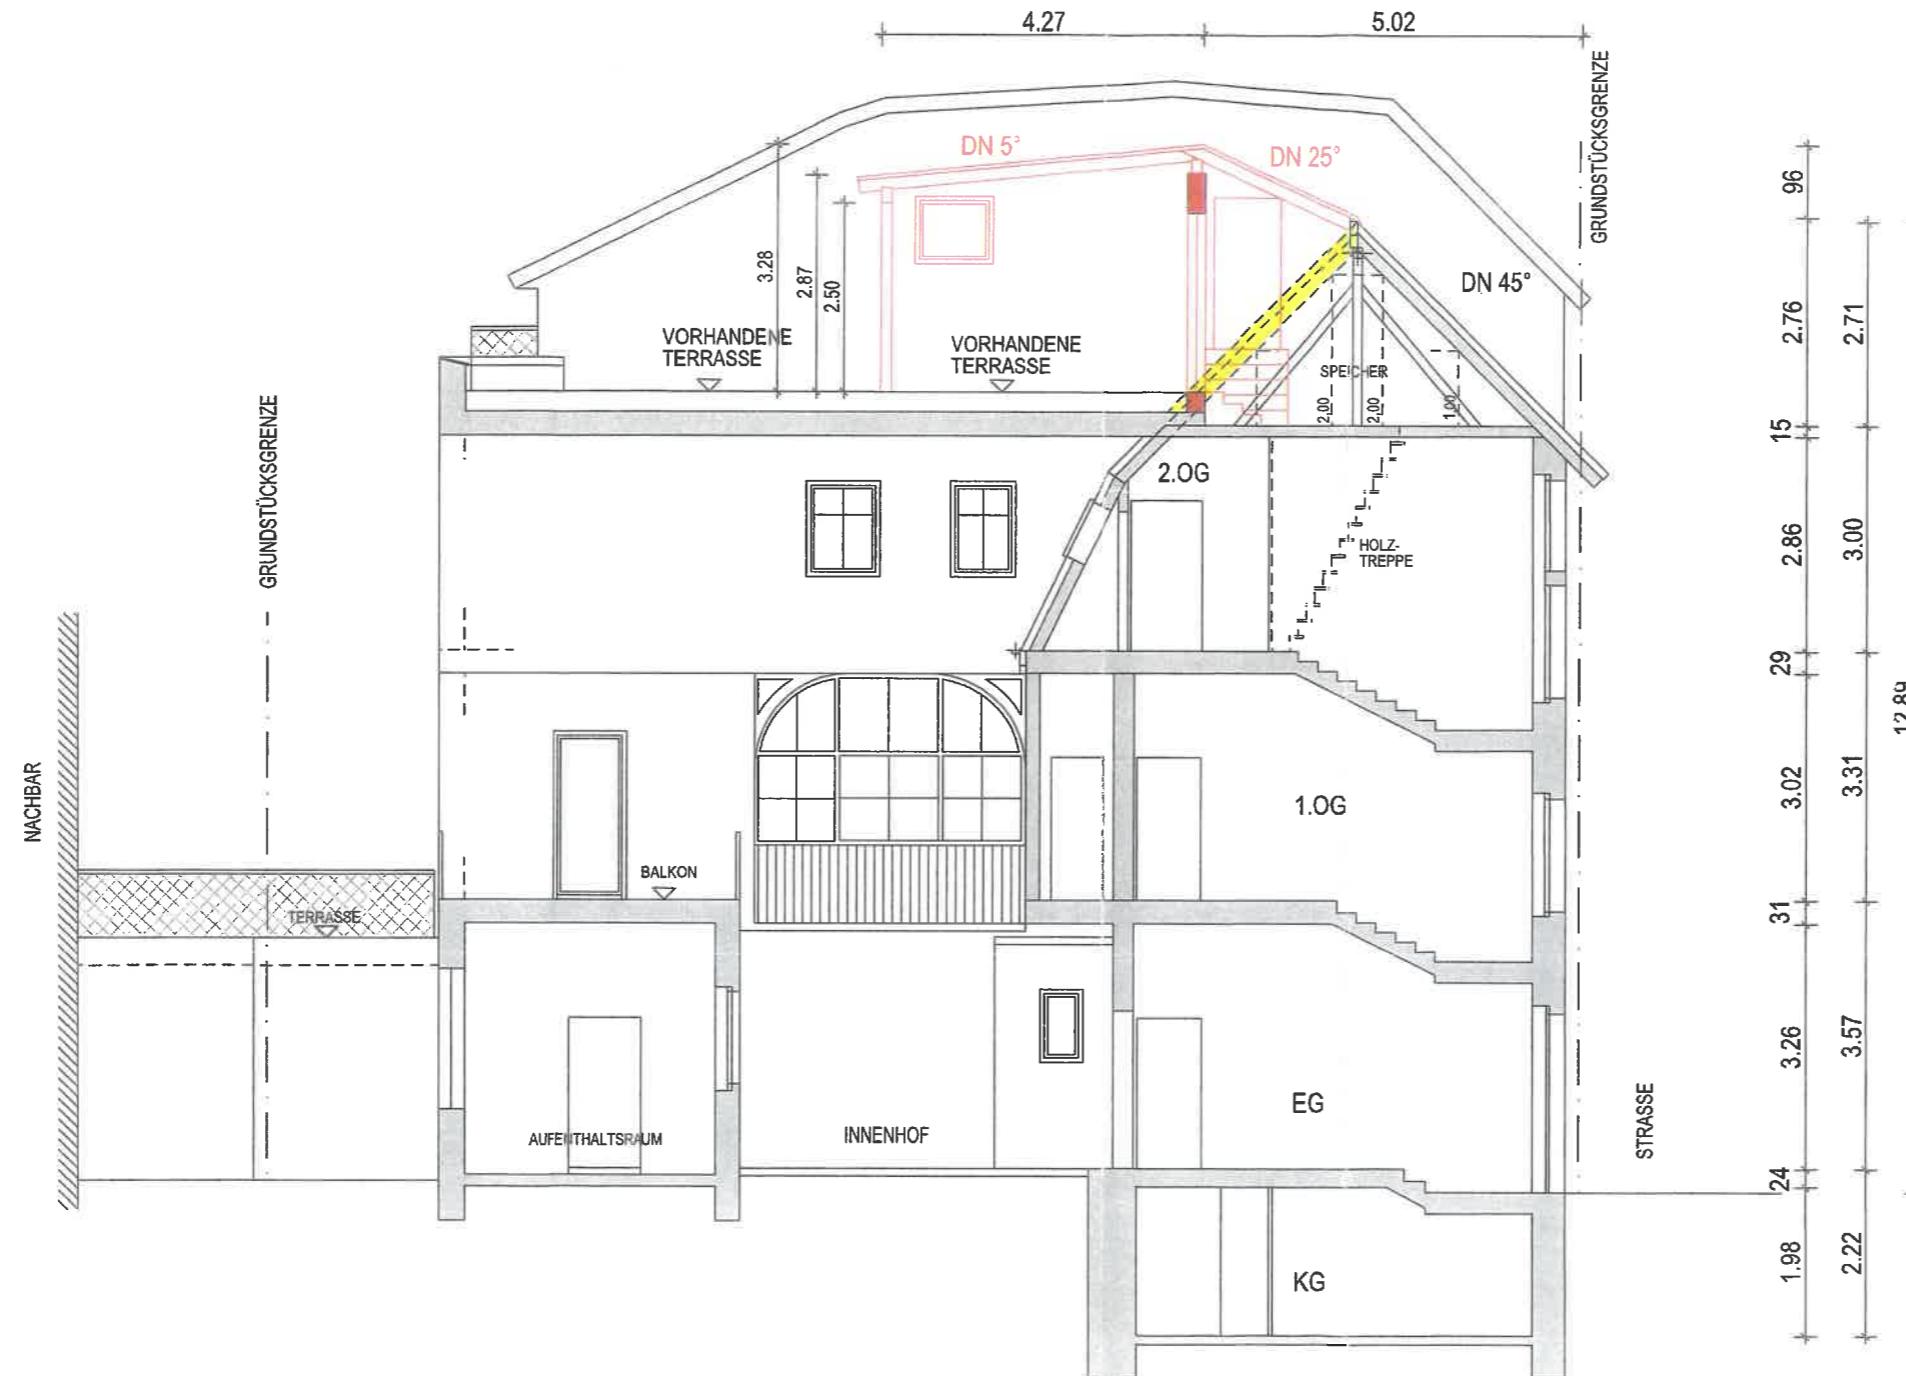

**SCHNITT B-B**

Zugelassen  
am 21. Mai 2021





ZUM BAUANTRAG

## WOHN - UND GESCHÄFTSHAUS IN LAHR

**UMBAU DER WHG. im DG  
TEILÜBERDACHUNG DER VORHA. DACHTERRASSE und  
AUFBAU VON ZWEI ECKGAUPEN im DG**

SCHNITT A-A

Bauherr:

GIAMPIETRO MORENI  
ZUR HEUBRÜCKE 6  
79261 GUTACH i. Br.

Bauort:  
ROSSGASSE 1 und  
MARKTSTRASSE 37  
77933 LAHR  
FLST.NR. 482

**Architekt:  
DIPL.ING.(FH)  
ROBERT STIEFVATER  
FREIER ARCHITEKT**


ELZSTR. 33 B  
79261 GUTACH i.Br.

Proj.Nr. 20-17

Datum 23.12.2020

Massstab 1 : 100

gezeichnet US

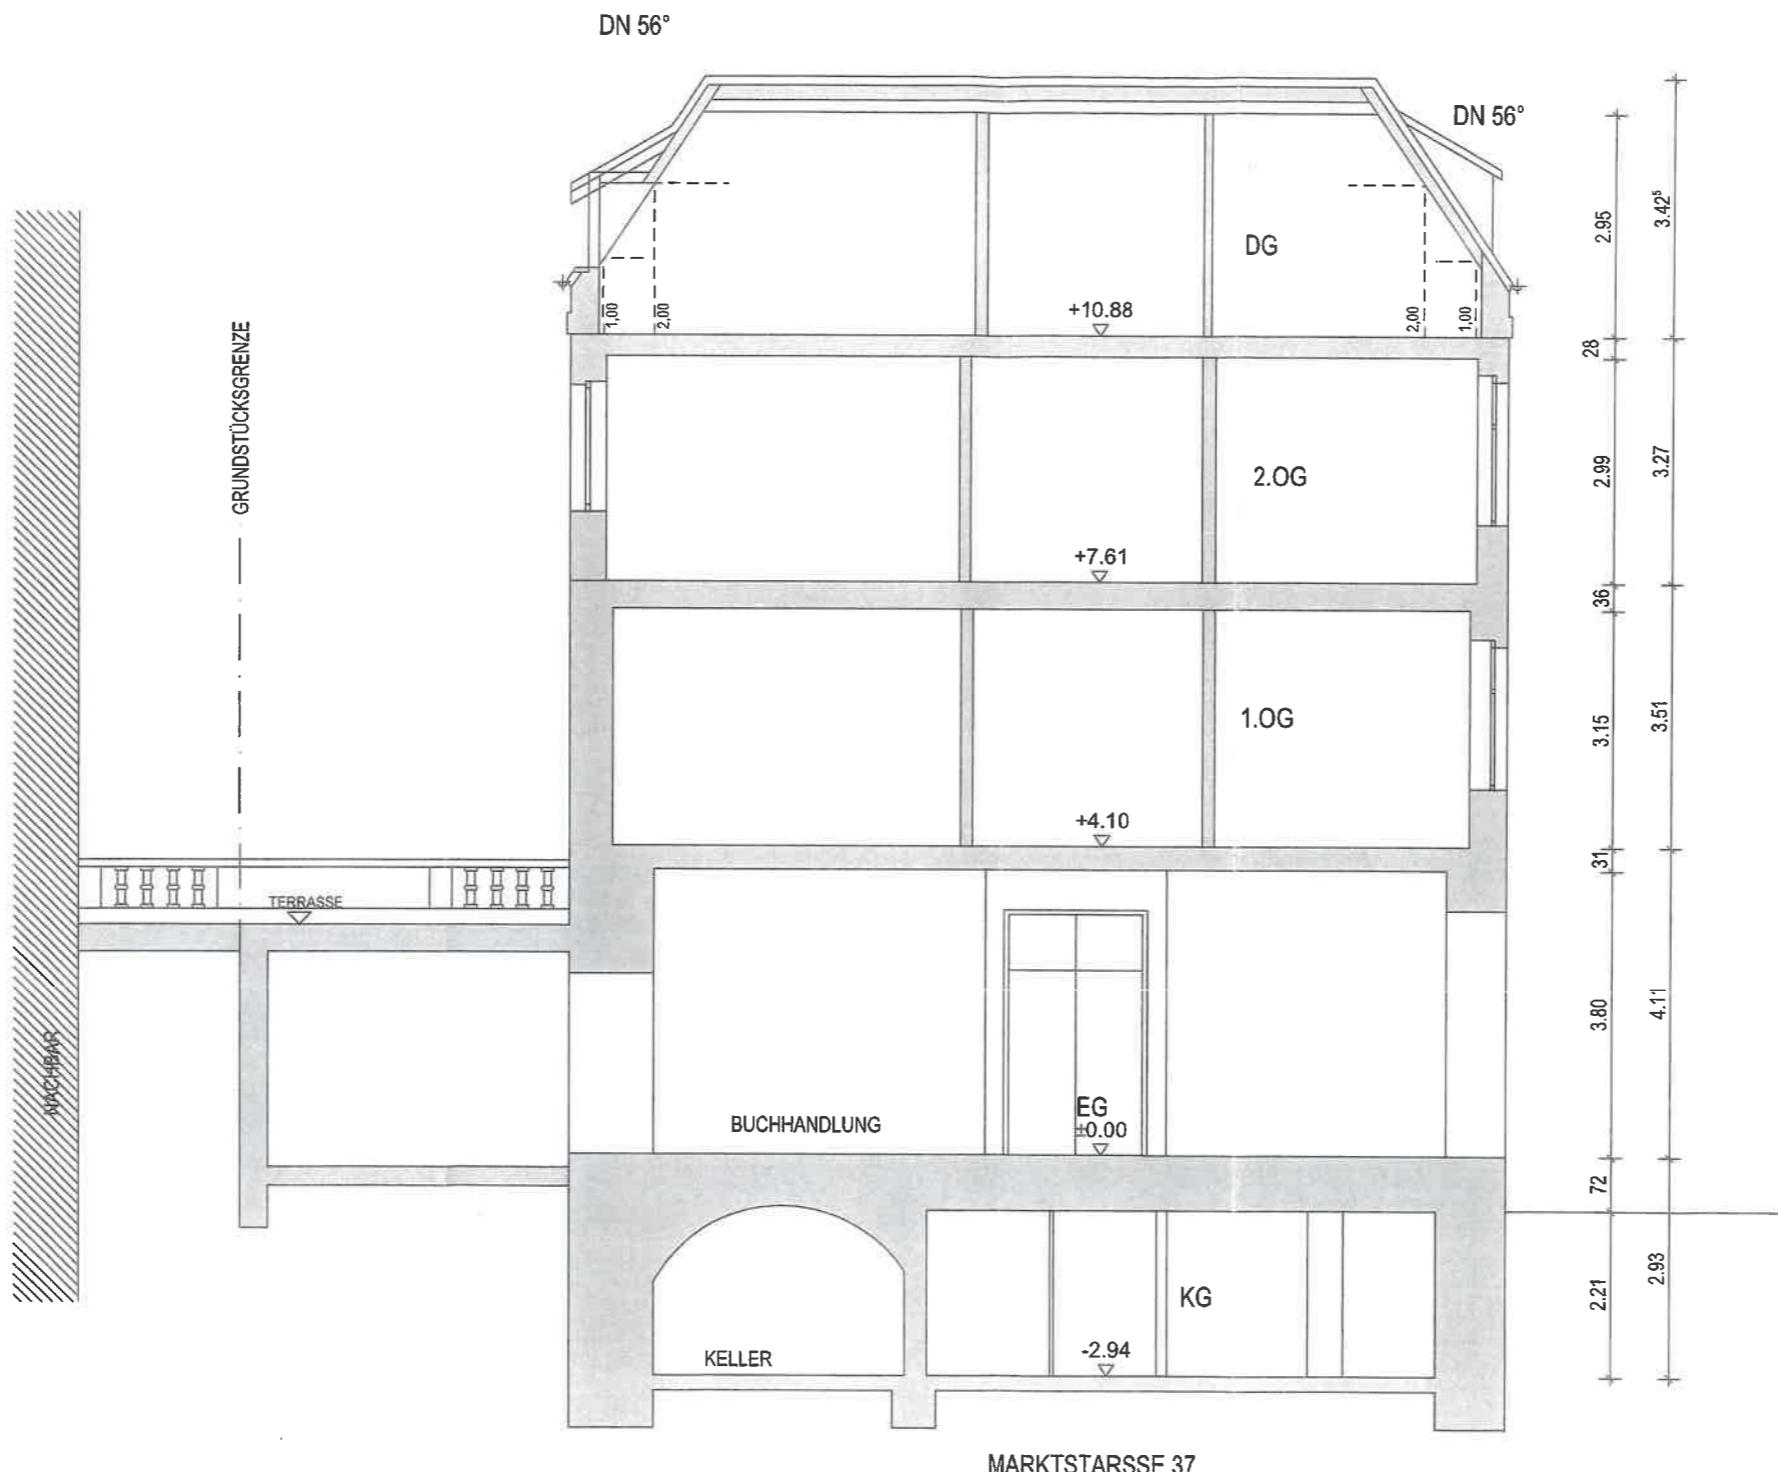

## SCHNITT A-A