

2. OBERGESCHOSS

Bauherr:

GIAMPIETRO MORENI
ZUR HEUBRÜCKE 6
79261 GUTACH i.Br.

Zuwendung
zum Zulassung

03. Sep. 2025



Stadt Lahr für die vereinigte Verwaltungsgemeinschaft
mit der Gemeinde Kippenheim
Rechts- und Ordnungsamt
- Bauordnung -
ROSSGASSE 1
und MARKTSTRASSE 37
77933 LAHR
FLST.NR. 482


Architekt:
DIPLO.ING.(FH)
ROBERT STIEFVATER
FREIER ARCHITEKT
ELZSTR. 33 B
79261 GUTACH i.Br.


Proj.Nr. 20-17

Datum 26.05.2025
/ 30.07.2025

Massstab 1 : 100

gezeichnet US

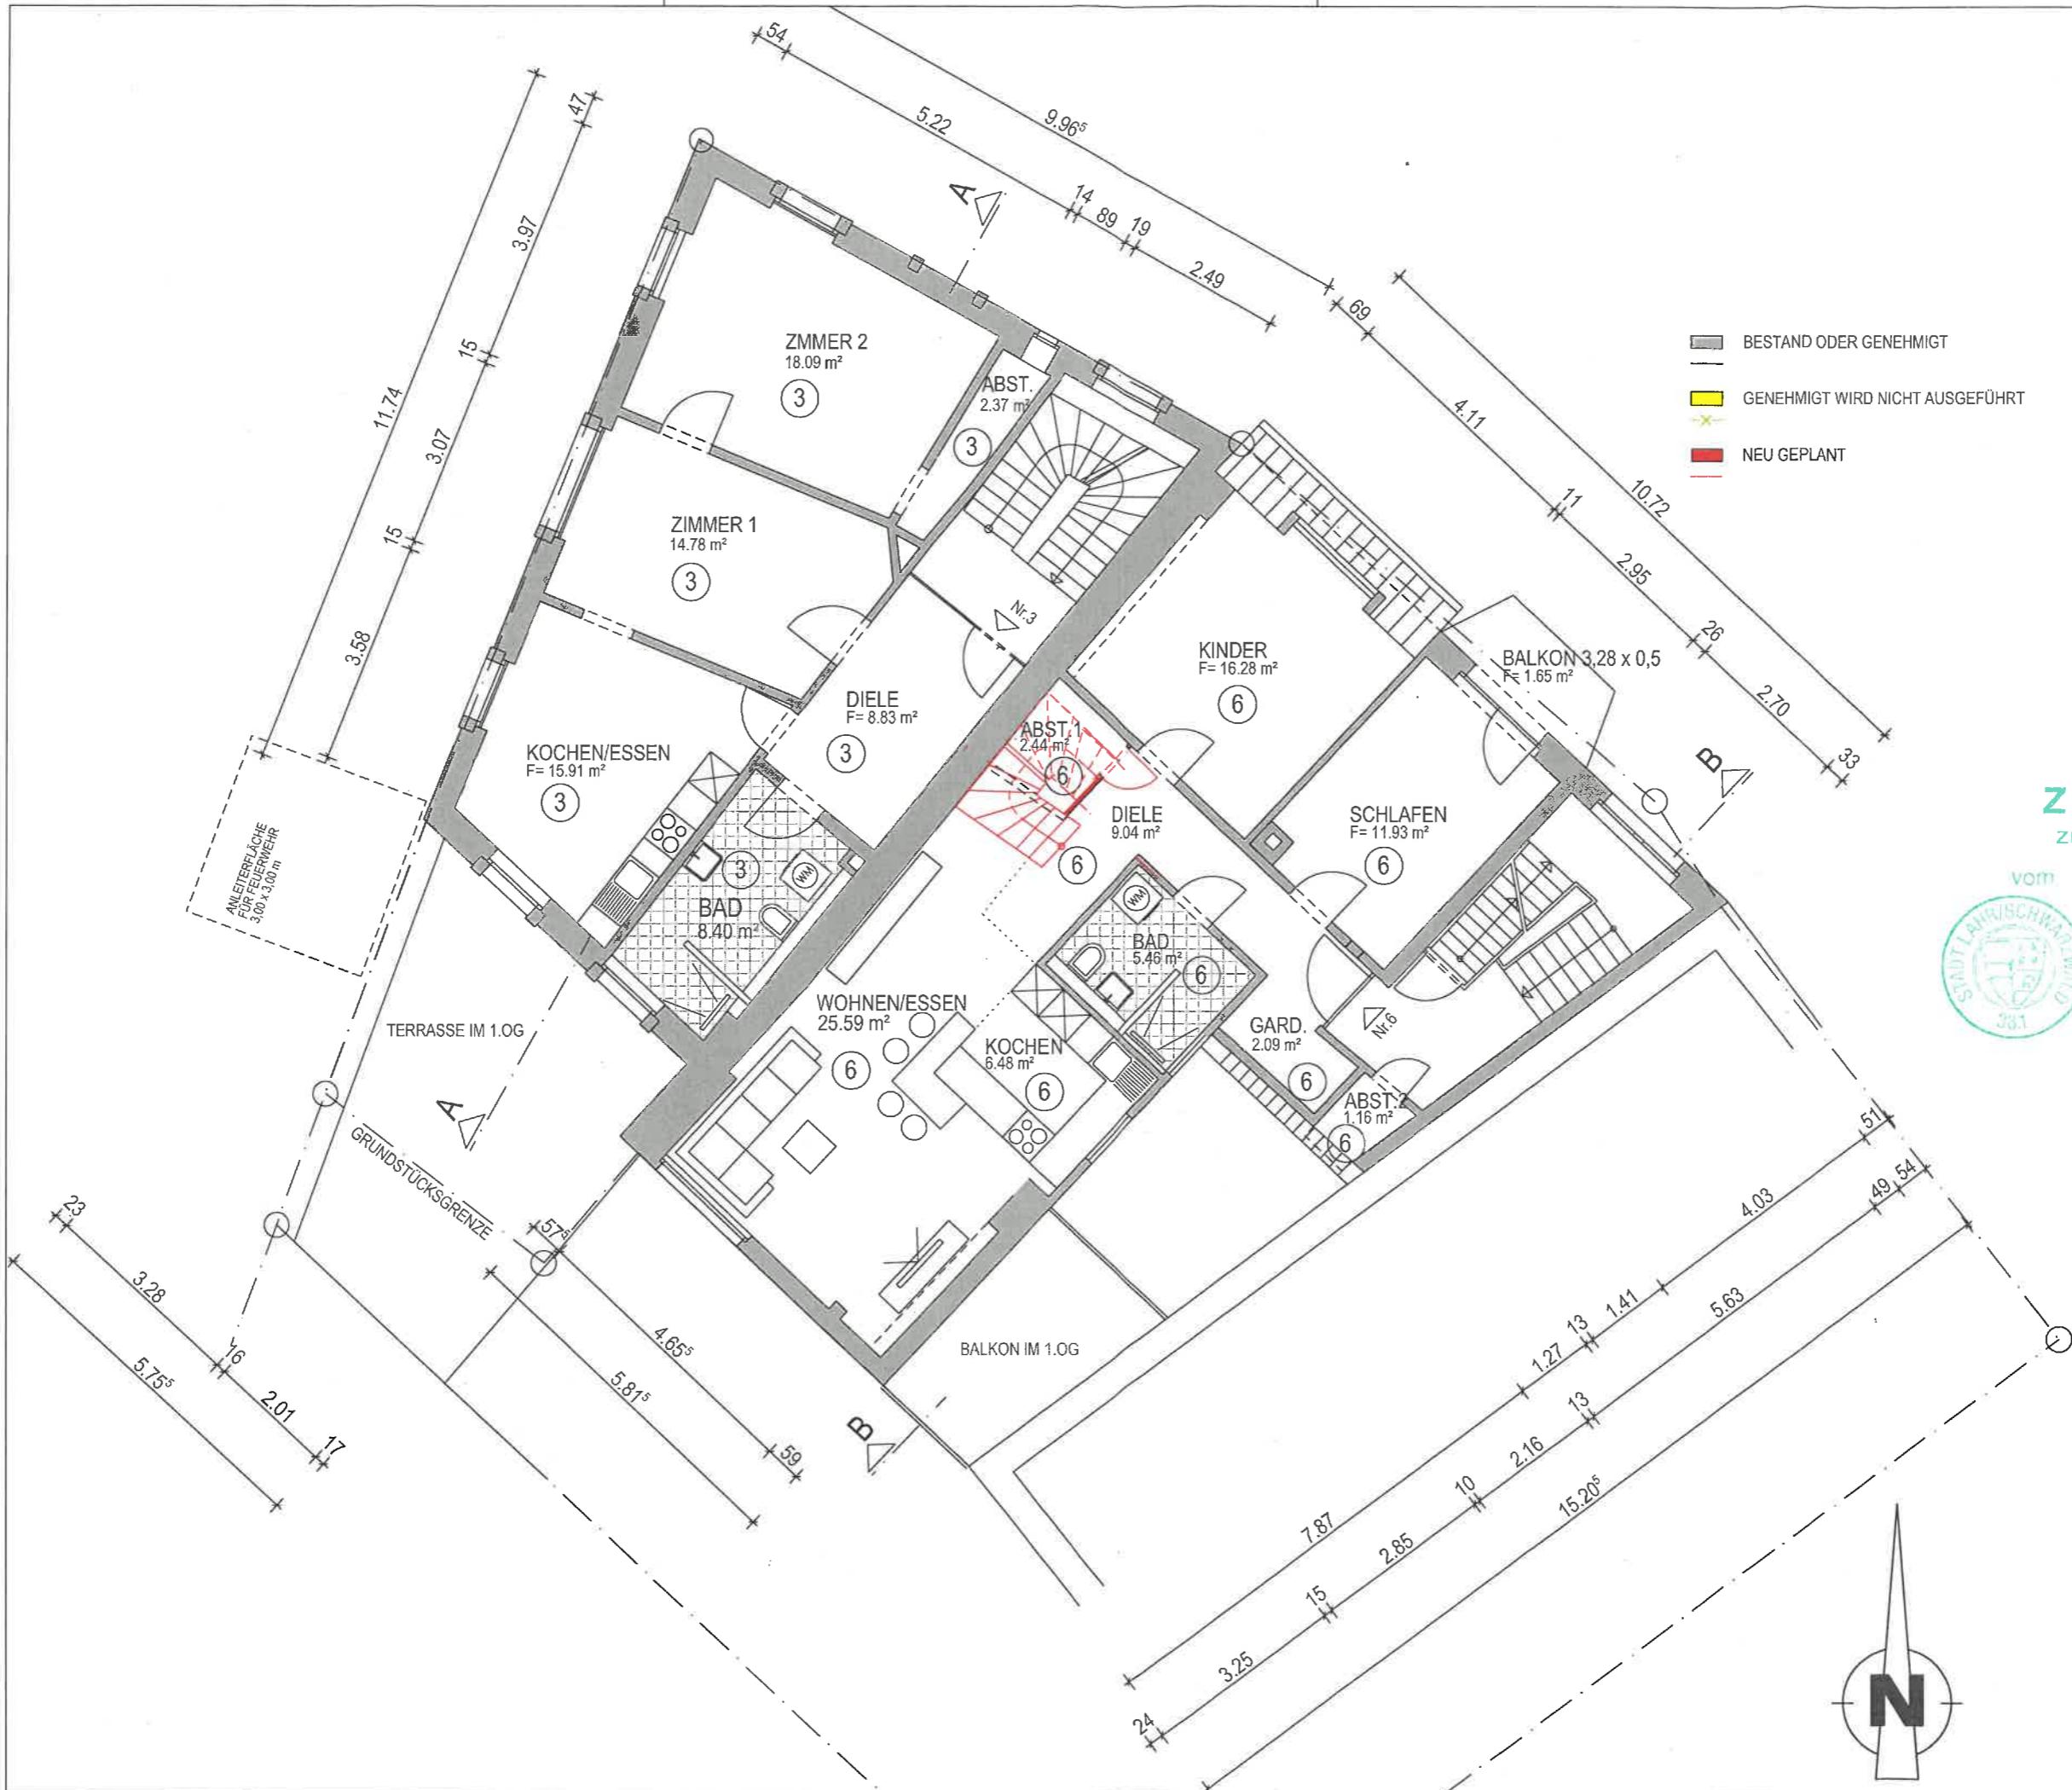

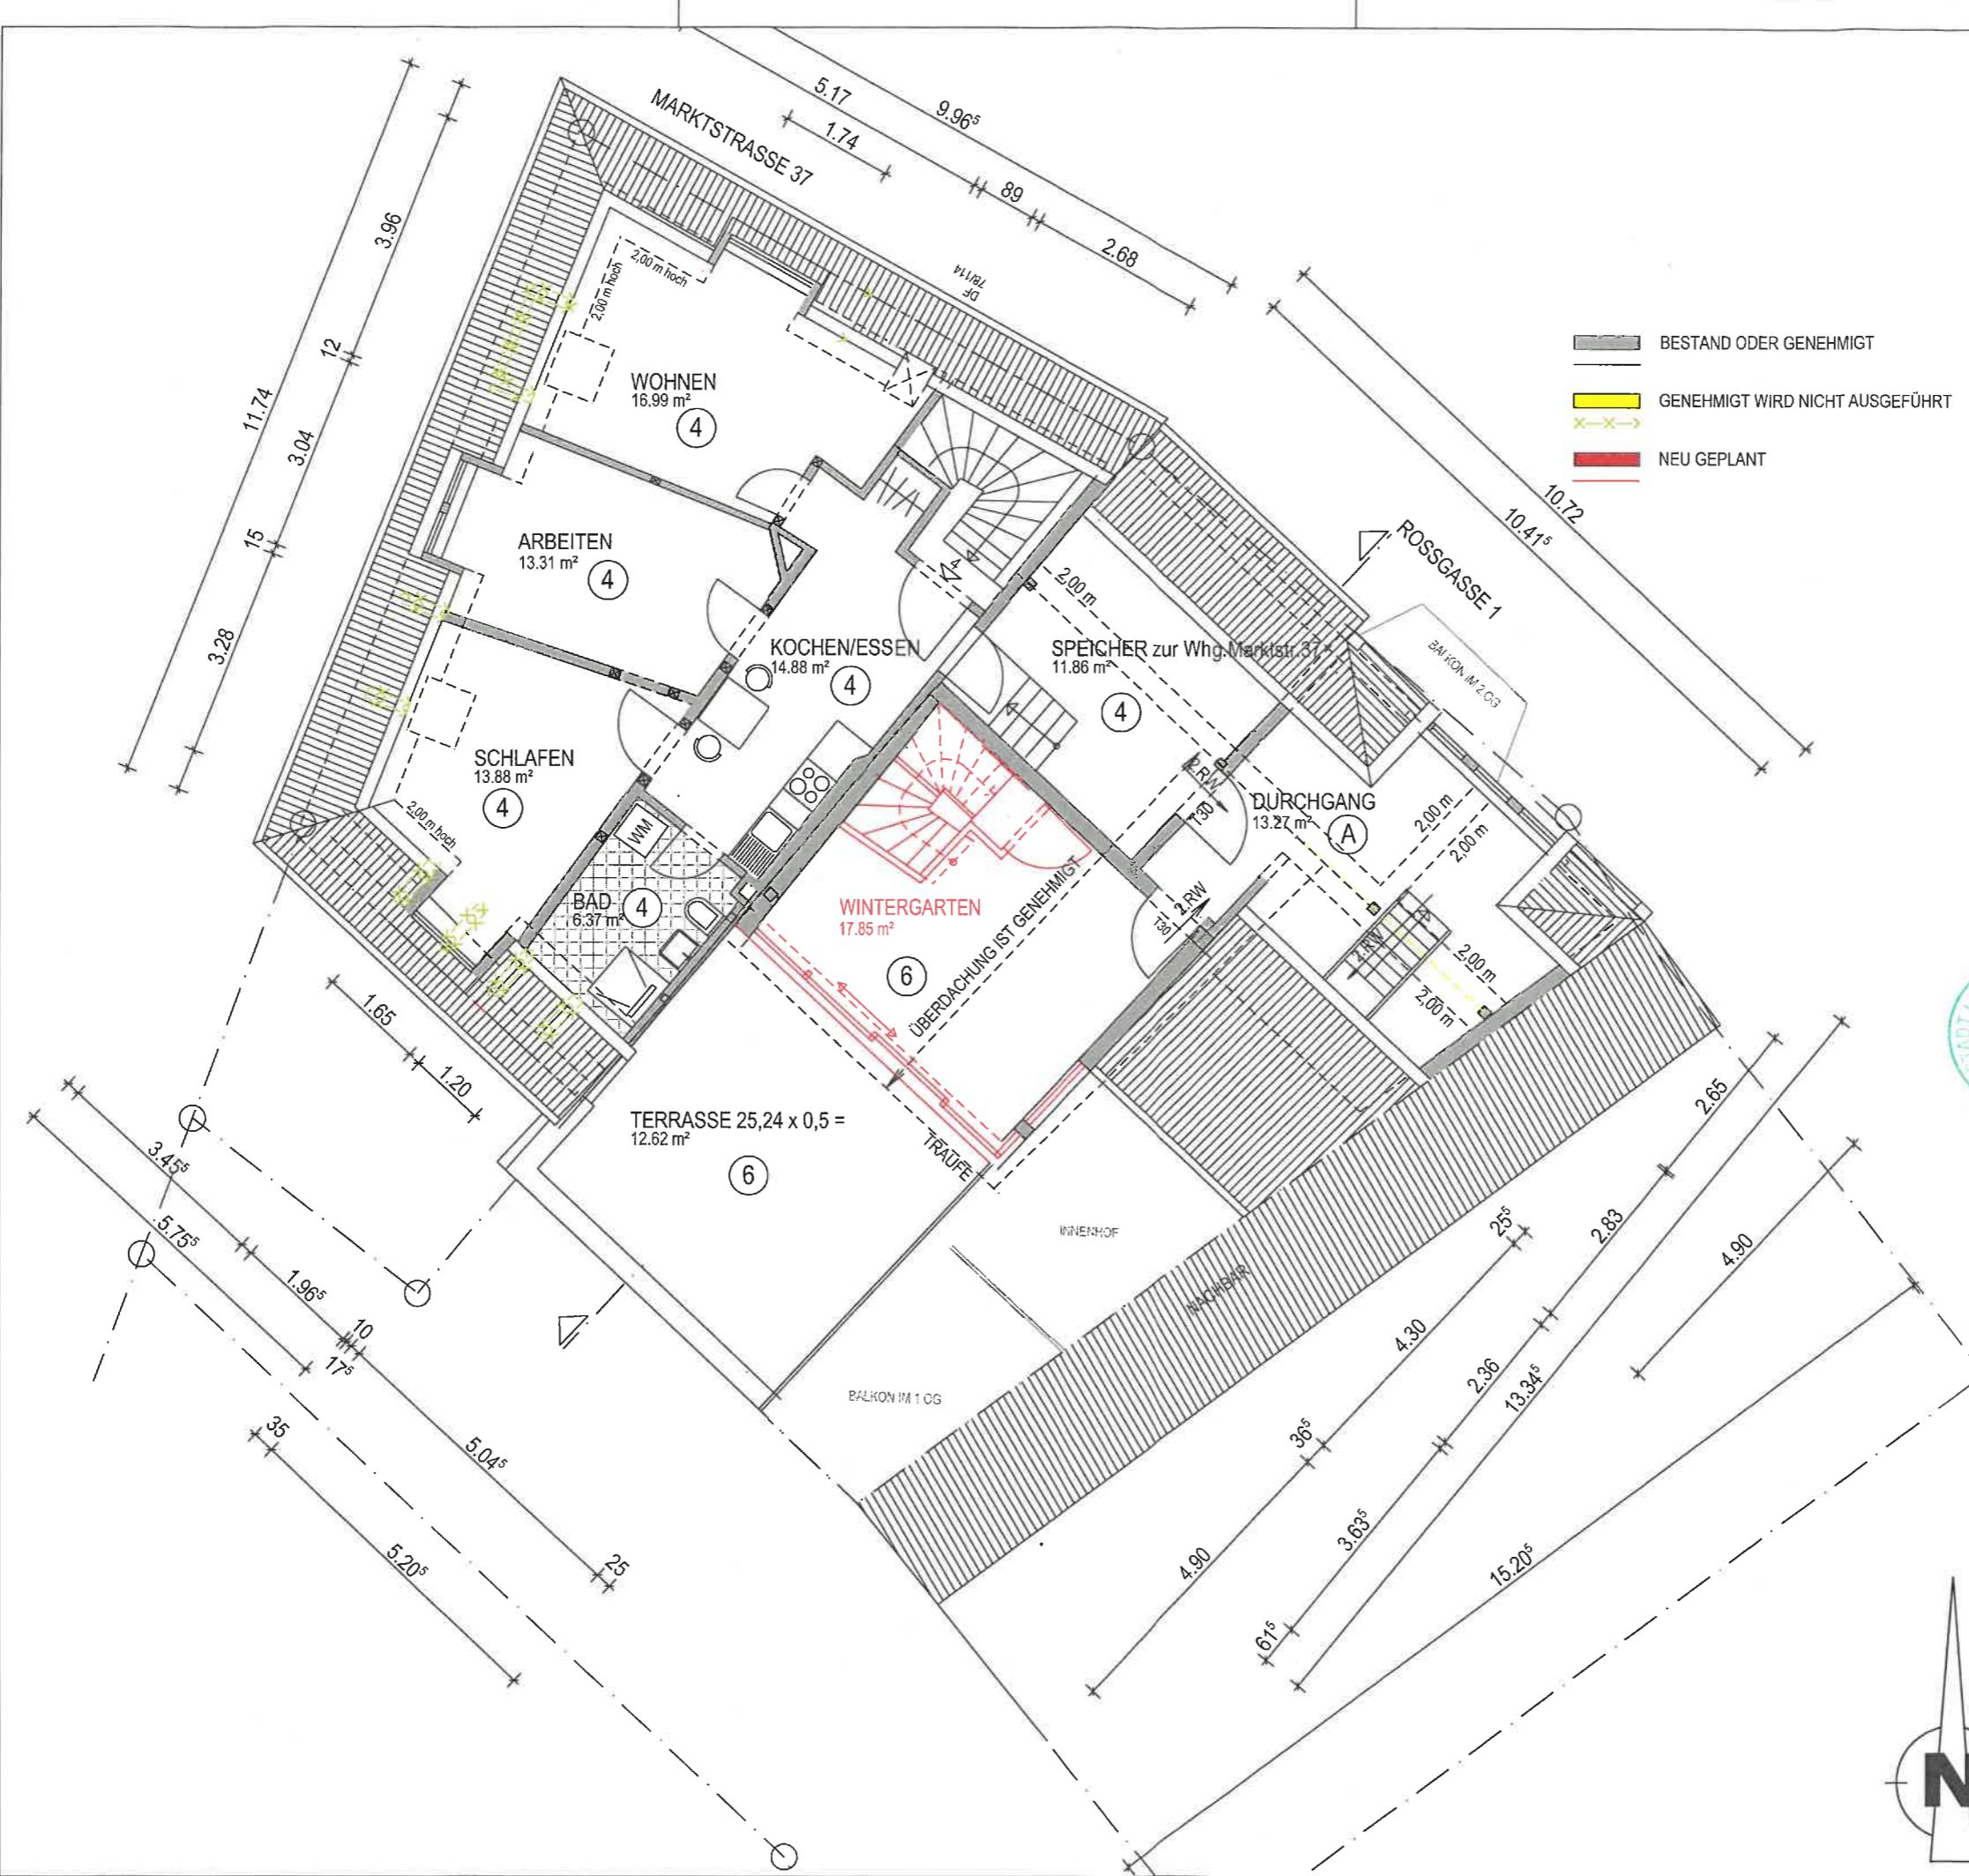

ARCHITEKTURBÜRO **STIEFVATER**

TEKTURPLAN
BAUANTRAG als NACHTRAG
zur Baugenehmigung vom 21.05.2021
AZ 20210025
Verlängerung vom 29.07.2024
BGV 20210025 AZ 20210376

WOHN - UND GESCHÄFTSHAUS
IN LAHR
TREPPE VOM 2. OG ZUM DG
ÜBERDACHTER TERRASSENBE-
REICH IM DG SCHLIESSEN
-ROSGASSE 1-

DACHGESCHOSS

Bauherr:

GIAMPIETRO MORENI
ZUR HEUBRÜCKE 6
79261 GUTACH i. Br.

ed. 2025

ROSSGASSE 1
und MARKTSTRASSE 37
77933 LAHR
FLST.NR. 482

Architekt:
DIPL.ING.(FH)
ROBERT STIEFVATER
FREIER ARCHITEKT

ELZSTR. 33 B
79261 GUTACH i.Br.

Proj.Nr. 20-17

Datum 26.05.2025
/ 30.07.2025

Massstab 1 : 100

gezeichnet US

Allplan 2019

BAUANTRAG als NACHTRAG
zur Baugenehmigung vom 21.05.2021
AZ 20210025
Verlängerung vom 29.07.2024
BGV 20210025 AZ 20210376

WOHN - UND GESCHÄFTSHAUS
IN LAHR
TREPPE VOM 2.OG ZUM DG
ÜBERDACHTER TERRASSENBE-
REICH IM DG SCHLIESSEN
-ROSSGASSE 1-

SCHNITT

Bauherr:

Zugelassen
zum
03. Sep. 2025

Stadt Lahr für die vereinbarte
Verwaltungsgemeinschaft
- Bauordnung

Bauort:
ROSSGASSE 1
und MARKTSTRASSE 37
77933 LAHR
FLST.NR. 482


Architekt:
DIPL.ING.(FH)
ROBERT STIEFVATER
FREIER ARCHITEKT
ELZSTR. 33 B
79261 GUTACH i.Br.

Proj.Nr. 20-17

Datum 26.05.2025

Massstab 1 : 100

gezeichnet US

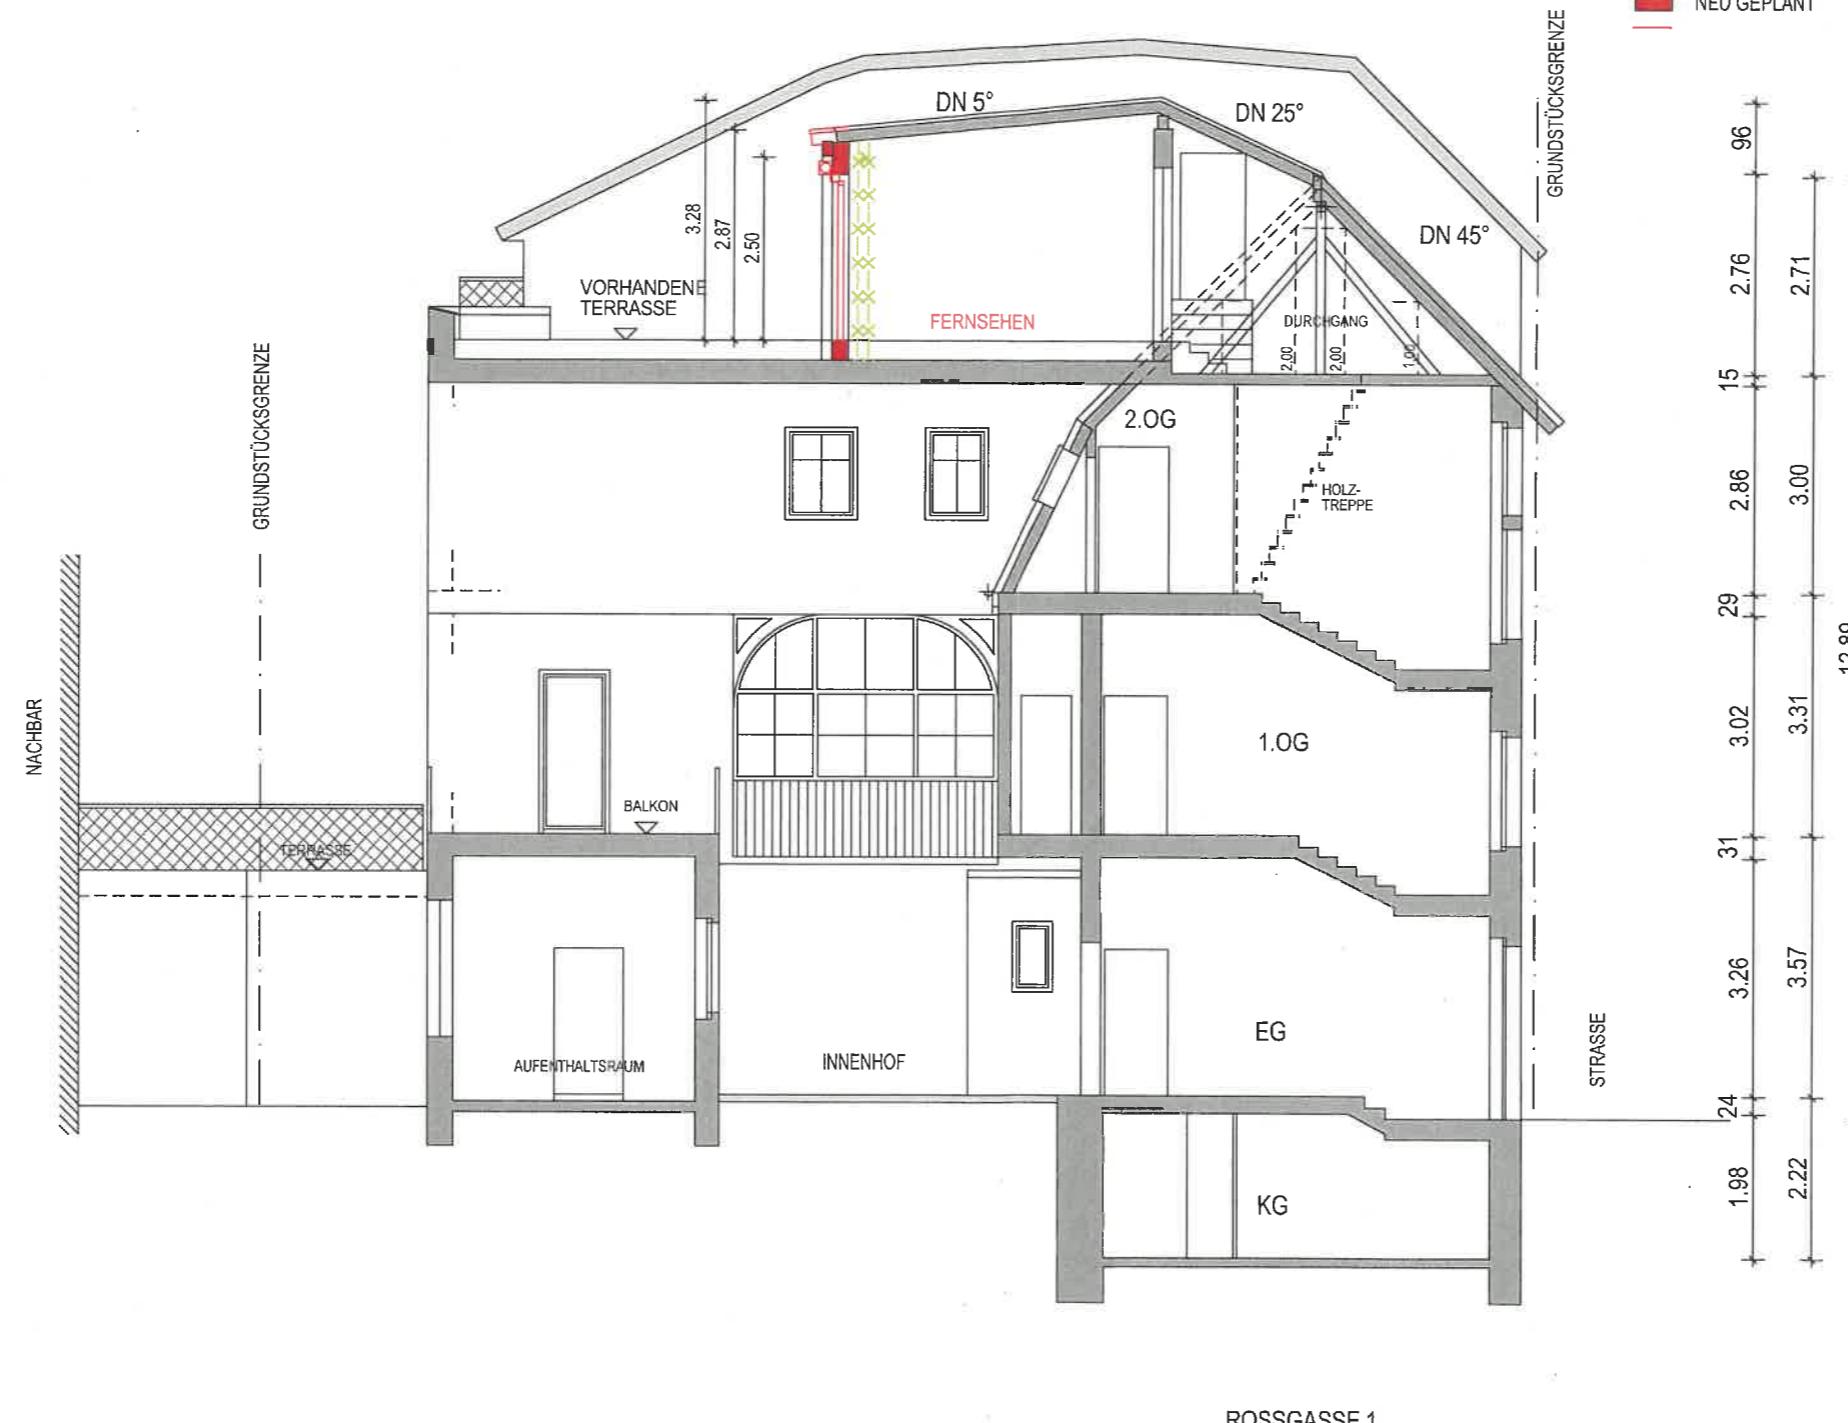

BAUANTRAG als NACHTRAG
zur Baugenehmigung vom 21.05.2021
AZ 20210025
Verlängerung vom 29.07.2024
BGV 20210025 AZ 20210376

WOHN - UND GESCHÄFTSHAUSS
IN LAHR
TREPPE VOM 2.OG ZUM DG
ÜBERDACHTER TERRASSENBE-
REICH IM DG SCHLIESSEN
-ROSSGASSE 1-

SÜD-WEST-ANSICHT

Bauherr:

Zugabüro
GIAMPIETRO MORENI
zum ZURHEUBRÜCKE 6
79261 GUTACH i. Br.
vom 03. Seo. 2025



Stadt Lahr für die vereinbarte
Verwaltungsgemeinschaft
mit der Gemeinde Kippenheim
Rechts- und Ordnungsamt
- Bauaufsicht -

Bauort:
ROSSGASSE 1
und MARKTSTRASSE 37
77933 LAHR
FLST.NR. 482

Architekt:
DIPL.ING.(FH)
ROBERT STIEFVATER
FREIER ARCHITEKT

ELZSTR. 33 B
79261 GUTACH i.Br.

Proj.Nr. 20-17

Datum 26.05.2025

Massstab 1 : 100

gezeichnet US

